



POSIZIONAMENTO INDAGINI SU CTR scala 1: 1000



POSIZIONAMENTO INDAGINI SU CATASTALE scala 1: 1000

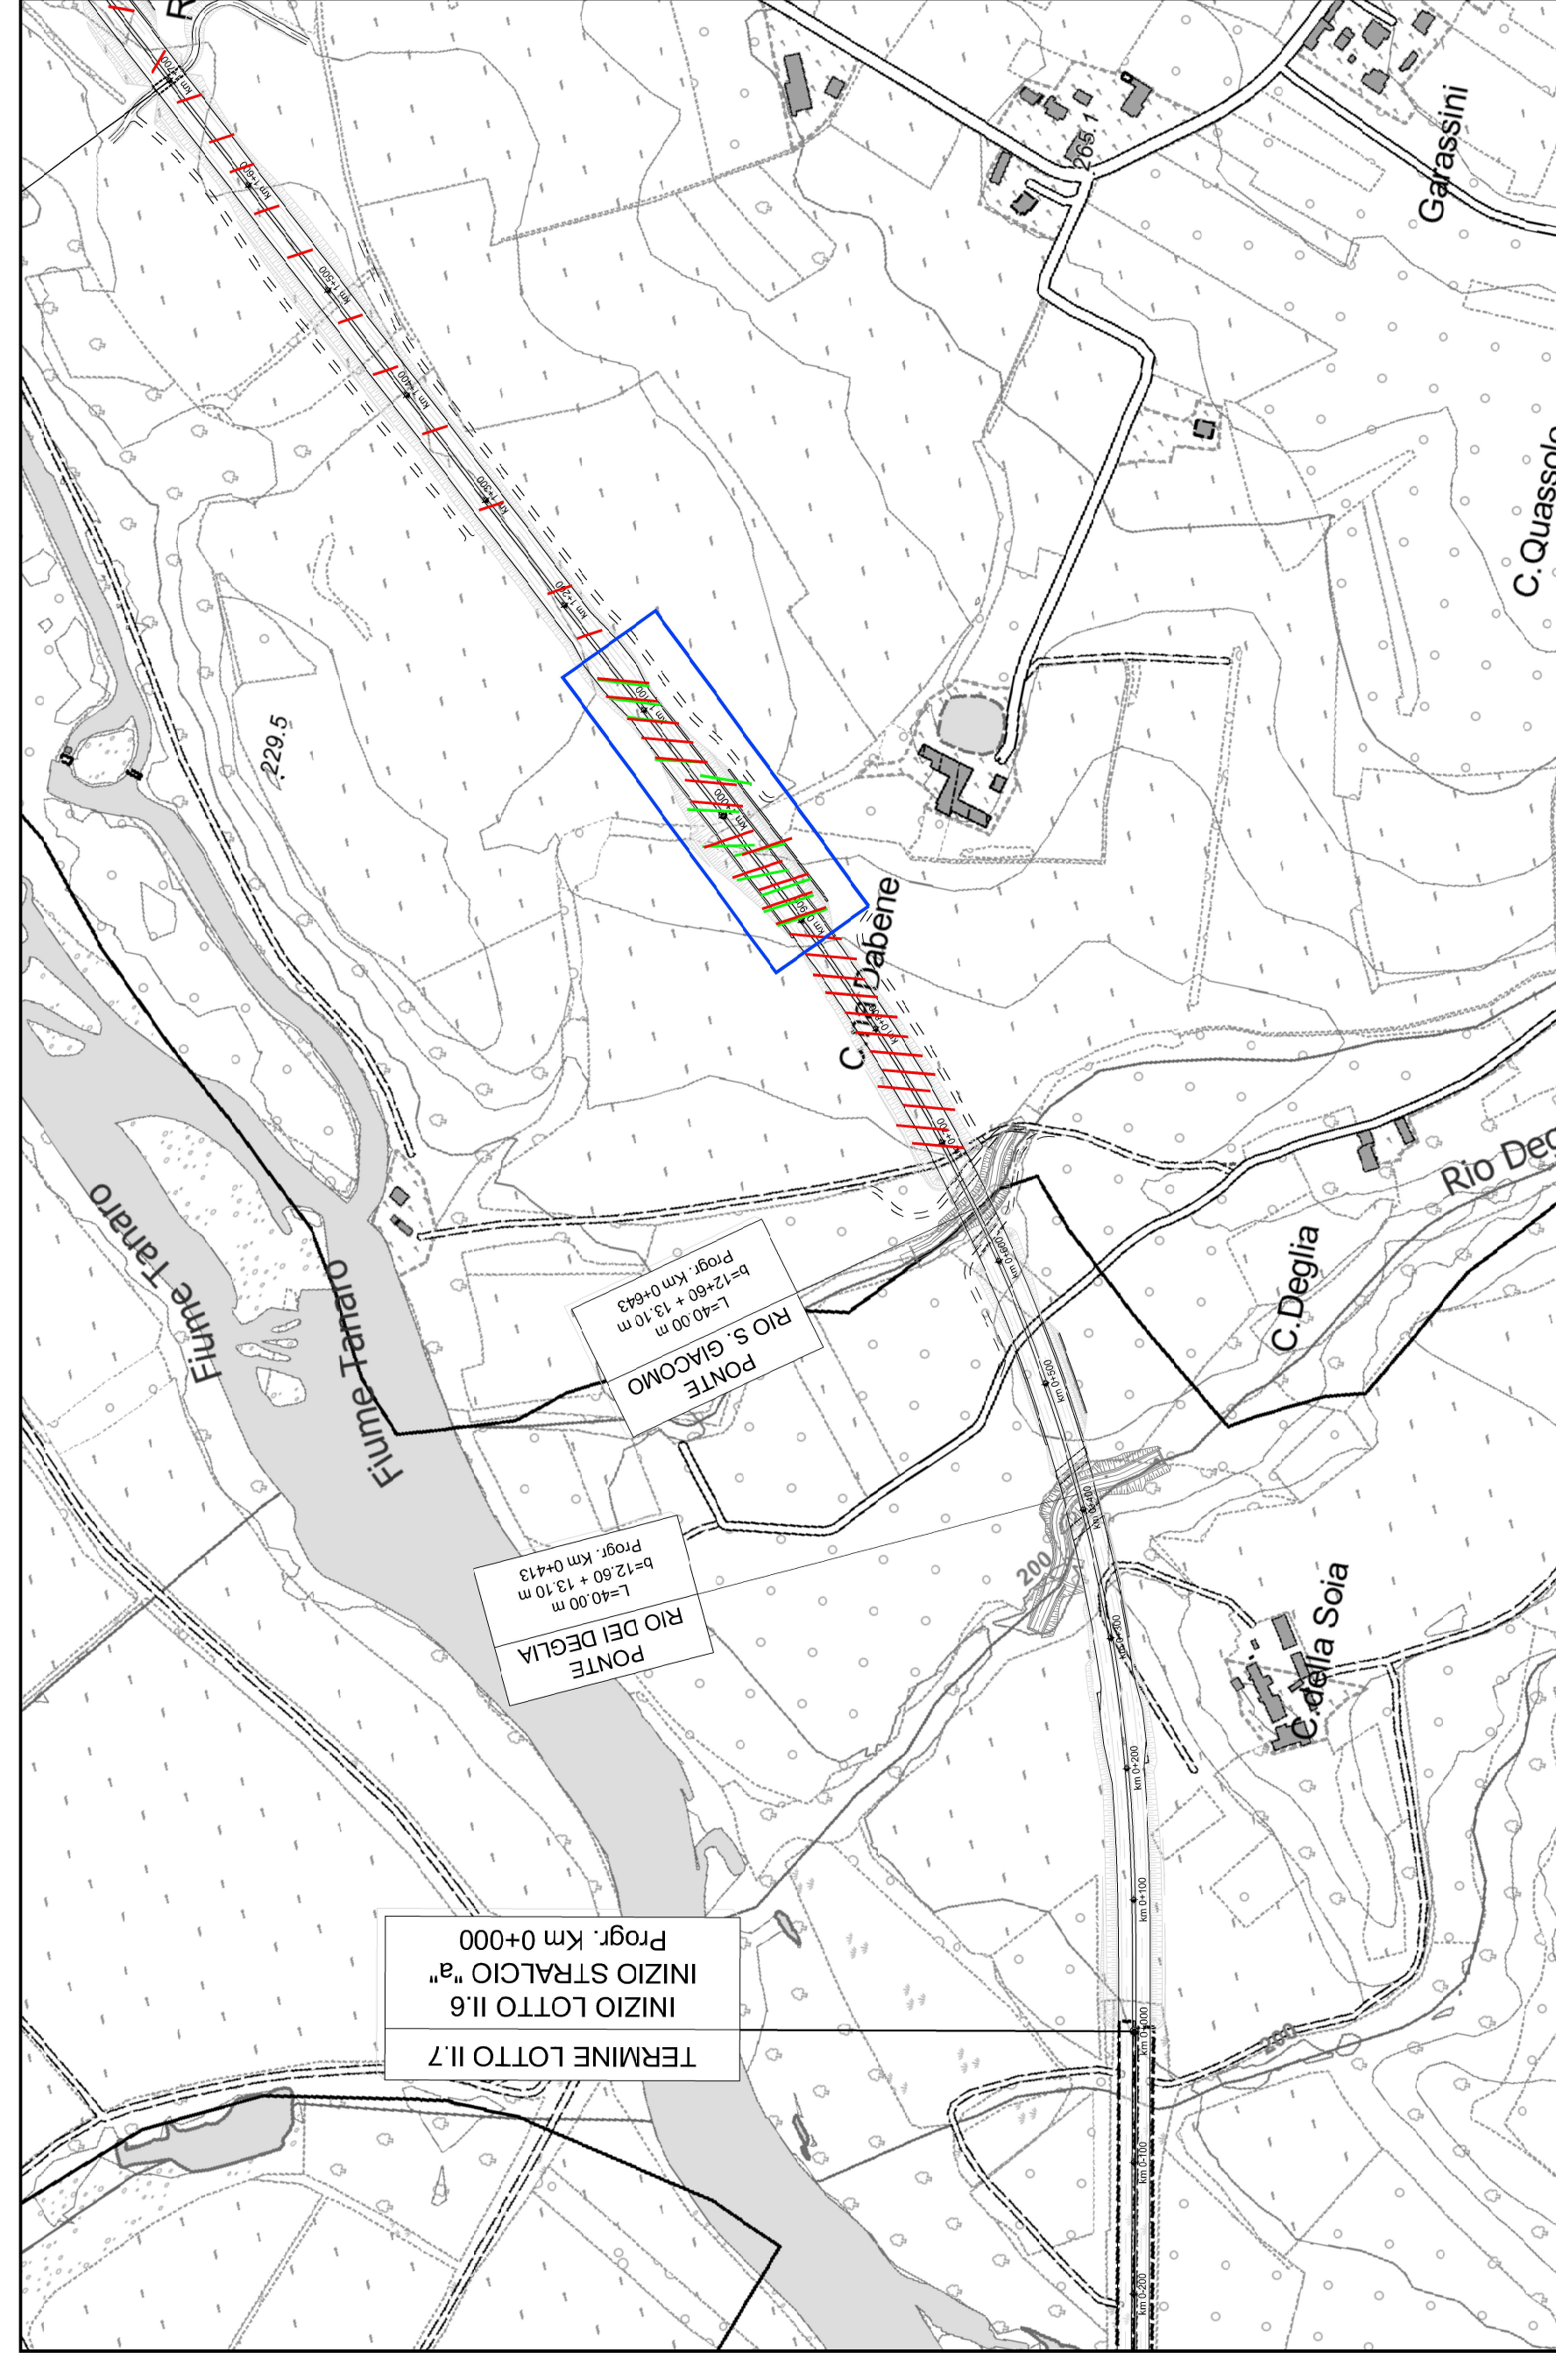

POSIZIONAMENTO INDAGINI IN PROGETTO SU CTR scala 1: 5000

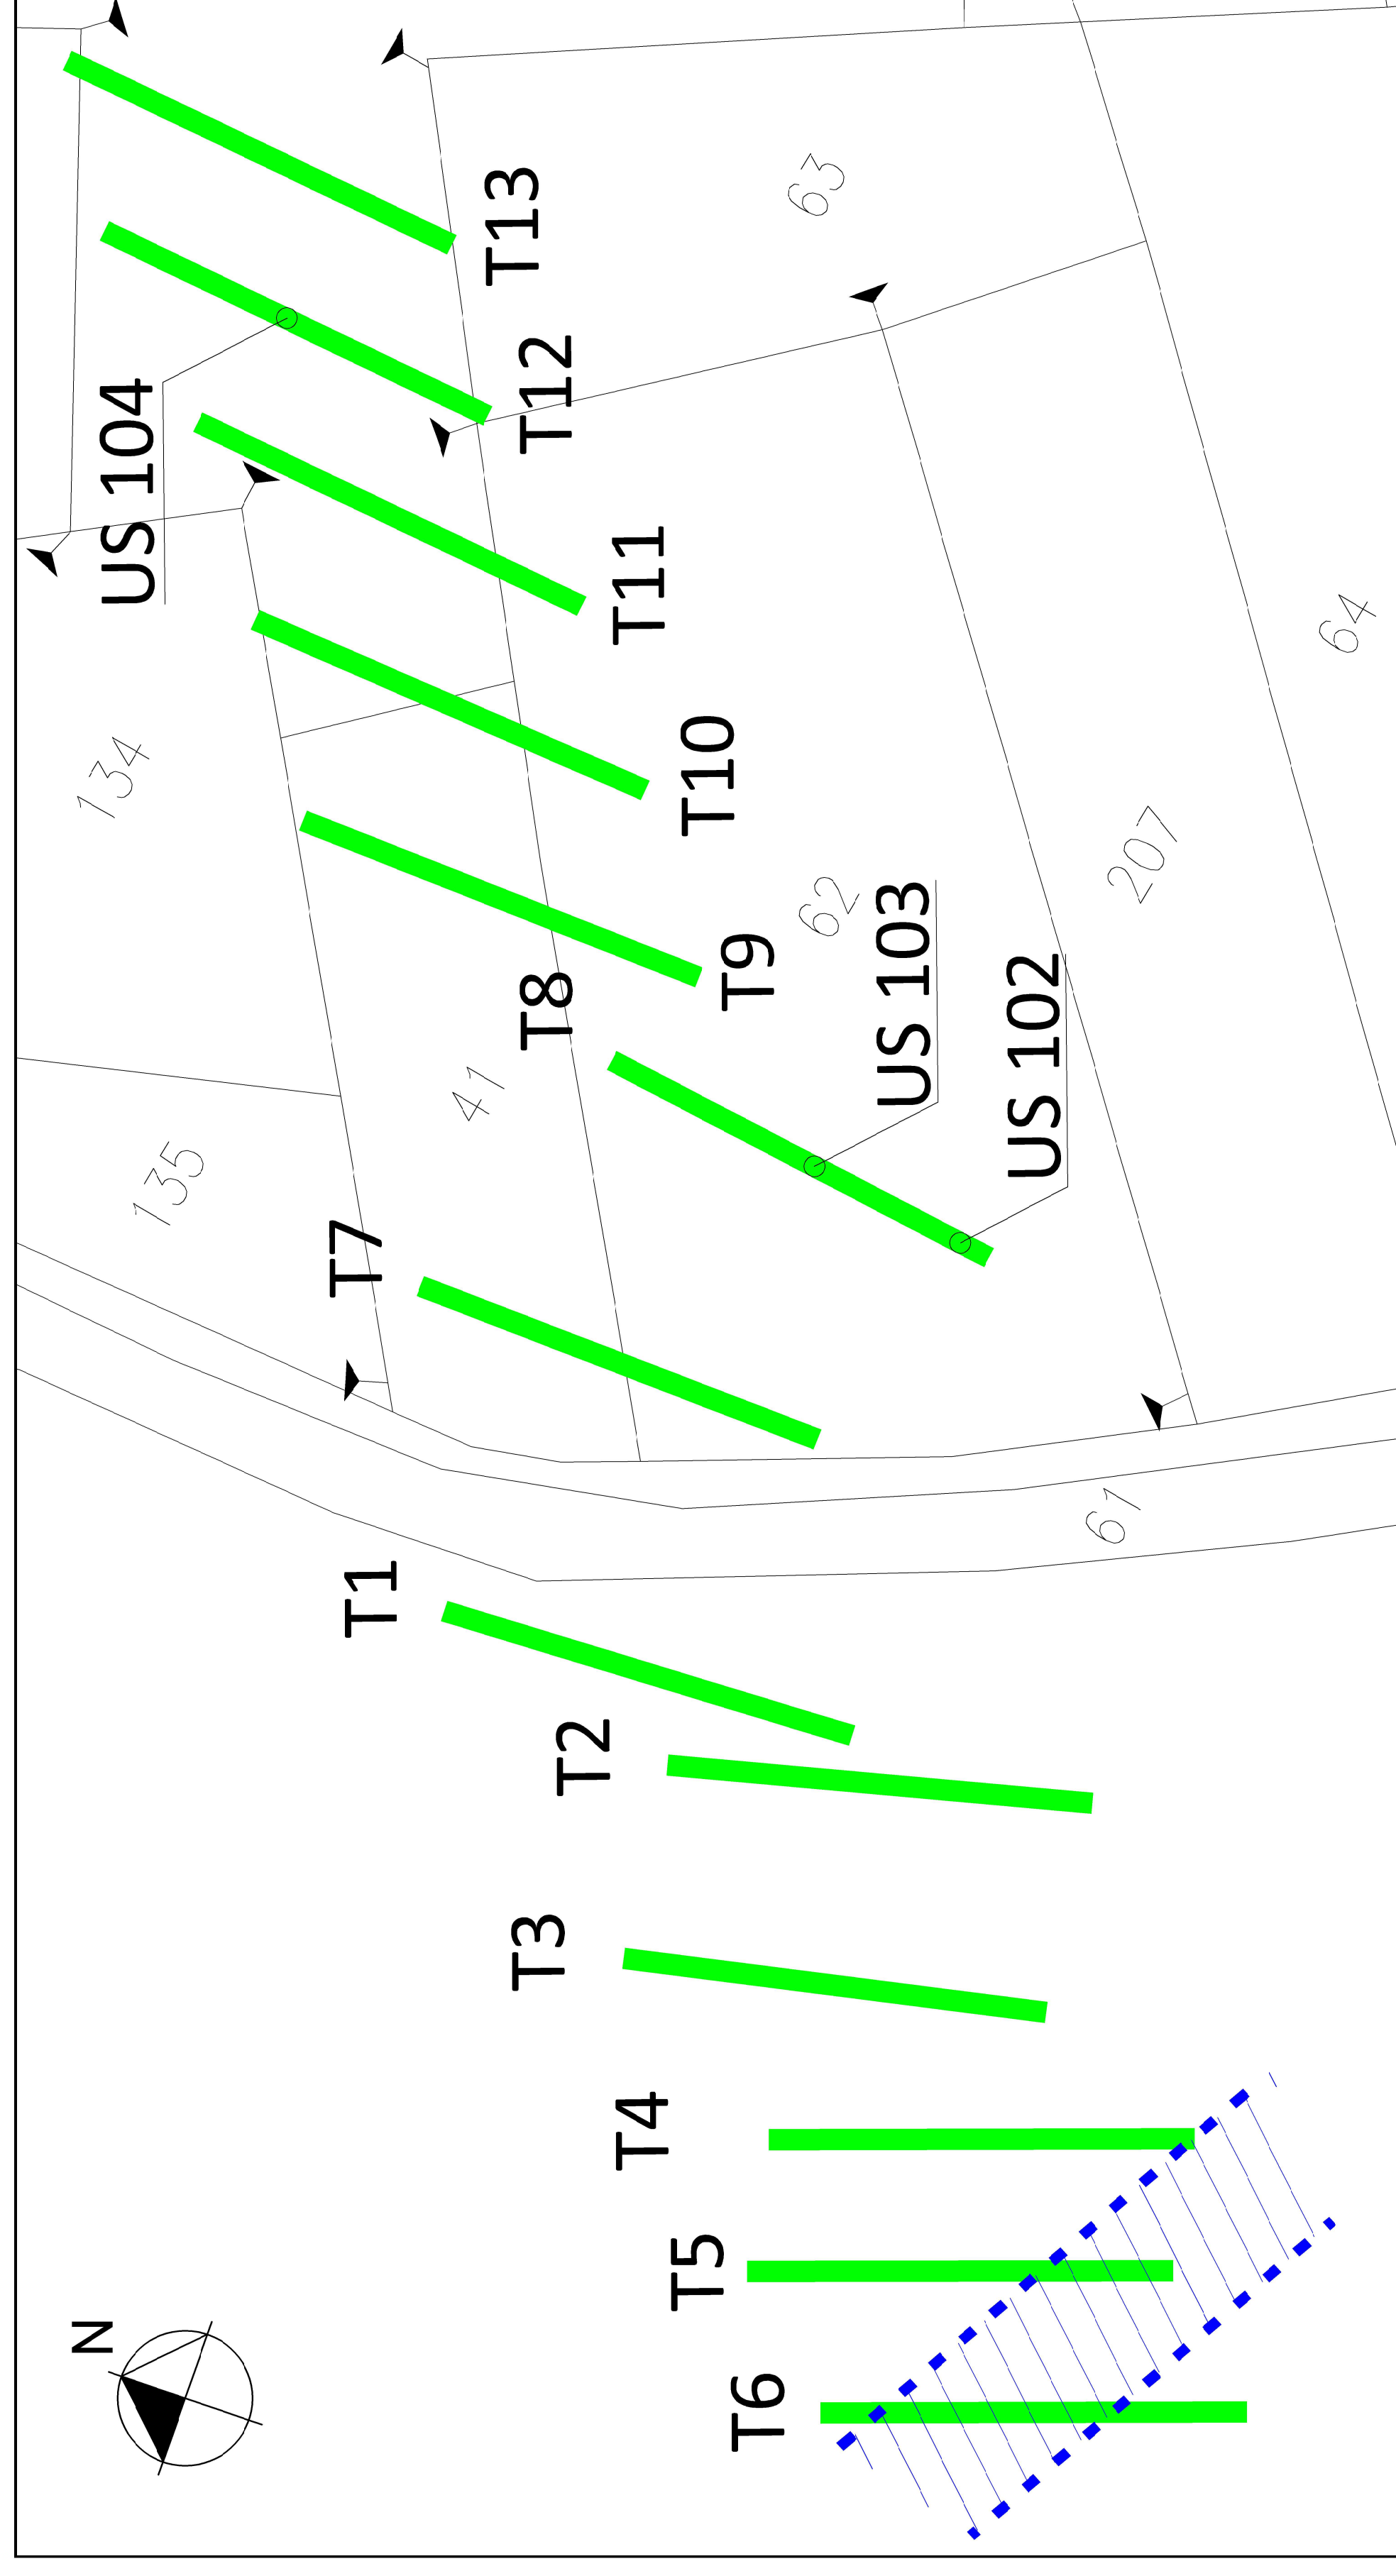

POSIZIONAMENTO INDAGINI ESEGUITE scala 1: 500

TRINCEA	COORDINATE WGS84-UTM32 SUD	COORDINATE WGS84-UTM32 NORD
1	412976.18, 4946633.34	412956.35, 4946668.08
2	412986.50, 4946642.08	412966.67, 4946676.82
3	412994.00, 4946653.87	412974.18, 4946688.61
4	412999.54, 4946668.22	412984.36, 4946705.22
5	413018.73, 4946674.19	413002.18, 4946710.61
6	413013.12, 4946696.94	413004.40, 4946735.98
7	413035.73, 4946713.45	413029.83, 4946753.01
8	413058.51, 4946707.89	413057.14, 4946747.87
9	413067.96, 4946744.56	413062.42, 4946784.18
10	413080.76, 4946757.61	413076.59, 4946797.39
11	413092.84, 4946771.36	413092.84, 4946771.36
12	413104.03, 4946787.84	413101.36, 4946827.75
13	413116.33, 4946798.76	413113.56, 4946838.66
US102	413058.41, 4946710.89	413058.41, 4946710.89
US103	413057.88, 4946726.38	413057.88, 4946726.38
US104	413102.68, 4946808.79	413102.68, 4946808.79



TRINCEA 8 - US 104





TRINCEA 8 - US 103



TRINCEA 12 - US 104

LEGENDA DELLE INDAGINI

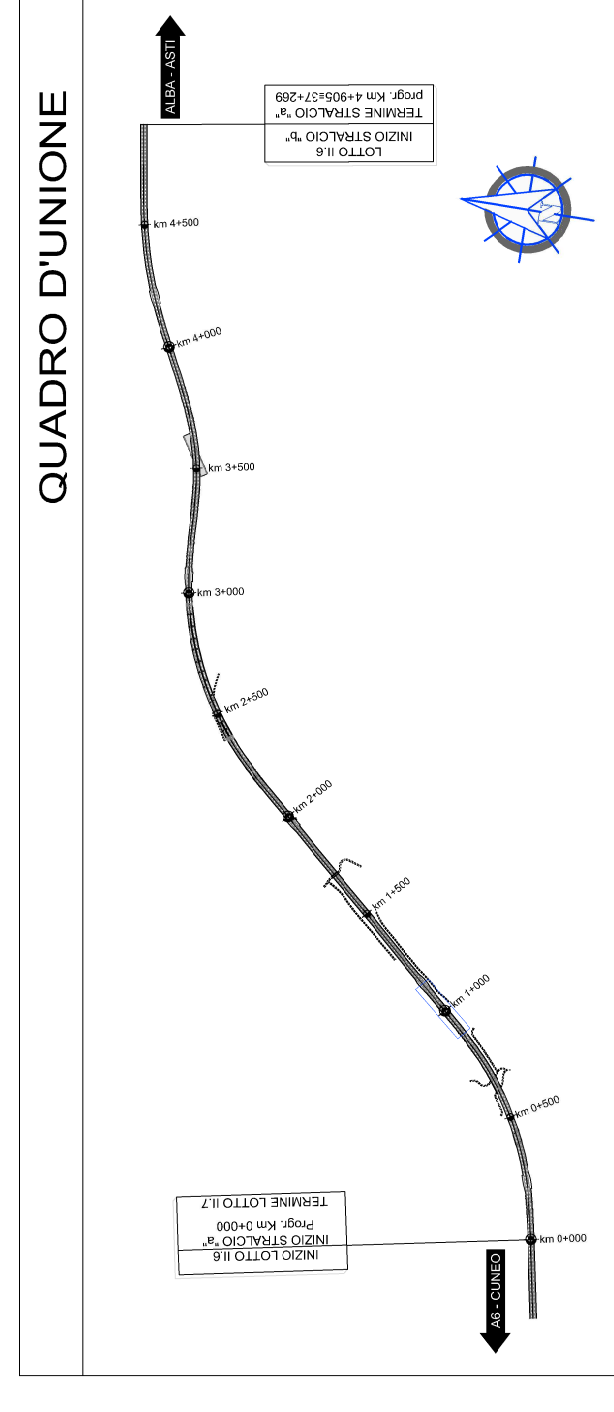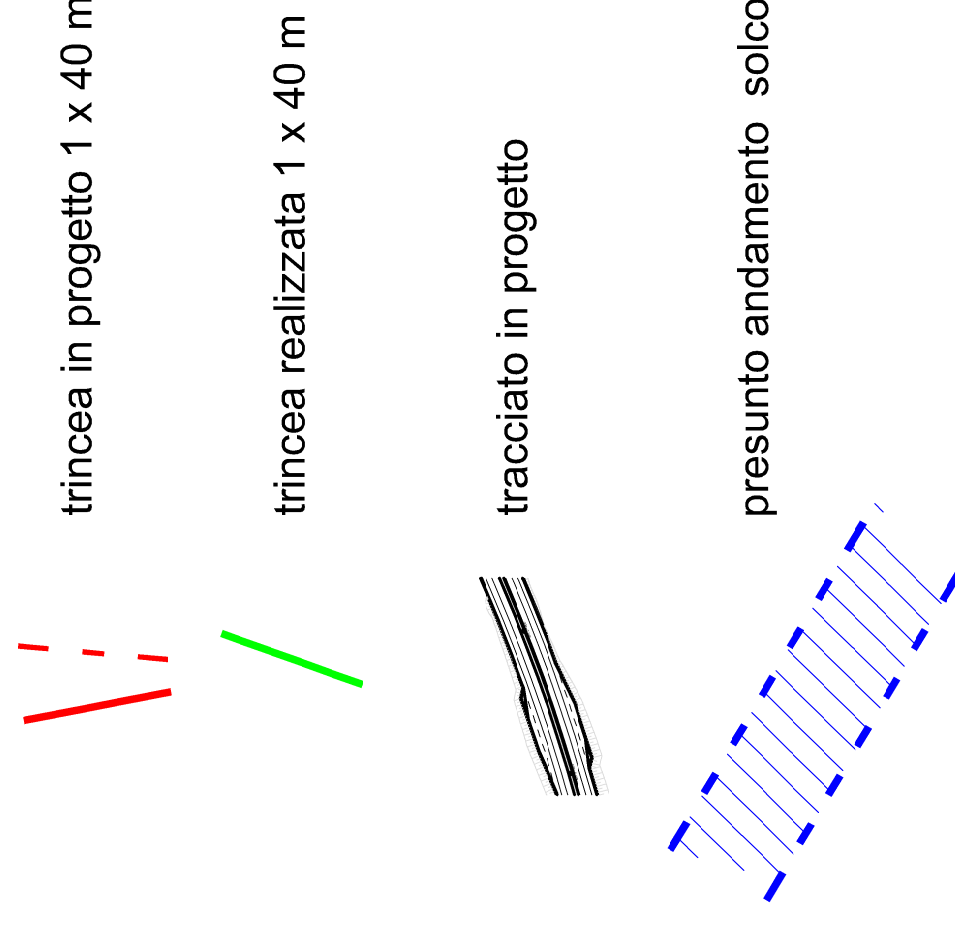

TRONCO II A21 (ASTI EST) - A6 (MARENE)
LOTTO 6 RODDI-DIGA ENEI

STRALCIO a
TRA IL LOTTO II.7 E LA PK. 5+000

PROGETTO DEFINITIVO

ARCHEOLOGIA

VERIFICA PREVENTIVA DELL'INTERESSE ARCHEOLOGICO
DOCUMENTAZIONE INDAGINI ARCHEOLOGICHE ASSE
POSIZIONAMENTO DELLE INDAGINI ESEGUITE - AREA A

