


LEGENDA

- INDAGINI GEOGNOSTICHE E GEOFISICHE PRESISTENTI**
- Edilgeo s.r.l. (1991)**
 S12 Sondaggio geognostico
 P11 Pozzetto esplorativo
- Ing. Piero Porcu (1992)**
 S6 Sondaggio geognostico
- Geoteco s.r.l. (1997)**
 S10 Sondaggio geognostico
 P240 Pozzetto esplorativo
 CPT2 Prova penetrometrica statica CPT
- SARDADRILL s.r.l. (1998)**
 S5 Sondaggio geognostico
 Base A Sismica a rifrazione
- Micropali s.a.s. (1998)**
 S30 Sondaggio geognostico
 PP2 Prova penetrometrica statica CPT
- TEA Territorio e Ambiente s.r.l. (1997/98/99)**
 SG11 Sondaggio geognostico - Macomer (1997/98)
 Linea A Sismica a rifrazione - Macomer (1997/98)
 Ss11 Sondaggio geognostico - Sassari (1999)
- Ageco s.r.l. (2011) - Lotto 0 SS-OL**
 S13 Sondaggio geognostico
 P13 Pozzetto esplorativo
 B12 Sismica a rifrazione
- P.L.P. s.n.c. (2012) - Lotto 0 SS-OL**
 S6 Sondaggio geognostico
 P3 Pozzetto esplorativo
 DP5H2 Prova penetrometrica dinamica
- Geo Lavori s.r.l. (1999)**
 S11 Sondaggio geognostico
 P3 Pozzetto esplorativo
- INDAGINI GEOGNOSTICHE, GEOFISICHE E AMBIENTALI PROGETTO DEFINITIVO ANNI 2015/16**
- Sondedile s.r.l.**
 S9 Sondaggio geognostico
 P237 Pozzetto esplorativo
- Ditta Dr. Angius**
 S1 Sondaggio geognostico
- SGS Italia S.p.A.**
 P24 Pozzetto ambientale
- Progeo s.r.l.**
 S1 Sismica a rifrazione
- INDAGINI AMBIENTALI PROGETTO ESECUTIVO ANNO 2020**
- CARLO FELICE 131 S.C.A.R.L.**
 P23 Pozzetto ambientale

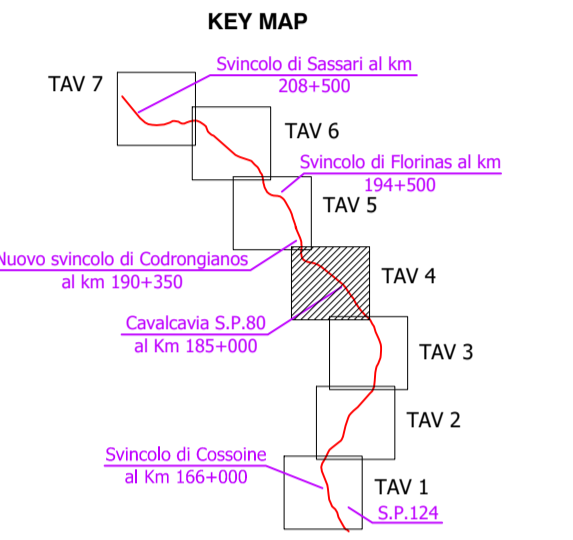

Sanas
 GRUPPO FS ITALIANE Direzione Progettazione e Realizzazione Lavori

S.S. 131 di "Carlo Felice"
 Adeguamento e messa in sicurezza della S.S.131
 Risoluzione dei nodi critici - 3° stralcio
 dal km 162+700 al km 209+500

PROGETTO ESECUTIVO CA340

R.T.I. di PROGETTAZIONE: Mandataria **PRO ITER** (Via G.B. Sommarini n°3 20125 - Milano Tel. 02 6787911 email: mail@proiter.it) Mandante **deltageo** (Via Artemide n°3 22100 Inverigo Tel. 0922 421007 email: deltageoingegneria@pec.it)

PROGETTISTI:
 Ing. Riccardo Formichi - Pro Iter srl (Integratore prestazioni specialistiche) Ordine Ing. di Milano n. 18045
 Ing. Riccardo Formichi Ordine Ing. di Milano n. 18045

IL GEOLOGO
 Dott. Geol. Massimo Mezzanatica - Pro Iter srl Albo Geol. Lombardia n. A762

COORDINATORE PER LA SICUREZZA IN FASE DI PROGETTAZIONE
 Ing. Diego Ceccherelli Ordine Ing. di Milano n. 15813

VISTO: IL RESP. DEL PROCEDIMENTO
 Ing. Michele COGHE

PROTOCOLLO DATA



GEOLOGIA
 Planimetria generale ubicazione indagini - Tav. 4 di 7

CODICE PROGETTO	NOME FILE	REVISIONE	SCALA:
PROGETTO	TO0GEO0GEOPU04A.pdf		
LOPLSR E 1901	CODICE ELAB. TO0GEO0GEOPU04	A	1:10.000
D			
C			
B			
A	Emissione	Giugno 2021	PECORELLA MEZZANATICA FORMICHI
REV.	DESCRIZIONE	DATA	REDATTO VERIFICATO APPROVATO