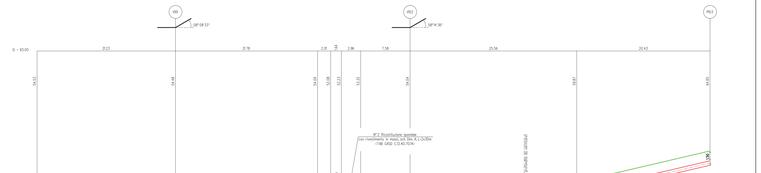

TAB GASD C.13.40.70.20


SEZIONE LONGITUDINALE

SEZIONE TRASVERSALE


MATERIALI
MASSE GABIONI COMPOSTE QUANTUNQUE CALCAREA DURA NON GELIVA, GRANULATA E TRIACHITICA PRIVA DI INCLUSIONI ESTRANEI DI DIMENSIONI MAGGIORI DI 15 CM.
CRITERI DI ESECUZIONE:
LA FORMAZIONE DEI GABIONI DOVRÀ AVVENIRE PRIMA DI COMMENCIARE LA PRIMA FILA DI GABIONI DIMENSIONATI PER LA SOLA PARTE DI ALTEZZA DI APPOGGIO ALLEGATO PER PRIMO STRATO.
