




PLANIMETRIA GENERALE DELLA GALLERIA S. ANTONIO
CANNA SUD - L=650 m
Scala 1:1.000

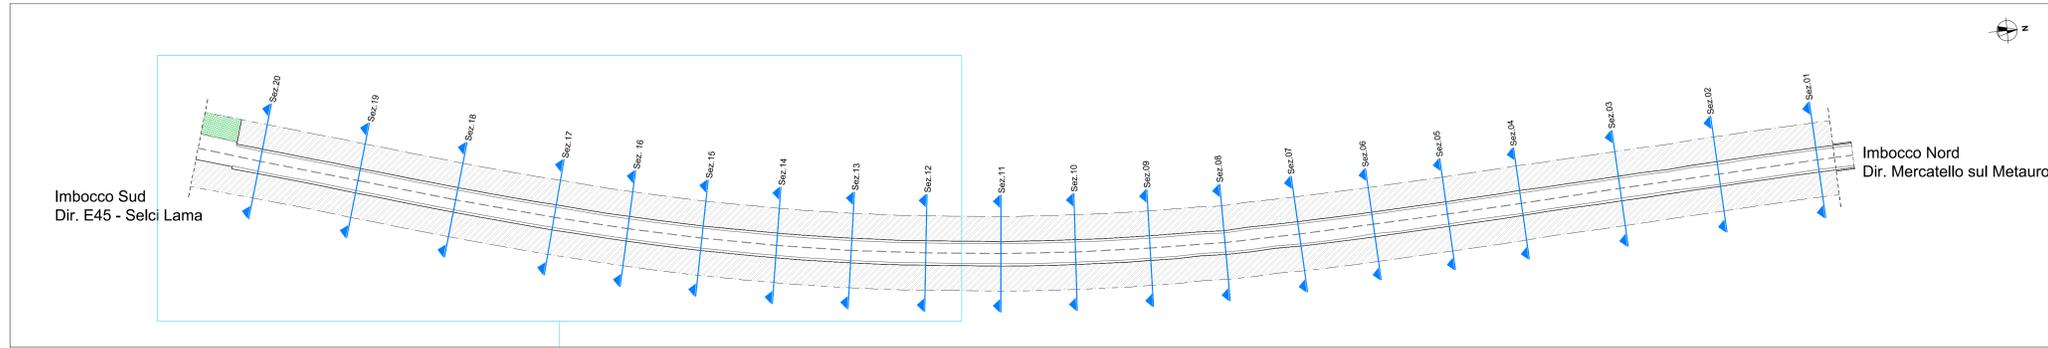

POSIZIONE DELLE SEZIONI
Scala 1:500

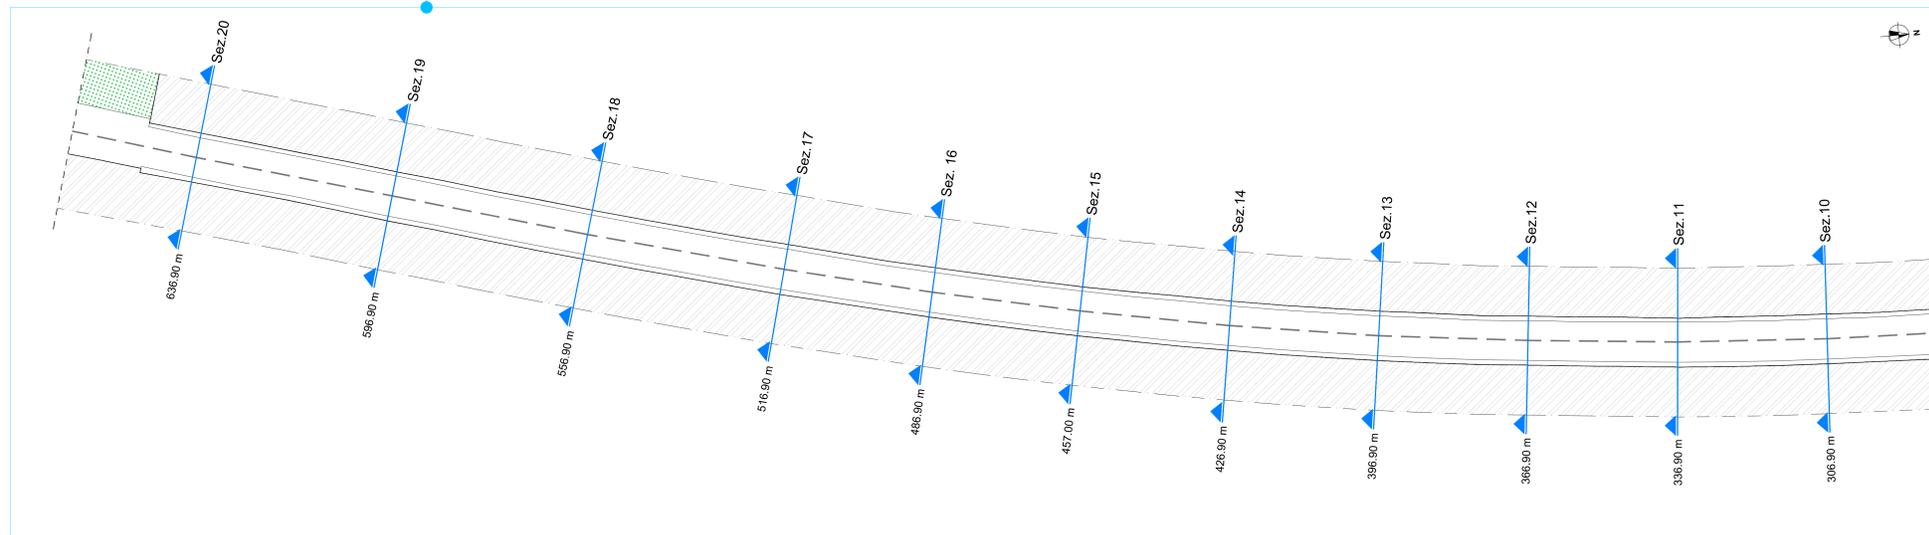

SEZIONI TRASVERSALI
Scala 1:100

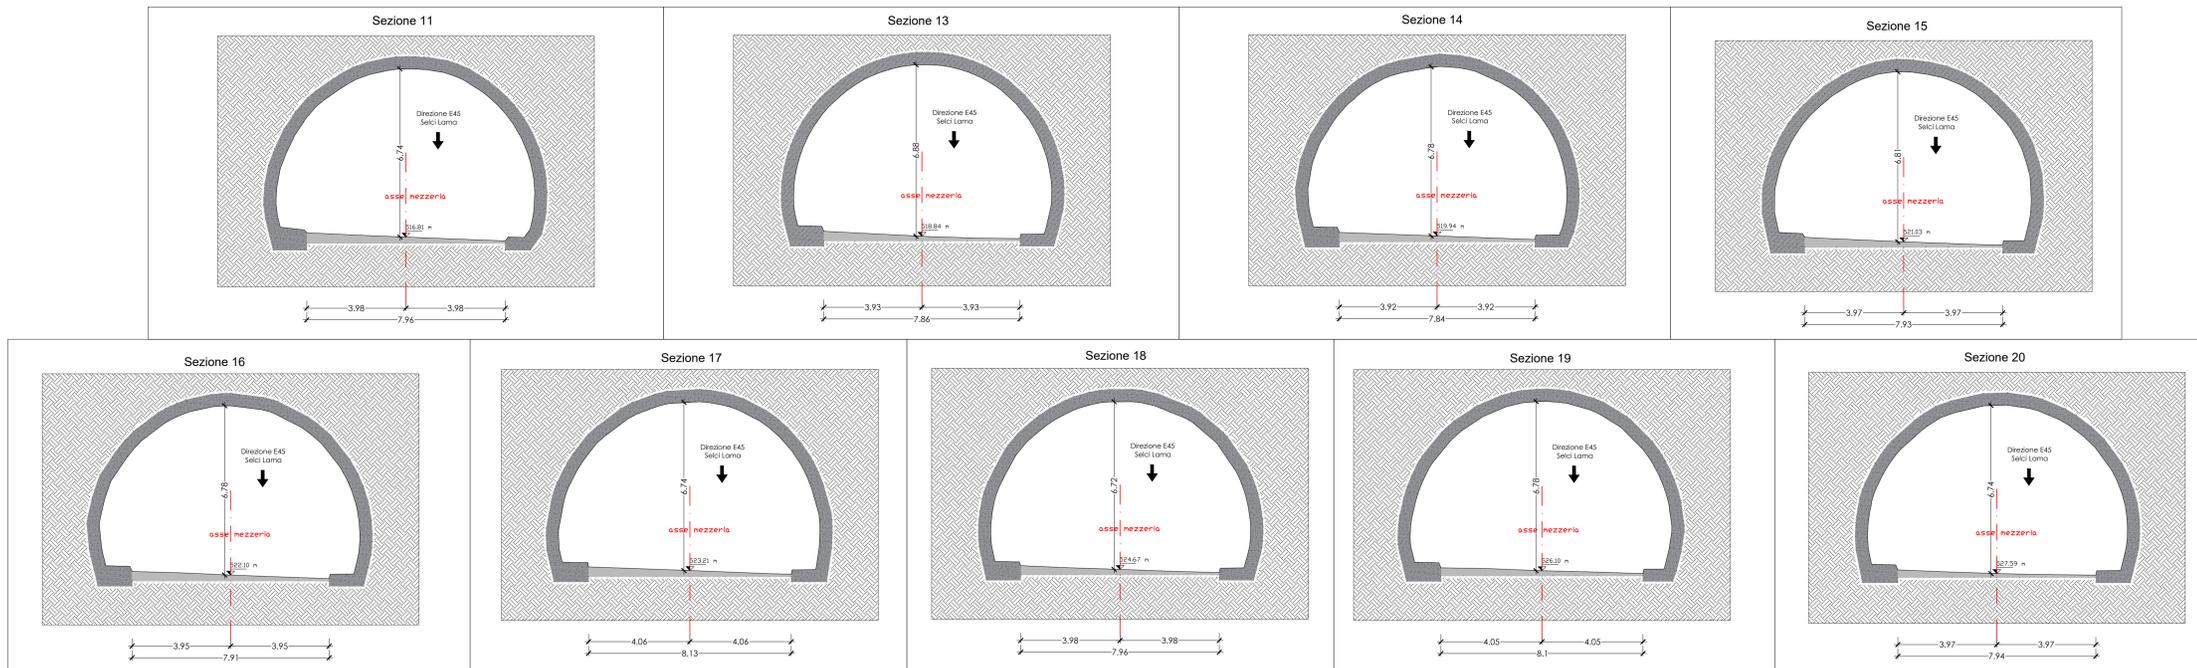

INQUADRAMENTO TERRITORIALE



ITINERARIO INTERNAZIONALE E78 S.G.C. GROSSETO – FANO
Tratto Selci Lama (E45) – S. Stefano di Gaia
Adeguamento a 2 corsie della Galleria della Guinza (lotto 2)
e del tratto Guinza – Mercatello Ovest (lotto 3)
1° stralcio

PROGETTO DEFINITIVO cod. AN58

PROGETTAZIONE: ANAS - DIREZIONE PROGETTAZIONE E REALIZZAZIONE LAVORI

PROGETTISTI: Ing. VINCENTO MARZI Ordine Ingegneri di Bari n. 3334	IL GEOLOGO Dott. FRANCESCO MATIOM Ordine Geologi di Lazio n. 725	IL RESPONSABILE DEL S.I.A. Arch. GIOVANNI MARANO Ordine Architetti di Roma n. 16183	etelpti s.r.l. LABORATORIO PROVE MATERIALI Sede legale e Laboratorio: Via S. Zaccaria 10 - 04032 Terracina Tel. 0332 95771 - Fax 0332 56119 www.etelpti.it
COORDINATORE PER LA SICUREZZA IN FASE DI PROGETTAZIONE Geom. FABIO QUONDAM			
VISTO: IL RESP. DEL PROCEDIMENTO Dott. Ing. ANTONIO SCALAMANNI			
PROTOCOLLO	DATA:		

Stato attuale
Galleria S. Antonio - Canna sud - Sezioni trasversali 2/2

CODICE PROGETTO PROGETTO LO702M	LIV. PROG. N. PROG. D 1801	NOME FILE T00SG03GENSZ02_B	REVISIONE B	DATA v1/6
D				
C				
B	AGGIORNAMENTO		Luglio 2019	
A	EMISSIONE		Giugno 2018	
REV.	DESCRIZIONE	DATA	REDATTO	VERIFICATO APPROVATO