


RILIEVO PARATA D'IMBOCCO ESISTENTE
PROFILO LONGITUDINALE 1:100

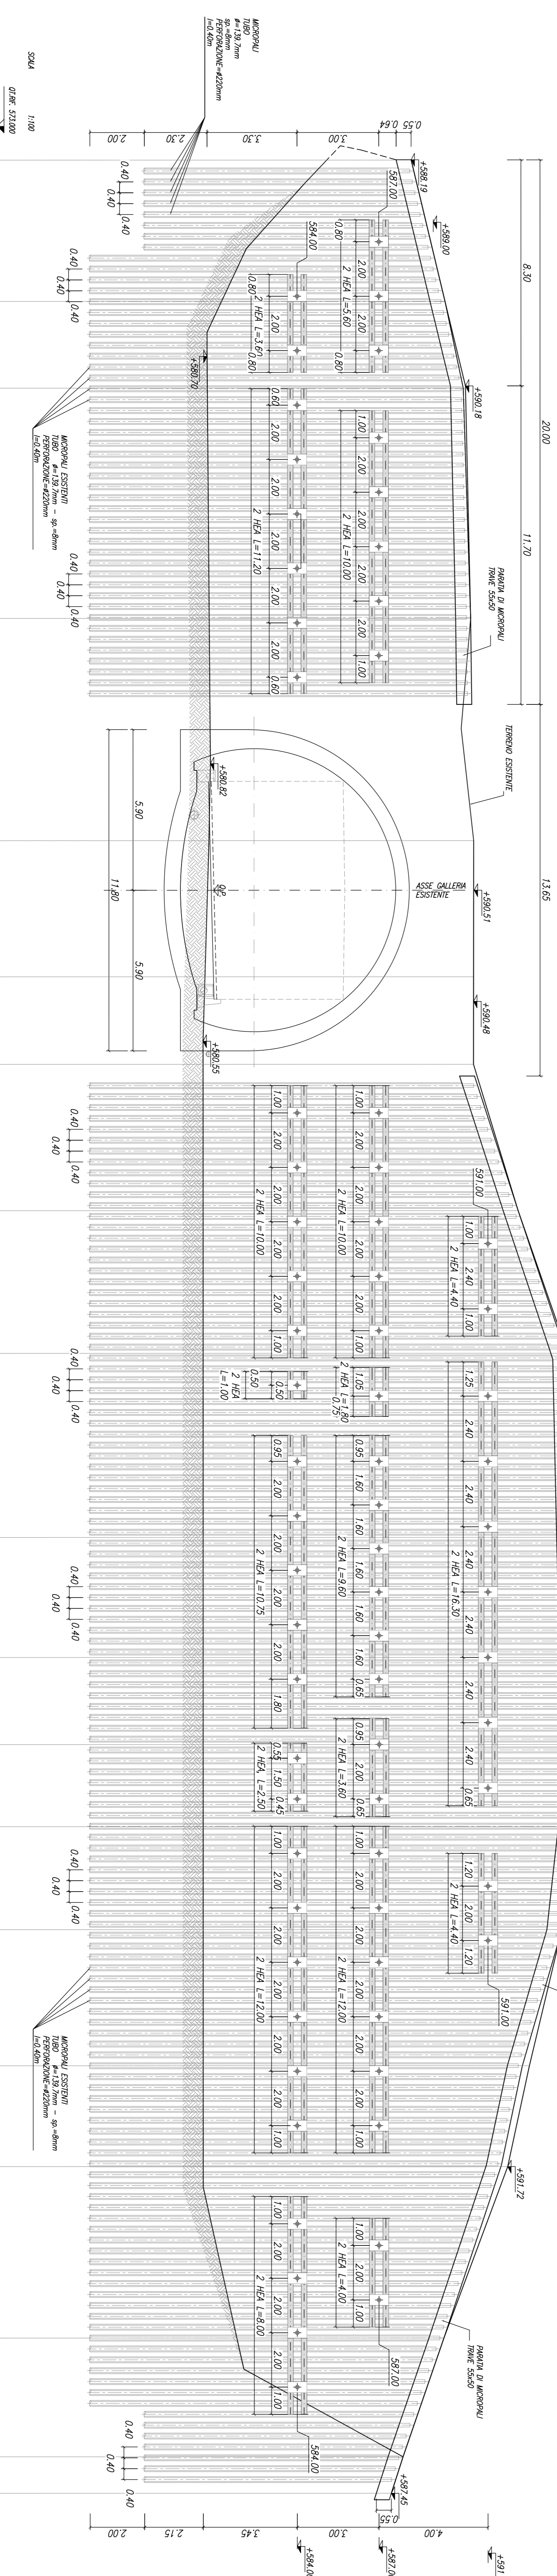


an
GRUPPO 19 ITALIANI

Direzione Progettazione e Realizzazione Lavori

ITINERARIO INTERNAZIONALE E78 S.G.C. GROSSO - FANO
Tratto Selci Lama (E45) - S. Stefano di Galfi
Adeguamento a 2 corsie della Galleria della Guinza (lotto 2)
e del tratto Guinza - Mercatello Ovest (lotto 3)
1° stralcio

PROGETTO DEFINITIVO cod. AN58

PROGETTAZIONE: ANAS - DIREZIONE PROGETTAZIONE E REALIZZAZIONE LAVORI

PROGETTISTI: ING. MARCO ANTONIOLI - 1984

IL GEOLOGO: ING. FRANCESCO MARZONI - 1975

IL RESPONSABILE DEL S.I.A.: ING. GIOVANNI MARZONI - 1975

COORDINATORE PER LA SICUREZZA IN FASE DI PROGETTAZIONE: ING. ANDRÈ D'AMADIO

VERBA: IL RESP. DEL PROCEDIMENTO: ING. ANDRÈ D'AMADIO

DATA: 09/06/2018

PROTOCOLLO	DATA	REVISIONE

OPERE D'ARTE MAGGIORI

Imbocco lato Umbria - Parata d'imbocco esistente

CODICE PROGETTO	NOME FILE	REVISIONE

REVISIONE	DATA	REVISIONE	VERIFICATO	APPROVATO
A	09/06/2018			
B	09/06/2018			
C				
D				