


NOTE GENERALI

GR	SIMBOLOGIA	RETINO COLORE	DESCRIZIONE
			AREE DA ESPROPRIARE COMPLESSIVA
			AREE DA ESPROPRIARE NEL PROGETTO ESECUTIVO
			AREE DA OCCUPARE TEMPORANEAMENTE
			AREE DA ASSERVIRE/CONVENZIONARE
			DEMOLIZIONE DI FABBRICATI RIPORTATI NEI FOGLI DI MAPPA
			DEMOLIZIONE FABBRICATI NON RIPORTATI NEI FOGLI DI MAPPA
			DELIMITAZIONE FASCIA DI RISPETTO
			NUMERO PIANO
			ACQUE
			STRADE
			FABBRICATO
			PARTICELLA
			CONFINE COMUNALE

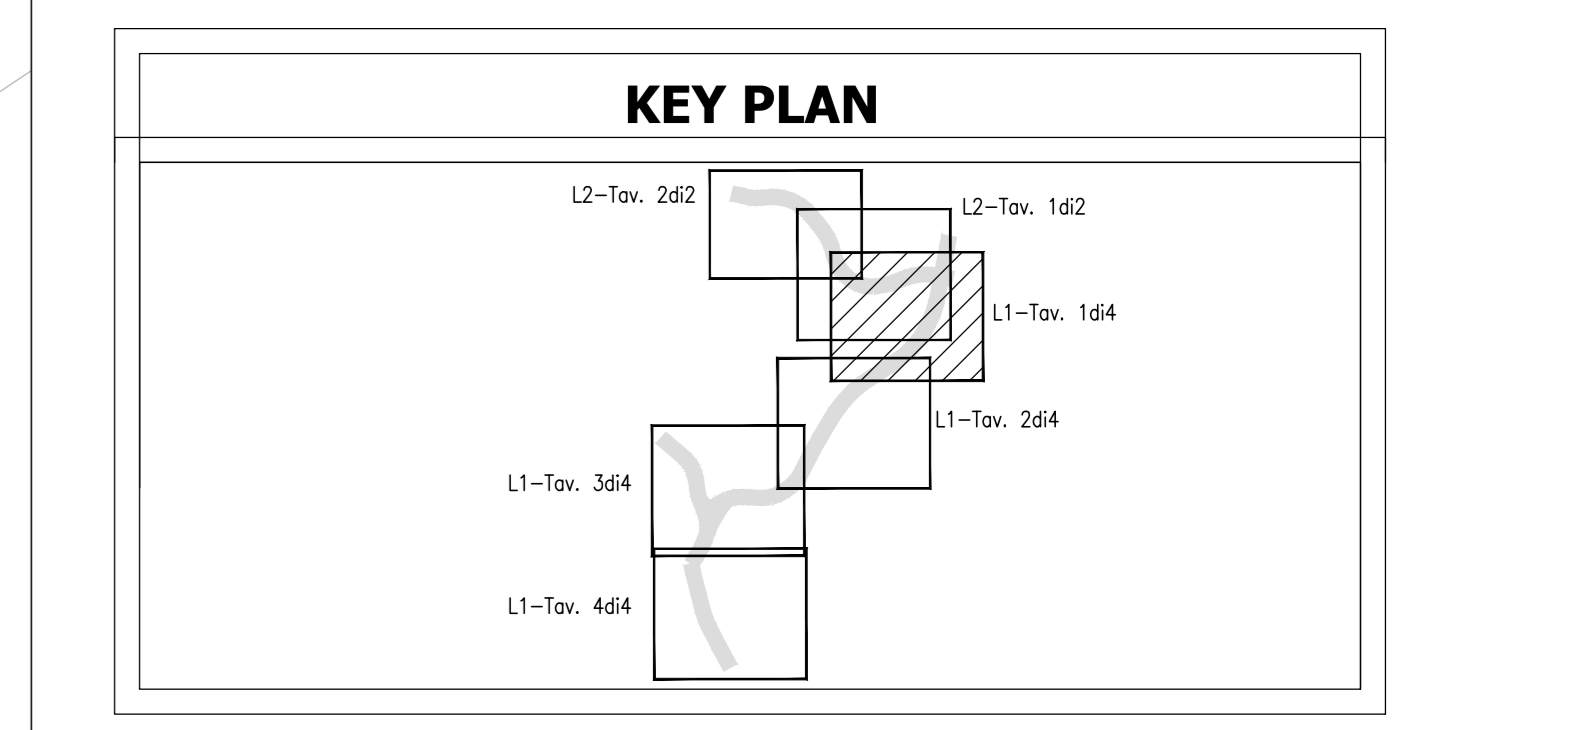

Direzione Progettazione e Realizzazione Lavori

S.S.291 "Della Nurra"
Lavori di costruzione del Lotto 1 da Alghero ad Olmedo, in località bivio cantoniera di Rudas (completamento collegamento Alghero-Sassari) e del Lotto 4 tra bivio Olmedo e l'aeroporto di Alghero-Fertilia (bretella per l'aeroporto)

COD. CA29

PROGETTO ESECUTIVO

PROGETTISTA E RESPONSABILE DELL'INTEGRAZIONE DELLE PRESTAZIONI SPECIALISTICHE:
Dati: Ing. Giovanni Pizzo (Ord. Ing. Prov. Roma A27296)

RESPONSABILE D'AREA:
Responsabile: Tecnica Strada: Dat. Ing. Massimo Capasso (Ord. Ing. Prov. Roma A26217)
 Responsabile: Strada: Dat. Ing. Giovanni Pizzo (Ord. Ing. Prov. Roma A27296)
 Responsabilit  Strada, Elettrica e Impianti: Dat. Ing. Sergio Di Majo (Ord. Ing. Prov. Roma A26222)
 Responsabilit  Strada: Dat. Ing. Francesco Ventura (Ord. Ing. Prov. Roma A4665)

COORDINATORE SICUREZZA IN FASE DI PROGETTAZIONE:
Dati: Ing. Sergio Di Majo (Ord. Ing. Prov. Roma A27296)

COORDINATORE ATTIVITA' DI PROGETTAZIONE:
Dati: Ing. Maria Antonietta Mercurio (Ord. Ing. Prov. Roma A26487)

VISTO: IL RESPONSABILE DEL PROCEDIMENTO:
Dati: Ing. Salvatore Curatore.

ESPROPRI
Planimetria catastale delle aree interessate confronto PD-PE
Lotto 1 - Tavola 1 di 4

CODICE PROGETTO	NOME FILE	REVISIONE	SCALA:
PROGETTO: DPCA0029	CA29_T01ES00ESPCC05	A	1:2000
ELAB: DPCA0029	T01ES00ESPCC05		

REV.	DESCRIZIONE	DATA	REDATTO	VERIFICATO	APPROVATO
A	EMISSIONE	AGO.2021	A. COCCOTTI	M.A. CUCIARO	G. PIAZZA