




NOTE GENERALI

LEGENDA

GR	SIMBOLOGIA	RETINO COLORE	DESCRIZIONE
			AREE DA ESPROPRIARE COMPLESSIVA
			AREE DA ESPROPRIARE NEL PROGETTO ESECUTIVO
			AREE DA OCCUPARE TEMPORANEAMENTE
			AREE DA ASSERVIRE/CONVENZIONARE
			DEMOLIZIONE DI FABBRICATI RIPORTATI NEI FOGLI DI MAPPA
			DEMOLIZIONE FABBRICATI NON RIPORTATI NEI FOGLI DI MAPPA
			DELIMITAZIONE FASCIA DI RISPETTO
			NUMERO PIANO
			ACQUE
			STRADE
			FABBRICATO
			PARTICELLA
			CONFINE COMUNALE

KEY-PLAN

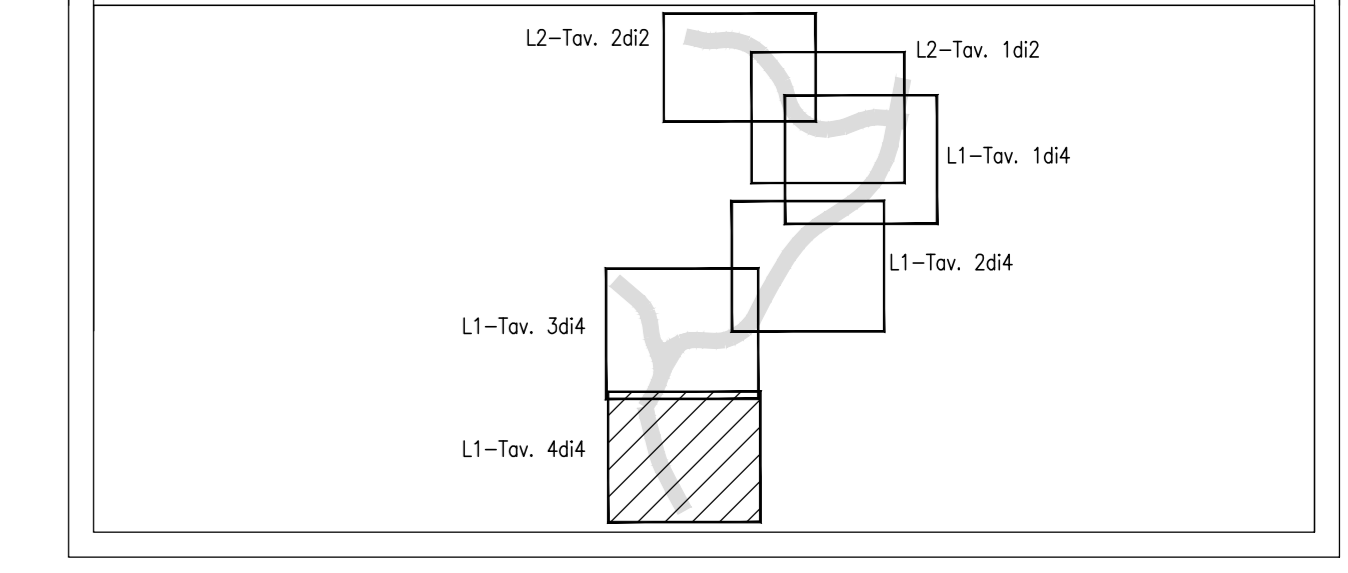

Sanas
GRUPPO FS ITALIANE

Direzione Progettazione e Realizzazione Lavori

S.S.291 "Della Nurra"
Lavori di costruzione del Lotto 1 da Alghero ad Olmedo, in località bivio cantoniera di Rudas (completamento collegamento Alghero-Sassari) e del Lotto 4 tra bivio Olmedo e l'aeroporto di Alghero-Fertilia (bretella per l'aeroporto)

PROGETTO ESECUTIVO COD. CA29

PROGETTISTA E RESPONSABILE DELL'INTEGRAZIONE DELLE PRESTAZIONI SPECIALISTICHE:
Dott. Ing. Giovanni Piazza (Ord. Ing. Prov. Roma A2/296)

RESPONSABILE D'AREA:
Responsabile Tecnica Strada: Dott. Ing. Massimo Capasso (Ord. Ing. Prov. Roma A2/217)
Responsabile Strada: Dott. Ing. Giovanni Piazza (Ord. Ing. Prov. Roma A2/296)
Responsabile Idraulica, Elettrica e Impianti: Dott. Ing. Sergio Di Majo (Ord. Ing. Prov. Roma A2/272)
Responsabile Ambientale: Dott. Ing. Francesco Ventura (Ord. Ing. Prov. Roma A2/662)

COORDINATORE SICUREZZA IN FASE DI PROGETTAZIONE:
Dott. Ing. Sergio Di Majo (Ord. Ing. Prov. Roma A2/272)

COORDINATORE ATTIVITA' DI PROGETTAZIONE:
Dott. Ing. Mariakristina Mercurio (Ord. Ing. Prov. Roma A2/847)

VISTO: IL RESPONSABILE DEL PROCEDIMENTO:
Dott. Ing. Salvatore Carrara.

VIA INGEGNERIA
SERING INGEGNERIA
CP
BRENG

ESPROPRI
Planimetria catastale delle aree interessate confronto PD-PE
Lotto 1 - Tavola 4 di 4

CODICE PROGETTO	LV. PROG. ANNO	NOME FILE	REVISIONE	SCALA:
DP/CA029	E 21	CA29_T01ES00ESP/PC08	A	1:2000
D				
C				
B				
A	EMISSIONE	AGO.2021	A. COCCINI	M.A. CUCIARO
REV.	DESCRIZIONE	DATA	REDATTO	VERIFICATO
				APPROVATO