## AEROGENERATORE AUTORIZZATO

PIANTA AEROGENERATORE E TORRE EOLICA TIPO
Scala 1:500




VISTA FRONTALE AEROGENERATORE E TORRE EOLICA TIPO
Scala 1:500




VISTA LATERALE AEROGENERATORE
E TORRE EOLICA TIPO
Scala 1:500

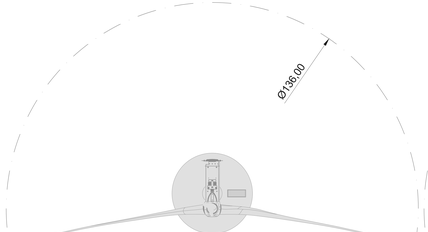


## AEROGENERATORE PROPOSTO
## TIPO VESTAS V136

PIANTA AEROGENERATORE E TORRE EOLICA TIPO
Scala 1:500

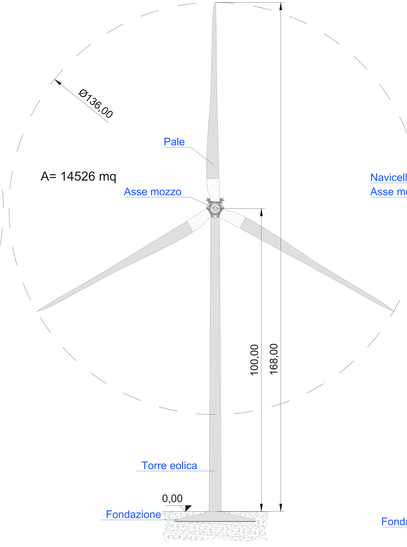


VISTA FRONTALE AEROGENERATORE E TORRE EOLICA TIPO
Scala 1:500

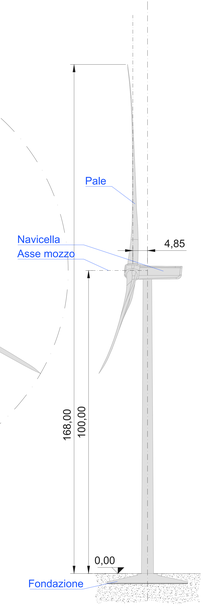


VISTA LATERALE AEROGENERATORE
E TORRE EOLICA TIPO
Scala 1:500

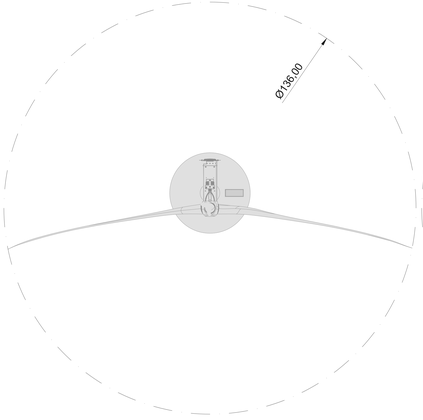


Comune di Partanna | REGIONE SICILIANA | Comune di Castelvetrano

COMMITTENTE

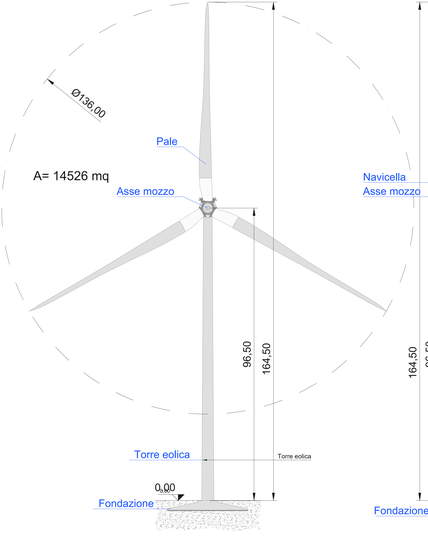**RWE RENEWABLES ITALIA S.R.L.**
Via Andrea Doria 41/G - 00192 Roma,
P.IVA e C.F. 15844561009
Pec a.m.mobilizzazioneenewablesitaliasrl@legalmail.it

Titolo del Progetto:

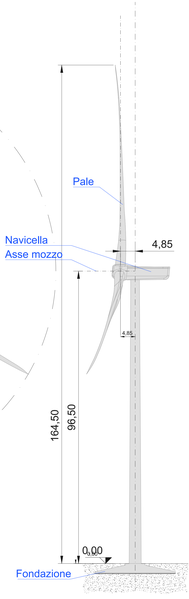**PARCO EOLICO SELINUS**

Documento: **PROGETTO ESECUTIVO** — N° Documento: **PESE_PE_00073**

ID PROGETTO: PESE_PE | DISCIPLINA: G | TIPOLOGIA: DV | FORMATO: A3x4

TITOLO: RAFFRONTO TRA AEROGENERATORE AUTORIZZATO E AEROGENERATORE PROPOSTO

FOGLIO: 1 di 1 | SCALA: vare | FILE: PESE_PE_00073_01_00

Il Progettista:

Hydro Engineering s.r.l.
Ing. Mariano Gallo, Ing. Maria Gallo
Pec
via Brunetti, 7
91022 Alcamo [TP] Italy

gallo mariano
28.10.2021
09:15:58
GMT+01:00

| Rev | Data Revisione | Descrizione Revisione | Redatto | Controllato | Approvato |
|---|---|---|---|---|---|
| 0 | Ottobre 2021 | PRIMA EMISSIONE | LV | | MG |

ISO A2x4