



## Misura 4 (SS 7 Formia)

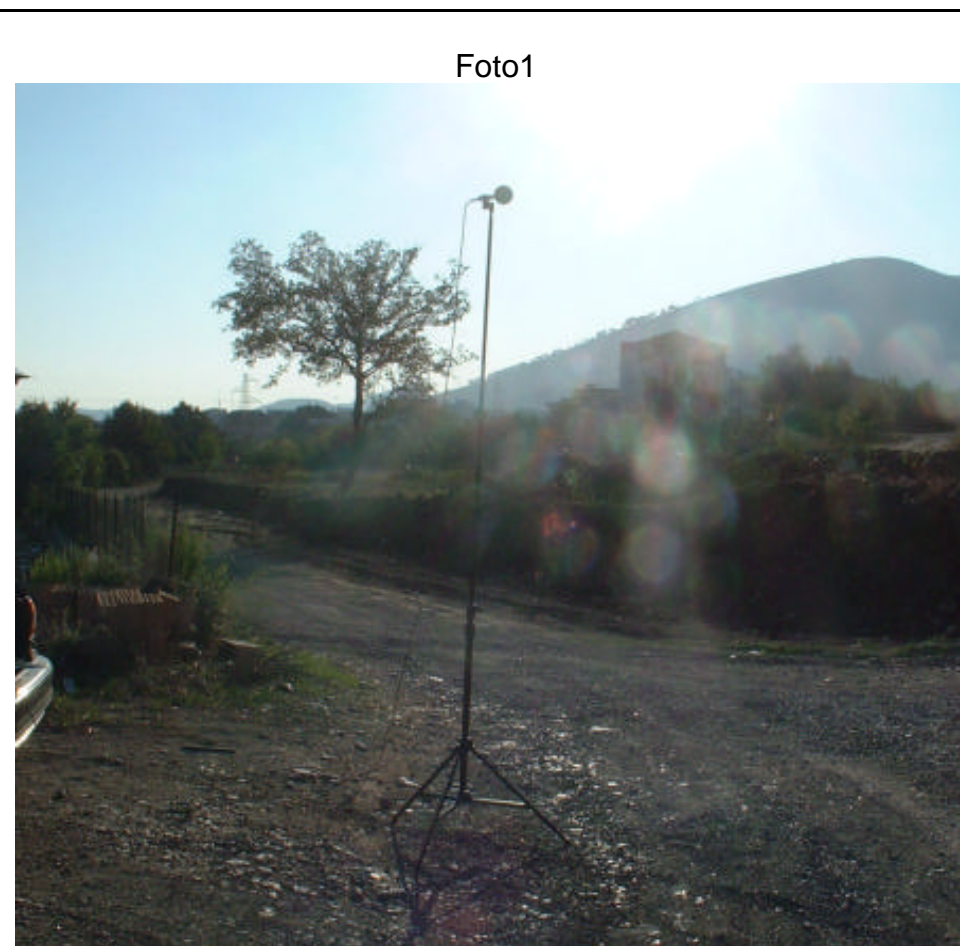

Dati caratteristici della postazione di misura  
Orario: 17:35; data: 17/09/2003; altezza microfono: 4 mt.  
Comune di Formia: strada locale in zona agricola  
Distanza della misura dal centro della carreggiata: 1.5 mt.  
Distanza della misura dal limite della carreggiata: 0 mt.  
Tipologia della strada: locale  
Senso di circolazione: doppio  
Larghezza carreggiata: 3 mt.  
Traffico: assente  
Velocità dei veicoli: /  
Livello di usura del manto stradale: elevato (ghiaia)  
Tessuto urbano circostante: rurale con costruzioni isolate  
Riverbero urbano: assente  
Presenza nell'area di ricettori sensibili: no  
Temperatura 28 °C, umidità relativa: 35% - 34%  
(rumore del canale d'irrigazione a breve distanza)

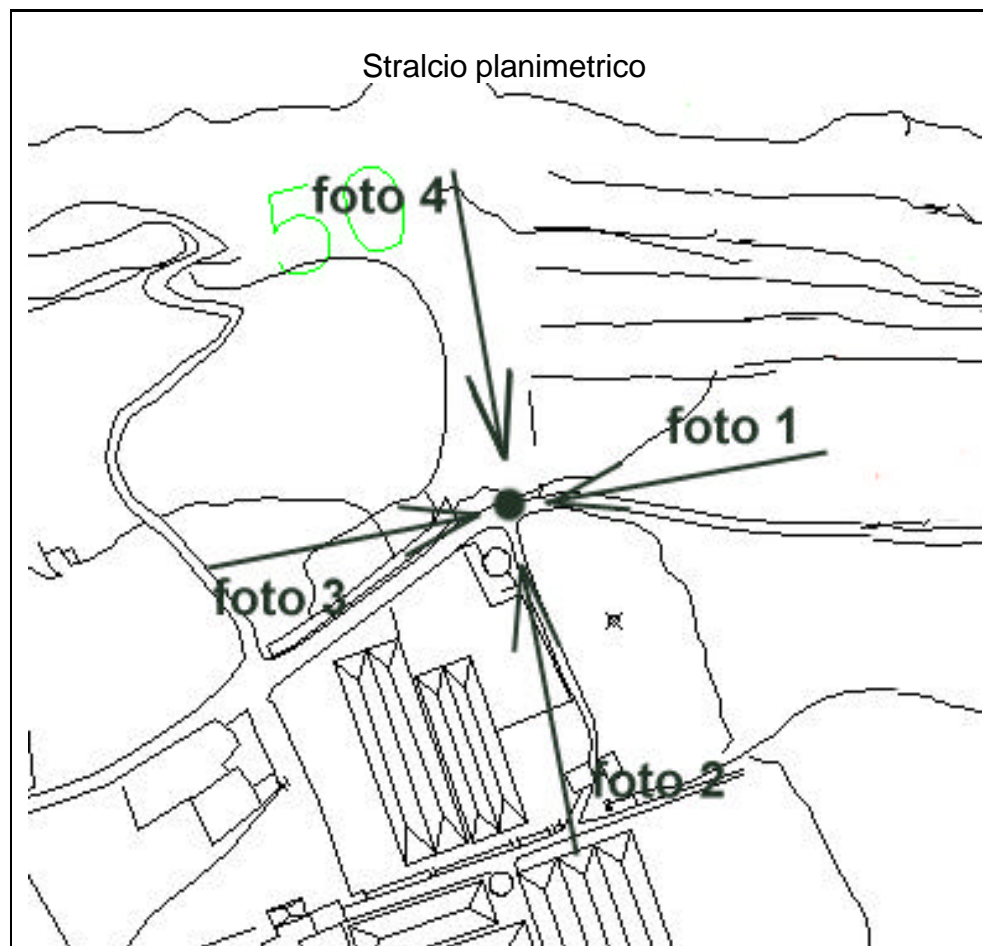