PLANIMETRIA PIAZZALE - STATO ATTUALE

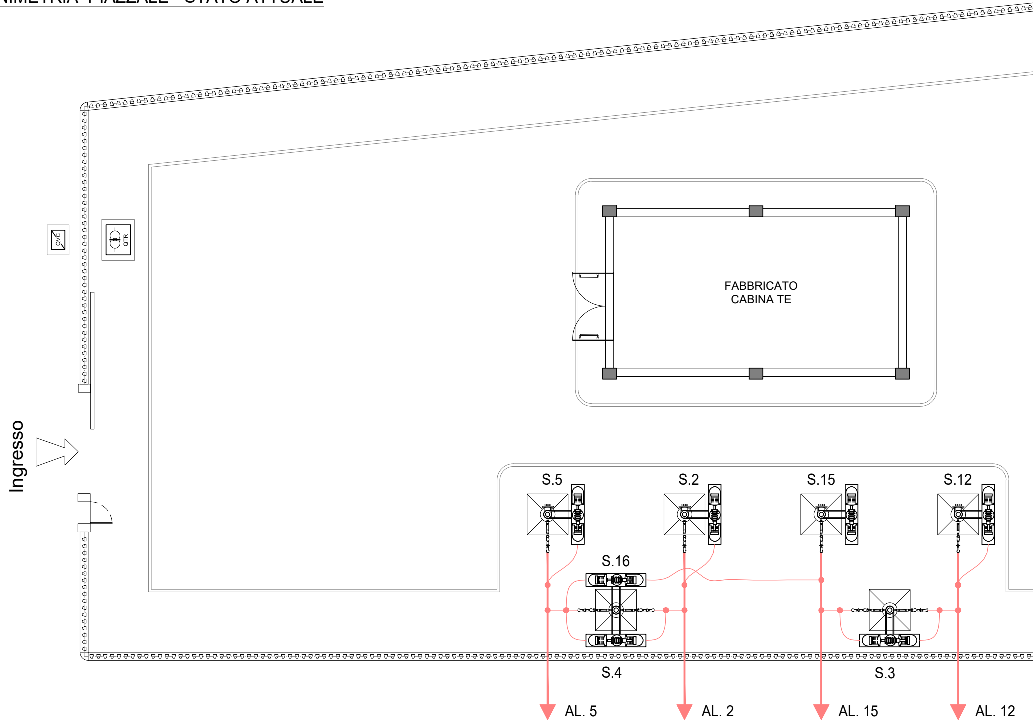
QVC
QTR
FABBRICATO
CABINA TE
Ingresso
S.5
S.2
S.15
S.12
S.16
S.4
S.3
AL. 5
AL. 2
AL. 15
AL. 12

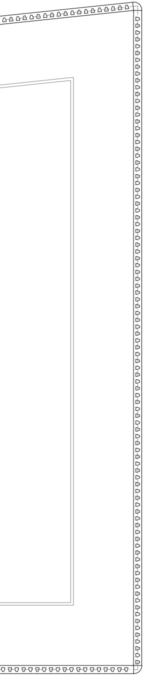

PLANIMETRIA PIAZZALE - STATO DELLE DEMOLIZIONI

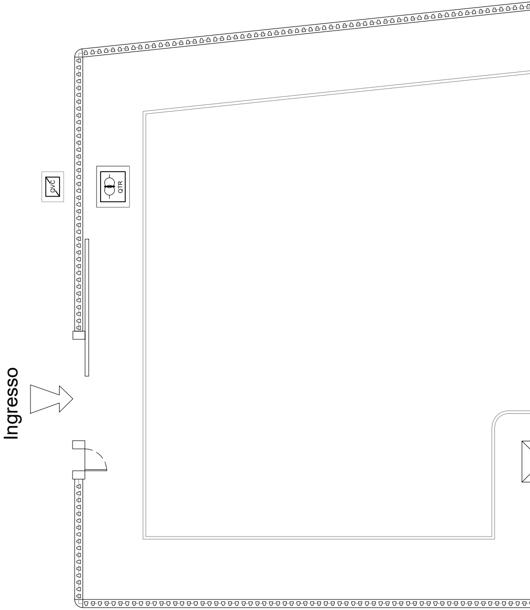
QVC
QTR
Ingresso

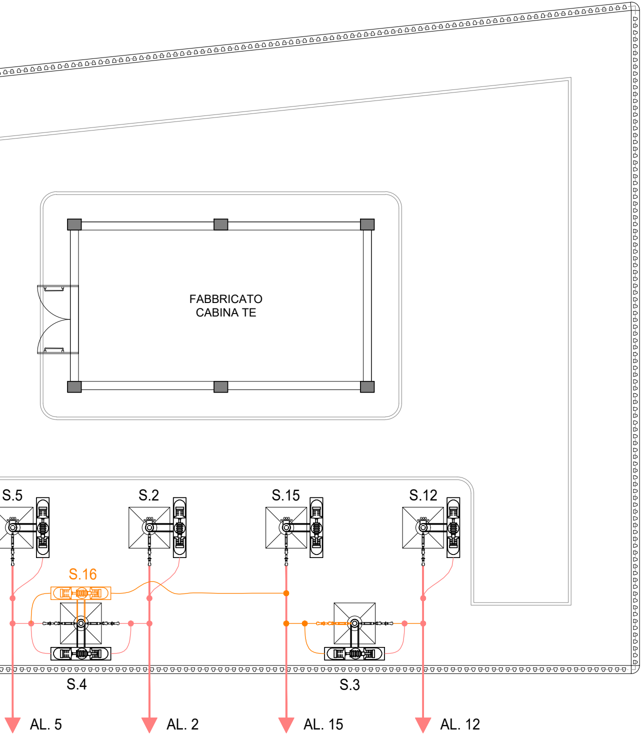
FABBRICATO
CABINA TE
S.5
S.2
S.15
S.12
S.16
S.4
S.3
AL. 5
AL. 2
AL. 15
AL. 12

PLANIME

Ingresso

TRIA PIAZZALE - STATO DI PROGETTO

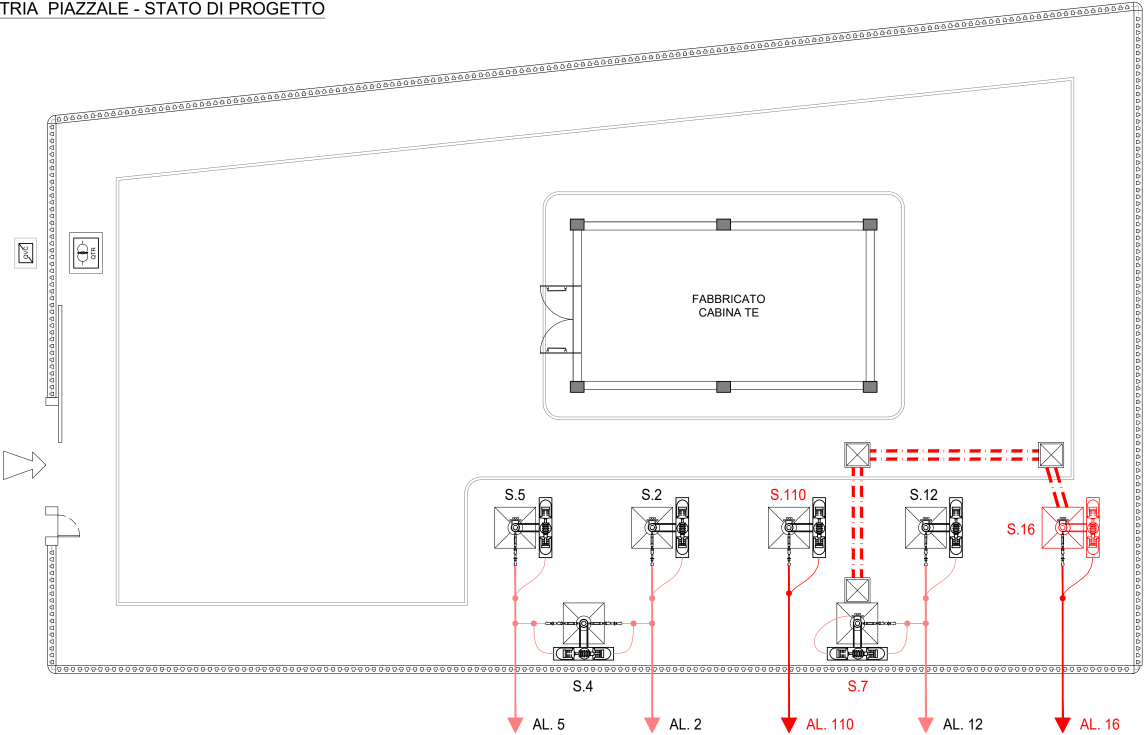
QVC
QTR
FABBRICATO
CABINA TE
S.5
S.2
S.110
S.12
S.16
S.4
S.7
AL. 5
AL. 2
AL. 110
AL. 12
AL. 16

COMMITTENTE:

RFI
RETE FERROVIARIA ITALIANA
GRUPPO FERROVIE DELLO STATO ITALIANE

PROGETTAZIONE:

ITALFERR
GRUPPO FERROVIE DELLO STATO ITALIANE

DIRETTRICE FERROVIARIA MESSINA-CATANIA-PALERMO

DIREZIONE TECNICA
INGEGNERIA DELLE TECNOLOGIE
S.O. ENERGIA E TRAZIONE ELETTRICA

PROGETTO DEFINITIVO

NUOVO COLLEGAMENTO PALERMO - CATANIA

RADDOPPIO DELLA TRATTA LERCARA - CALTANISSETTA XIRBI

IMPIANTI SSE - CABINA TE

CTE Lercara Diramazione - Piazzale
Planimetria con Disposizione Apparecchiature

SCALA:
1 : 100

COMMESSA	LOTTO	FASE	ENTE	TIPO DOC.	OPERA/DISCIPLINA	PROGR.	REV.
RS3T	30	D	67	PA	SE0300	001	A

Rev.	Descrizione	Redatto	Data	Verificato	Data	Approvato	Data	Autorizzato Data
A	Emissione Definitiva	G. D'Addato M. Cacioppo	06/2021	N. Carones	06/2021	A. Barreca	06/2021	G. Guidi Buffarini 06/2021 ITALFERR S.p.A. U.O. Tecnologie Centro Ing. Guido Guidi Buffarini Ordine Ingegneri Provincia di Roma n° 17812

File: RS3T30D67PASE0300001A - PIAZZALE CTE LERCARA

n. Elab.: 67_SE_18