
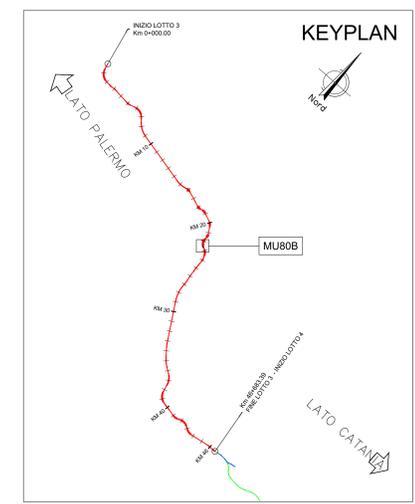


PIANTA
Scala 1:200

BINARIO DI PROGETTO LV


LINEA STORICA IN ESERCIZIO

MURO MU80b

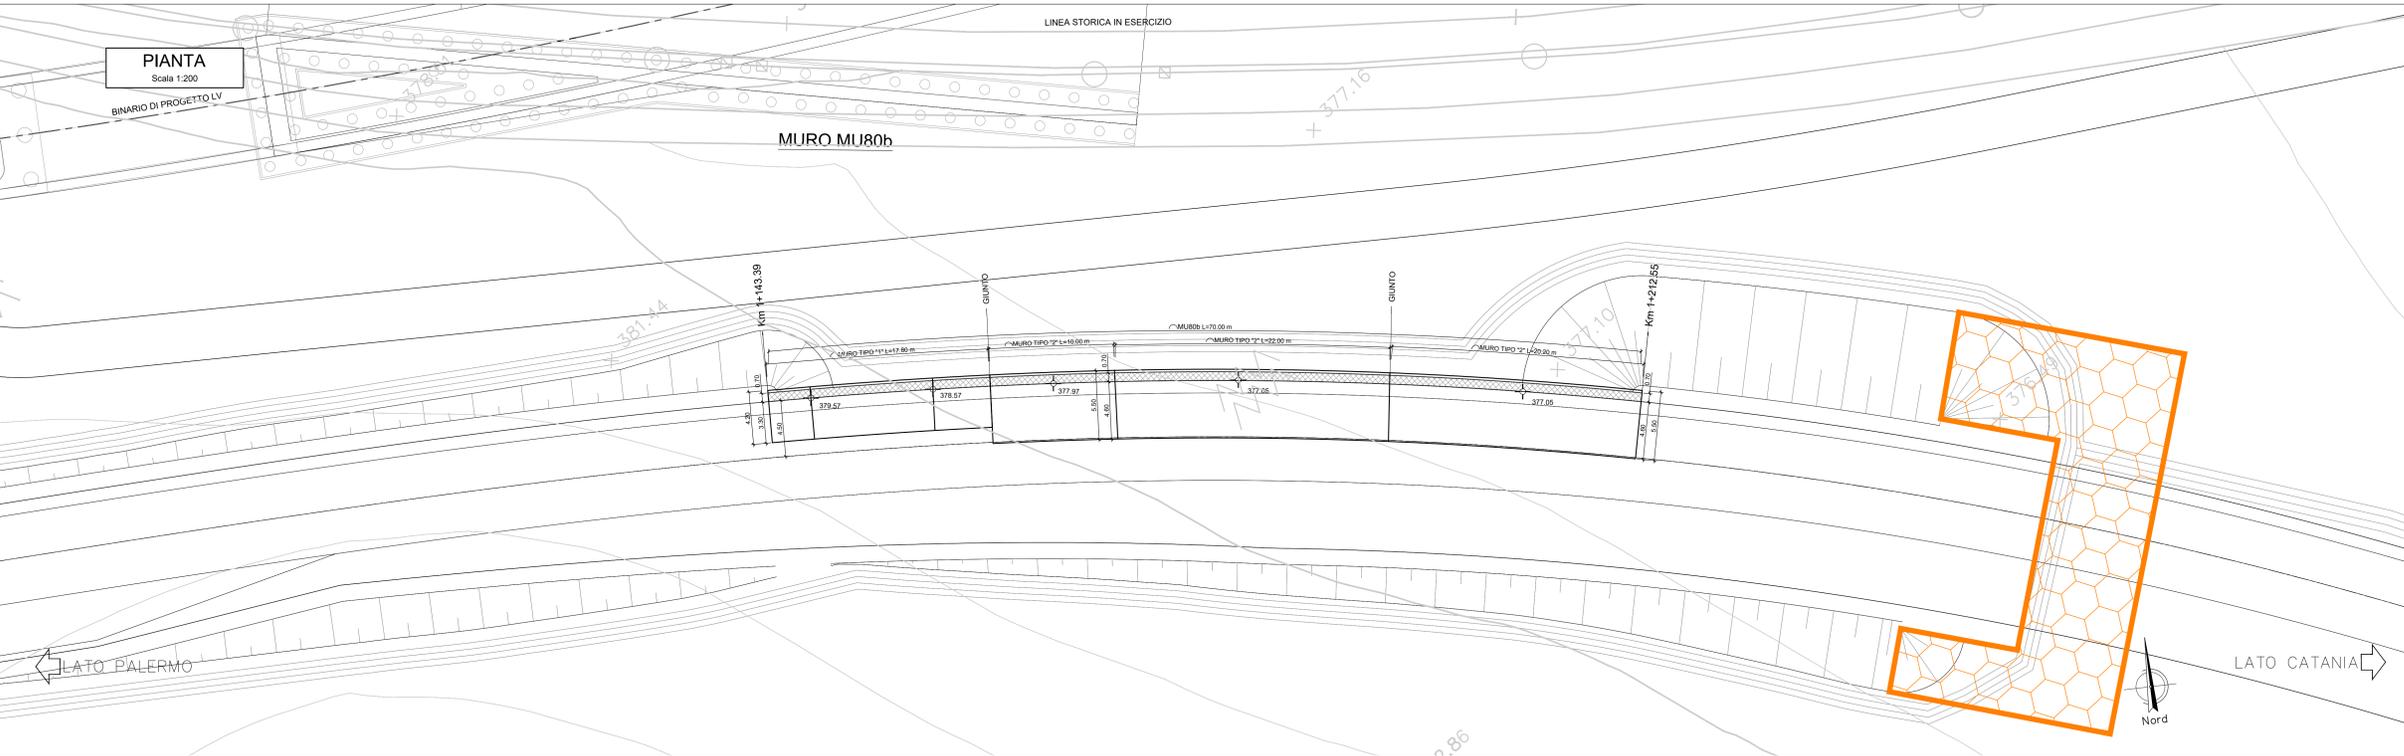

PROSPETTO
Scala 1:200

MURO MU80b

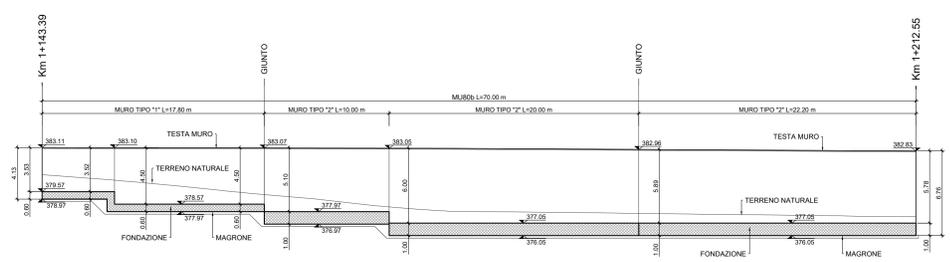

LATO PALERMO

LATO CATANIA

NOTA:
Per le caratteristiche dei materiali si rimanda all'elaborato progettuale: Tabella materiali opere civili - RS3T.3.0.D.78.TT.OC.00.0.001
Per le incidenze di armatura delle opere si rimanda all'elaborato: Tabella incidenze armature opere civili Viabilità - Lotto 3b - RS3T.3.0.D.78.TT.OC.00.0.007

NOTA:
Per lo scavo si faccia riferimento al seguente elaborato - RS3T.3.0.D.78.P9.MU.80.B.0.002

COMMITTENTE:
RFI
RETE FERROVIARIA ITALIANA
GRUPPO FERROVIE DELLO STATO ITALIANE

PROGETTAZIONE:
ITALFERR
GRUPPO FERROVIE DELLO STATO ITALIANE

DIRETTRICE FERROVIARIA MESSINA - CATANIA - PALERMO
NUOVO COLLEGAMENTO PALERMO - CATANIA

U.O. INFRASTRUTTURE SUD
PROGETTO DEFINITIVO
TRATTA LERCARA DIR. - CALTANISSETTA XIRBI (LOTTO 3)


Opere di sostegno viabilità - Lotto 3b
NV53A: Muro di sostegno MU80B
Pianta, prospetto e sezioni

SCALA:
varie

Rev.	Descrizione	Redatto	Data	Verificato	Data	Approvato	Data	Autorizzato Data
A	Emissione Esecutiva	21 Spigola	Feb-2020	A. Di Costanzo	Feb-2020	A. Di Costanzo	Feb-2020	01/18/19
B	Emissione Esecutiva	21 Spigola	Apr-2020	A. Di Costanzo	Apr-2020	A. Di Costanzo	Apr-2020	01/18/19

File: RS3T.3.0.D.78.PZ.MU.80.B.0.001.B n. Elab.: 78_509

MURO TIPO "1"
SEZIONE TRASVERSALE
Scala 1:100

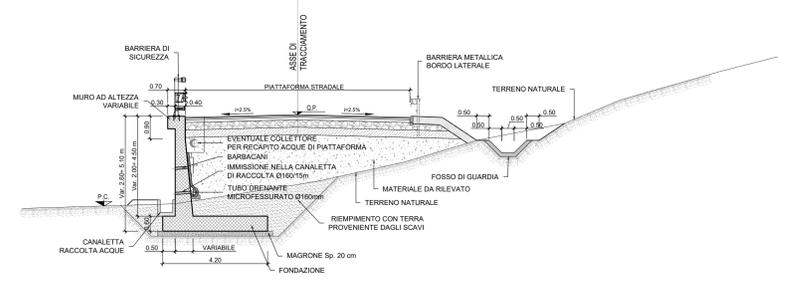

MURO TIPO "2"
SEZIONE TRASVERSALE
Scala 1:100

