


LEGENDA
INDAGINI GEOGNOSTICHE, GEOMECCANICHE E GEOFISICHE CAMPAGNA 2020

-  **SPDn** (00.00) Sondaggio a carotaggio continuo
Quota rilevata (s.l.m.)
-  **SPDn-DH** (00.00) Sondaggio a c.c. con Down-Hole
Quota rilevata (s.l.m.)
-  **SPDn-PZ** (00.00) Sondaggio a c.c. con Piezometro
Quota rilevata (s.l.m.)
-  **Pzn** (00.00) Pozzetto geognostico
Quota rilevata (s.l.m.)
-  **STn** (00.00) Stendimento Geomeccanico
Quota rilevata (s.l.m.)
-  **DPSHn** (00.00) Prova DPSH
Quota rilevata (s.l.m.)
-  **SIS** Prova sismica a rifrazione
-  **ERTn** Prova sismica geolettrica
-  **★** Stesa Sismica Inizio
-  **★** Stesa Sismica Fine

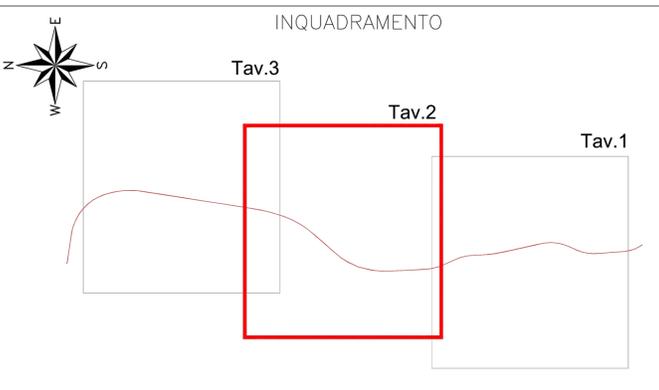


Direzione Progettazione e Realizzazione Lavori

CONFERIMENTO CARATTERISTICHE AUTOSTRADALI AL RACCORDO SA/AV COMPRESO L'ADEGUAMENTO DELLA S.S. 7 E 7 BIS FINO ALLO SVINCOLO DI AVELLINO EST DELL'A16
1° stralcio da Mercato S. Severino allo svincolo di Fratte

PROGETTO DEFINITIVO COD. NA95

PROGETTAZIONE: R.T.I.: PROGER S.p.A. (capogruppo mandataria)
 PROGIN S.p.A. - INTEGRA CONSORZIO STABILE
 IDROESSE Engineering S.r.l. - Prometeoengineering.it S.r.l. - ART S.r.l.

RESPONSABILE INTEGRAZIONE PRESTAZIONI SPECIALISTICHE: Dot. Ing. Antonio GRIMALDI (Progin S.p.A.)	CAPOGRUPPO MANDATARIA:  PROGER Direttore Tecnico: Dot. Ing. Stefano PALLAVICINI
IL GEOLOGO: Dot. Geol. Marco SANDRUCCI (PROGER S.p.A.)	MANDANTI: Direttore Tecnico: PROGIN. Dot. Ing. Alberto INFANTE  INTEGRA Direttore Tecnico: Prof. Ing. Franco BRAGA
IL COORDINATORE PER LA SICUREZZA IN FASE DI PROGETTAZIONE: Dot. Ing. Nicola SCIARRA (Proger S.p.A.)	Direttore Tecnico: IDROESSE. Dot. Ing. Alberto CECCHINI  PROMETEO Direttore Tecnico: Dot. Ing. Alessandro FOCARACCI
IL PROJECT MANAGER DELL'R.T.I.: Dot. Ing. Carlo LISTORTI (Proger S.p.A.)	Dirigente Tecnico: ART. Dot. Ing. Ivo FRESIA
VISTO: IL RESPONSABILE DEL PROCEDIMENTO: Dot. Ing. Giuseppe MELI	
PROTOCOLLO	DATA: _____ 201__

PUT
 Ubicazioni Indagini Geognostiche, geomeccaniche e geofisiche - 2 di 3

CODICE PROGETTO	NOME FILE	REVISIONE	SCALA:
PROGETTO LO412A	T00CA00GEOPL05_A.dwg	A	1:500
LIV. PROG. N. PROG. D 2001	CODICE ELAB. T00CA00GEOPL05		
A	EMISSIONE	Marzo 2021	Di Serio Listorti Grimaldi
REV.	DESCRIZIONE	DATA	REDATTO VERIFICATO APPROVATO