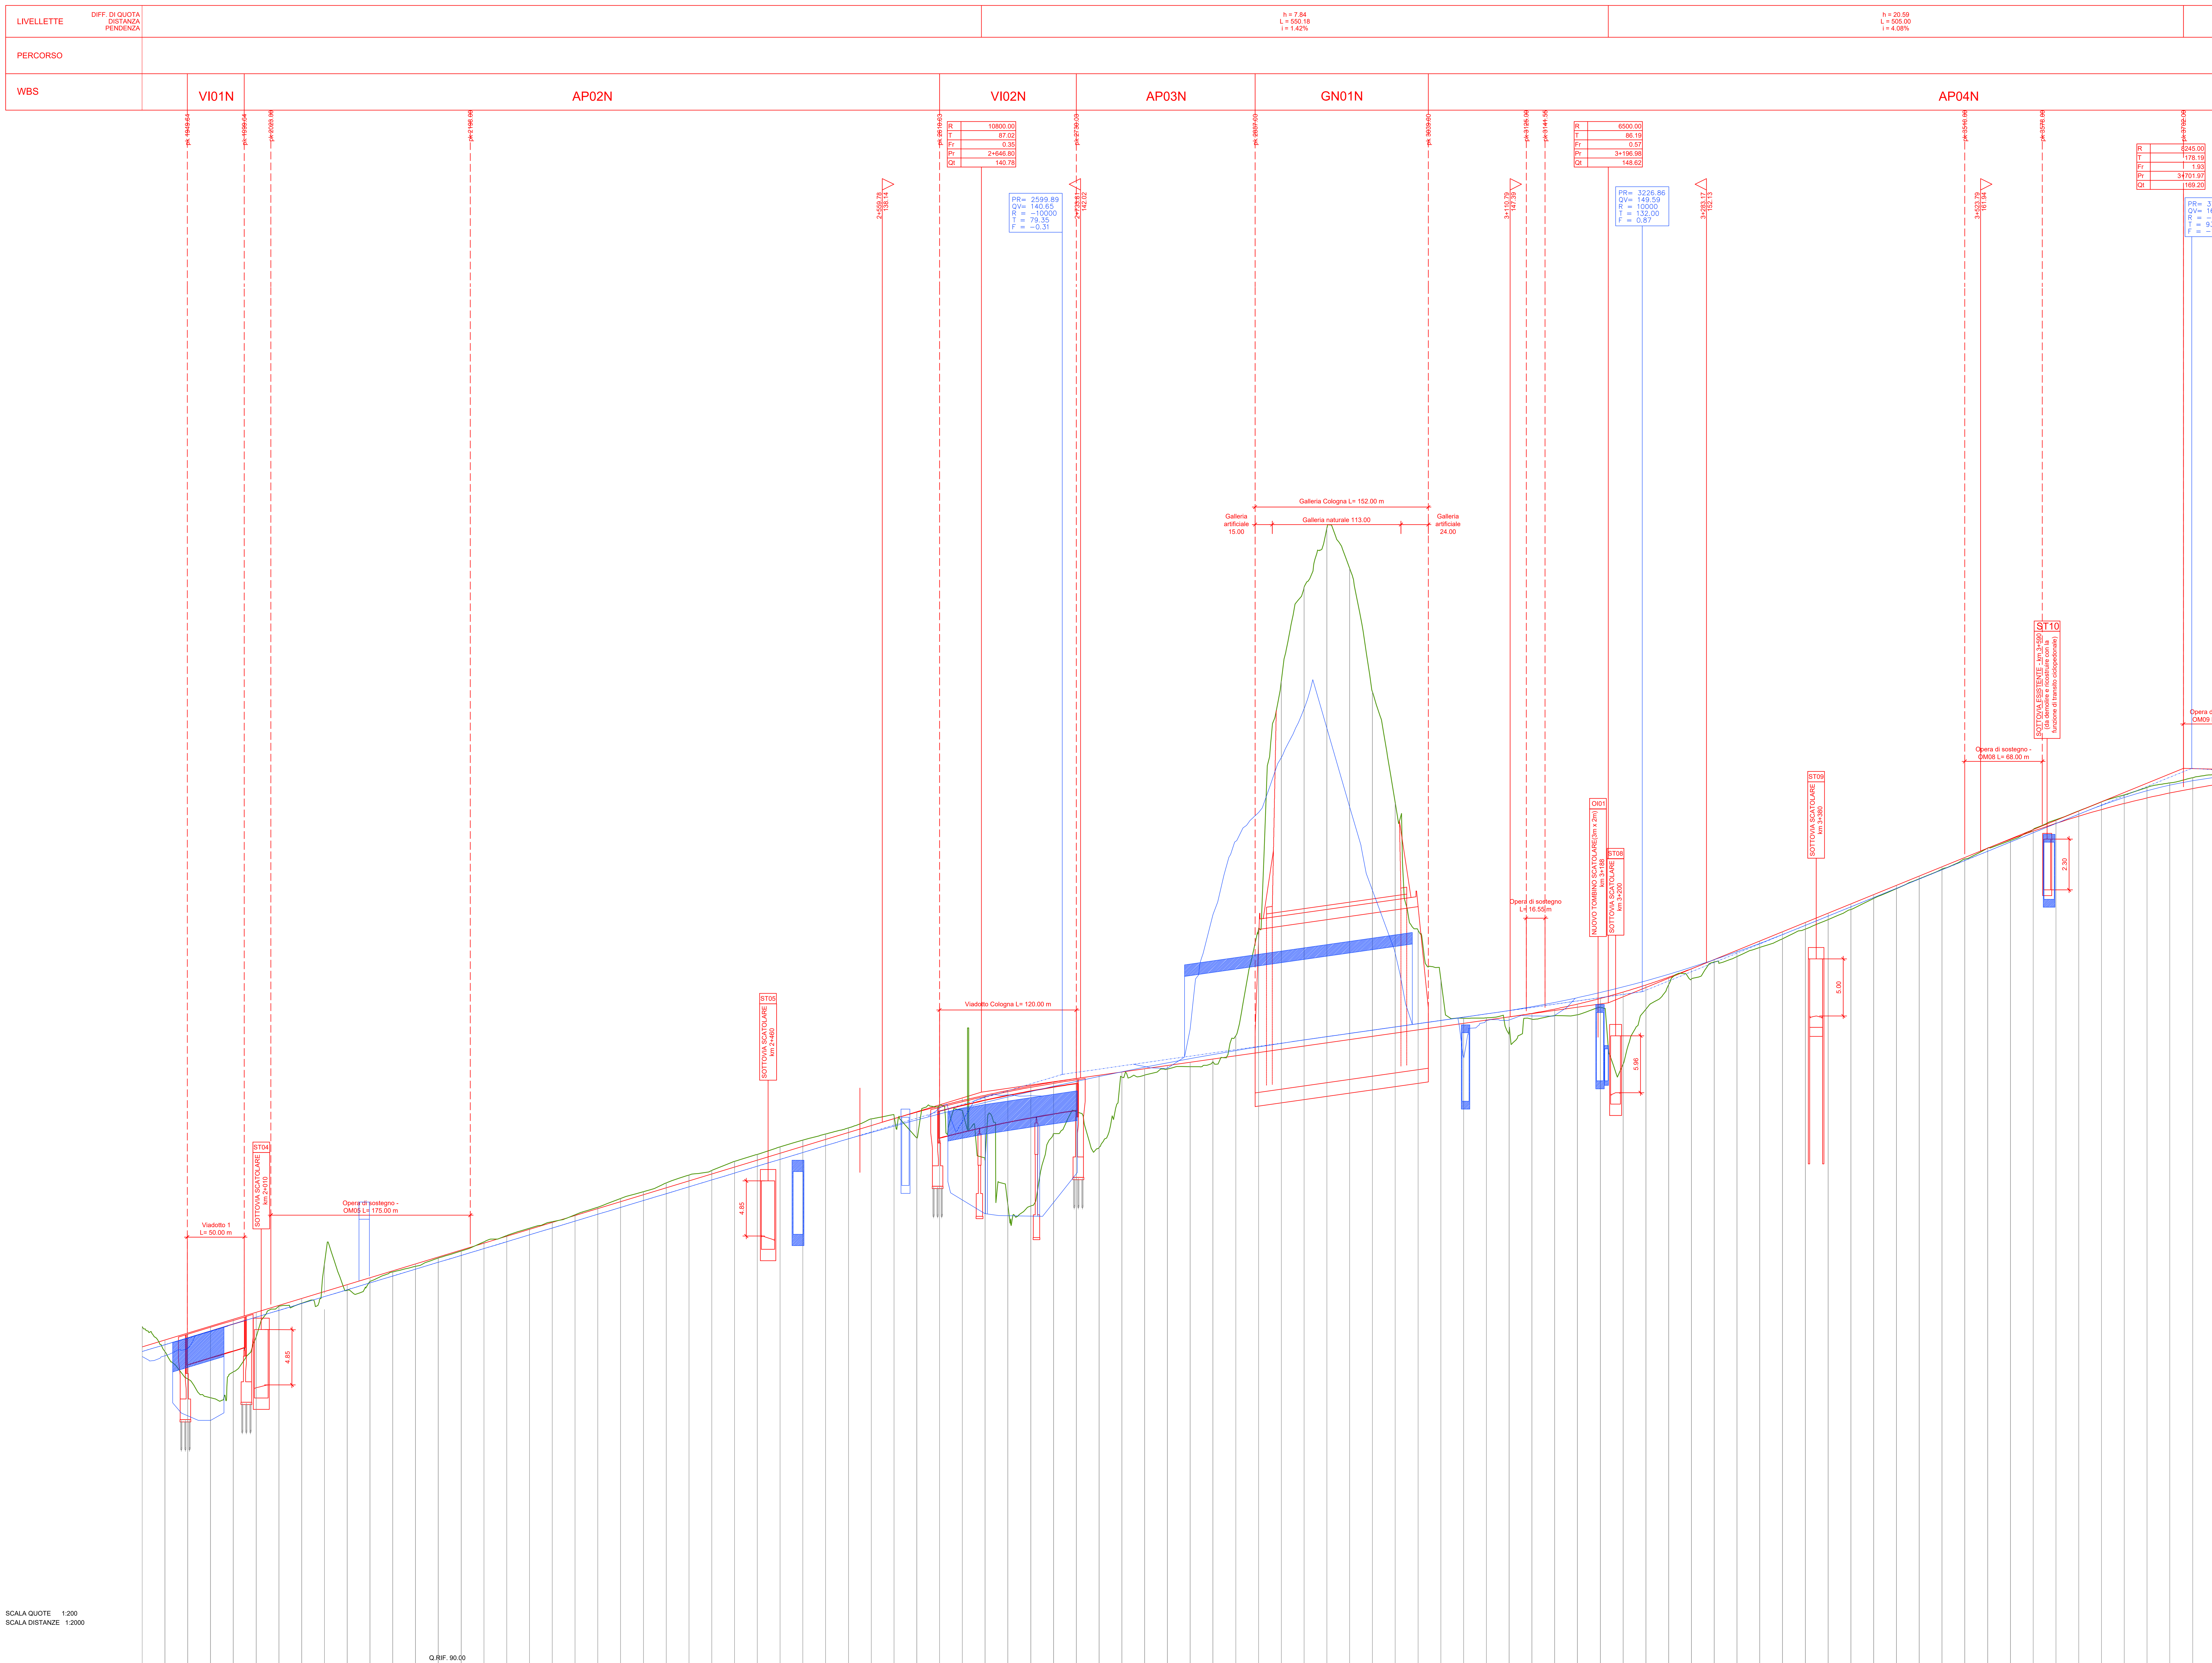

LEGENDA

PROGETTO PRELIMINARE

PROGETTO DEFINITIVO

NUMERO SEZIONI	DISTANZE PARZIALI	DISTANZE PROGRESSIVE	QUOTE TERRENO	QUOTE PROGETTO
9	20.00	1+910.00	[illegible]	[illegible]
70	20.00	1+930.00	117.99	119.02
71	20.00	1+950.00	115.59	119.63
72	20.00	1+970.00	113.94	120.23
73	20.00	1+990.00	116.21	120.84
74	20.00	2+010.00	119.23	121.45
75	20.00	2+030.00	121.97	122.05
76	20.00	2+050.00	122.23	122.66
77	20.00	2+070.00	125.73	123.27
78	20.00	2+090.00	123.37	123.88
79	20.00	2+110.00	124.14	124.48
80	20.00	2+130.00	124.99	125.09
81	20.00	2+150.00	125.48	125.70
82	20.00	2+170.00	126.21	126.30
83	20.00	2+190.00	126.82	126.91
84	20.00	2+210.00	127.63	127.52
85	20.00	2+230.00	128.19	128.13
86	20.00	2+250.00	128.83	128.73
87	20.00	2+270.00	129.40	129.34
88	20.00	2+290.00	130.00	129.95
89	20.00	2+310.00	130.68	130.55
90	20.00	2+330.00	131.43	131.16
91	20.00	2+350.00	132.03	131.77
92	20.00	2+370.00	132.80	132.38
93	20.00	2+390.00	133.49	132.98
94	20.00	2+410.00	133.90	133.59
95	20.00	2+430.00	134.69	134.20
96	20.00	2+450.00	135.31	134.80
97	20.00	2+470.00	135.97	135.41
98	20.00	2+490.00	136.56	136.02
99	20.00	2+510.00	137.09	136.63
100	20.00	2+530.00	137.63	137.23
101	20.00	2+550.00	138.42	137.84
102	20.00	2+570.00	138.67	138.44
103	20.00	2+590.00	136.75	139.01
104	20.00	2+610.00	139.66	139.54
105	20.00	2+630.00	139.13	140.04
106	20.00	2+650.00	134.98	140.50
107	20.00	2+670.00	130.81	140.92
108	20.00	2+690.00	130.77	141.30
109	20.00	2+710.00	137.13	141.65
110	20.00	2+730.00	139.05	141.96
111	20.00	2+750.00	135.90	142.25
112	20.00	2+770.00	142.10	142.53
113	20.00	2+790.00	142.27	142.82
114	20.00	2+810.00	142.80	143.10
115	20.00	2+830.00	143.01	143.39
116	20.00	2+850.00	143.43	143.67
117	20.00	2+870.00	145.73	143.96
118	20.00	2+890.00	155.09	144.24
119	20.00	2+910.00	176.85	144.53
120	20.00	2+930.00	185.13	144.81
121	20.00	2+950.00	190.32	145.10
122	20.00	2+970.00	186.74	145.38
123	20.00	2+990.00	175.92	145.67
124	20.00	3+010.00	166.15	145.95
125	20.00	3+030.00	154.99	146.24
126	20.00	3+050.00	150.68	146.52
127	20.00	3+070.00	147.26	146.81
128	20.00	3+090.00	147.30	147.09
129	20.00	3+110.00	146.09	147.38
130	20.00	3+130.00	147.18	147.69
131	20.00	3+150.00	147.49	148.06
132	20.00	3+170.00	147.57	148.50
133	20.00	3+190.00	148.21	149.00
134	20.00	3+210.00	143.22	149.56
135	20.00	3+230.00	148.05	150.18
136	20.00	3+250.00	150.21	150.86
137	20.00	3+270.00	150.71	151.61
138	20.00	3+290.00	152.19	152.41
139	20.00	3+310.00	152.68	153.22
140	20.00	3+330.00	153.47	154.04
141	20.00	3+350.00	154.24	154.85
142	20.00	3+370.00	155.09	155.67
143	20.00	3+390.00	155.92	156.48
144	20.00	3+410.00	156.81	157.30
145	20.00	3+430.00	157.78	158.11
146	20.00	3+450.00	158.64	158.93
147	20.00	3+470.00	159.50	159.74
148	20.00	3+490.00	160.36	160.56
149	20.00	3+510.00	161.24	161.38
150	20.00	3+530.00	162.17	162.19
151	20.00	3+550.00	162.87	162.96
152	20.00	3+570.00	163.84	163.69
153	20.00	3+590.00	164.70	164.37
154	20.00	3+610.00	165.47	165.00
155	20.00	3+630.00	166.27	165.58
156	20.00	3+650.00	166.87	166.12
157	20.00	3+670.00	167.52	166.60
158	20.00	3+690.00	167.92	167.04
159	20.00	3+710.00	168.38	167.42

ETTOMETRICHE: 20 21 22 23 24 25 26 27 28 29 30 31 32 33 34 35 36 37

ANDAMENTO PLANIMETRICO: A= 500.00 Sv= 100.00 Tau= -1.27 Dr= 0.17 — Sv= 328.12 a=8.36 R= 2500.00 4 — A= 360.00 Sv= 51.84 Tau= 0.66 Dr= 0.04 L= 2.30 — A= 355.00 Sv= 156.36 Tau= 6.17 Dr= 1.26 — 5 Sv= 168.14 a=13.28 R= 806.00 — A= 311.00 Sv= 120.00 Tau= -4.74 Dr= 0.74 — L= 0.07 — A= 292.60 Sv= 141.75 Tau= -7.47 Dr= 1.39 — Sv= 54.26 a=5.72 R= 604.00 6 — A= 366.00 Sv= 221.78 Tau= 11.69 Dr= 3.39 — L= 249.29 — A= 420.12 Sv= 58.81 Tau= -0.62 Dr= 0.05

SOPRAELEVAZIONI (SX ----- / DX ——): 2.50% -2.50% dl=0.15% dl=-0.15% 3.81% 3.81% -3.81% -3.81% — 3.81% -3.81% dl=-0.28% dl=0.28% 2.50% 2.50% -2.50% -2.50% dl=-1.13% dl=1.13% — 2.50% -2.50% dl=0.48% dl=-0.48% 7.00% — 7.00% -7.00% dl=-0.72% dl=0.72% 2.50% -2.50% dl=-1.13% dl=1.13% — 2.50% -2.50% dl=0.36% dl=-0.36% 7.00% 7.00% -7.00% -7.00% 7.00% -7.00% — dl=-0.23% dl=0.23% 2.50% 2.50% -2.50% -2.50% — 2.50% -2.50% dl=0.17% dl=-0.17% 3.39% -3.39%

anas *Direzione Progettazione e Realizzazione Lavori*

CONFERIMENTO CARATTERISTICHE AUTOSTRADALI
AL RACCORDO SA/AV COMPRESO L'ADEGUAMENTO DELLA S.S. 7
E 7 BIS FINO ALLO SVINCOLO DI AVELLINO EST DELL'A16

1° stralcio da Mercato S. Severino allo svincolo di Fratte

PROGETTO DEFINITIVO

COD. NA95

PROGETTAZIONE: R.T.I.: PROGER S.p.A. (capogruppo mandataria)
PROGIN S.p.A. - INTEGRA CONSORZIO STABILE
IDROESSE Engineering S.r.l. - Prometeoengineering.it S.r.l. - ART S.r.l.

RESPONSABILE INTEGRAZIONE PRESTAZIONI SPECIALISTICHE:
Dott. Ing. Antonio GRIMALDI (Progin S.p.A.)
GRIMALDI ANTONIO 22.10.2021 07:46:03 GMT+00:00

IL GEOLOGO:
Dott. Geol. Marco SANDRUCCI (PROGER S.p.A.)

IL COORDINATORE PER LA SICUREZZA IN FASE DI PROGETTAZIONE:
Dott. Ing. Nicola SCIARRA (Proger S.p.A.)

IL PROJECT MANAGER DELL'R.T.I.:
Dott. Ing. Carlo LISTORTI (Proger S.p.A.)

VISTO: IL RESPONSABILE DEL PROCEDIMENTO:
Dott. Ing. Giuseppe MELI

PROTOCOLLO | DATA _____ 201_

CAPOGRUPPO MANDATARIA:
PROGER — Direttore Tecnico: Dott. Ing. Stefano PALLAVICINI

MANDANTI:
PROGIN — Direttore Tecnico: Dott. Ing. Lorenzo INFANTE
INTEGRA — Direttore Tecnico: Prof. Ing. Franco BRAGA
IDROESSE ENGINEERING — Direttore Tecnico: Dott. Ing. Alberto CECCHINI
PROMETEO — Direttore Tecnico: Dott. Ing. Alessandro FOCARACCI
art — Direttore Tecnico: Dott. Ing. Ivo FRESIA

PARTE GENERALE
ELABORATI GENERALI
PROFILO LONGITUDINALE
Confrontro tra PP e PD - Tavola 2 di 5

CODICE PROGETTO: PROGETTO LO412A — LIV. PROG. D — N. PROG. 2001
NOME FILE: T00EG00GENCT12-16_A.DWG
CODICE ELAB.: T00EG00GENCT13
REVISIONE: A
SCALA: 1:2000/1:200

REV.	DESCRIZIONE	DATA	REDATTO	VERIFICATO	APPROVATO
A	Prima emissione	08/07/2021	Di Nocera	Listorti	Grimaldi