


Table with 5 columns: Zona, Tratta, Quantità Jet Grouting, Quota di fondo [m], Iniezione [m], Lunghezza Tot Jet Grouting. Lists data for various zones and treatments.

LEGENDA COLONNE JET REALIZZATE (Green circle icon)

NOTA Il presente elaborato, per le parti d'opera già realizzate, fa riferimento ai contenuti presenti nell'elaborato di As-Built fornito dalla stazione appaltante (Ref.: P00GA03GEOID08_L)

Table of coordinates (X, Y) for grouting columns, organized by zone and treatment.



Table of coordinates (X, Y) for grouting columns, organized by zone and treatment.

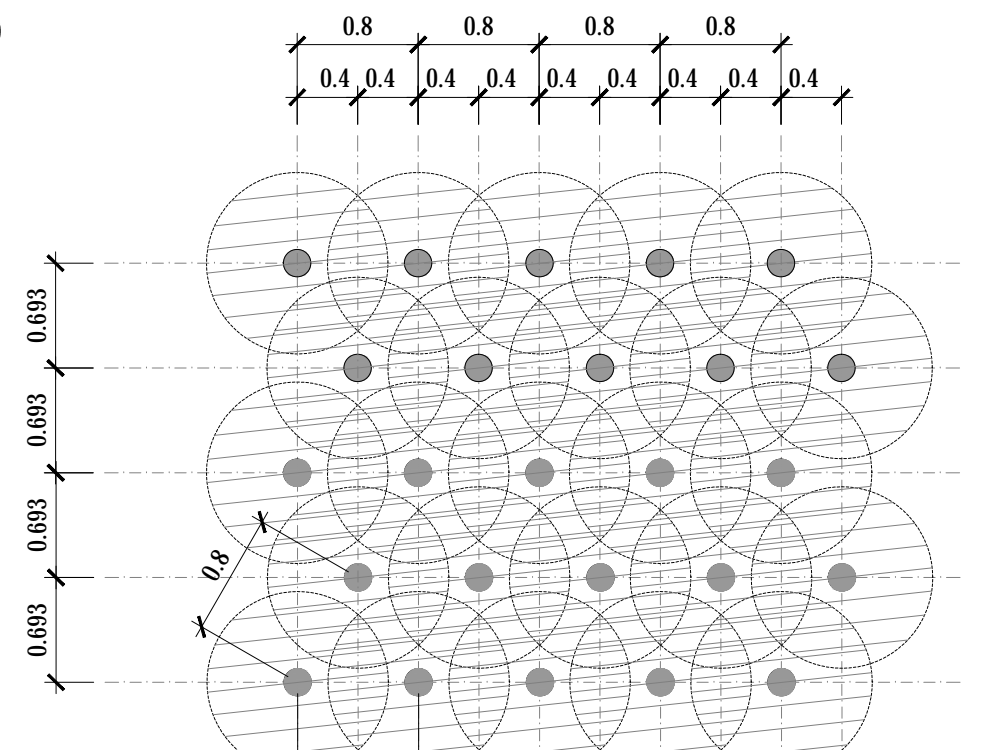

LEGENDA PIANA: DIAPHRAGMI, DIAPHRAGMI IN VTR, SEZIONE DI RIFERIMENTO, QUOTE ALTIMETRICHE E LUNGHEZZA TRATTO DI JET GROUTING, TRATTA DI JET GROUTING, TIPOLOGIA E NUMERAZIONE JET GROUTING, JET GROUTING PER CHIUSURA DEI DIAPHRAGMI VTR, JET GROUTING SVILUPPATI A TRE TAVOLE.

NOTE GENERALI

- I PARAMETRI OPERATIVI DI INIEZIONE SARANNO FISSATI DALL'IMPRESA IN MODO TALE DA GARANTIRE L'ESECUZIONE DELLE COLONNE COSI' COME RAPPRESENTATE A DISEGNO.
II RAPPORTO DI SOSTITUZIONE DELLA MISCELA RISPETTO AL VOLUME TEORICO SARA' PARI AD ALMENO IL 61%.

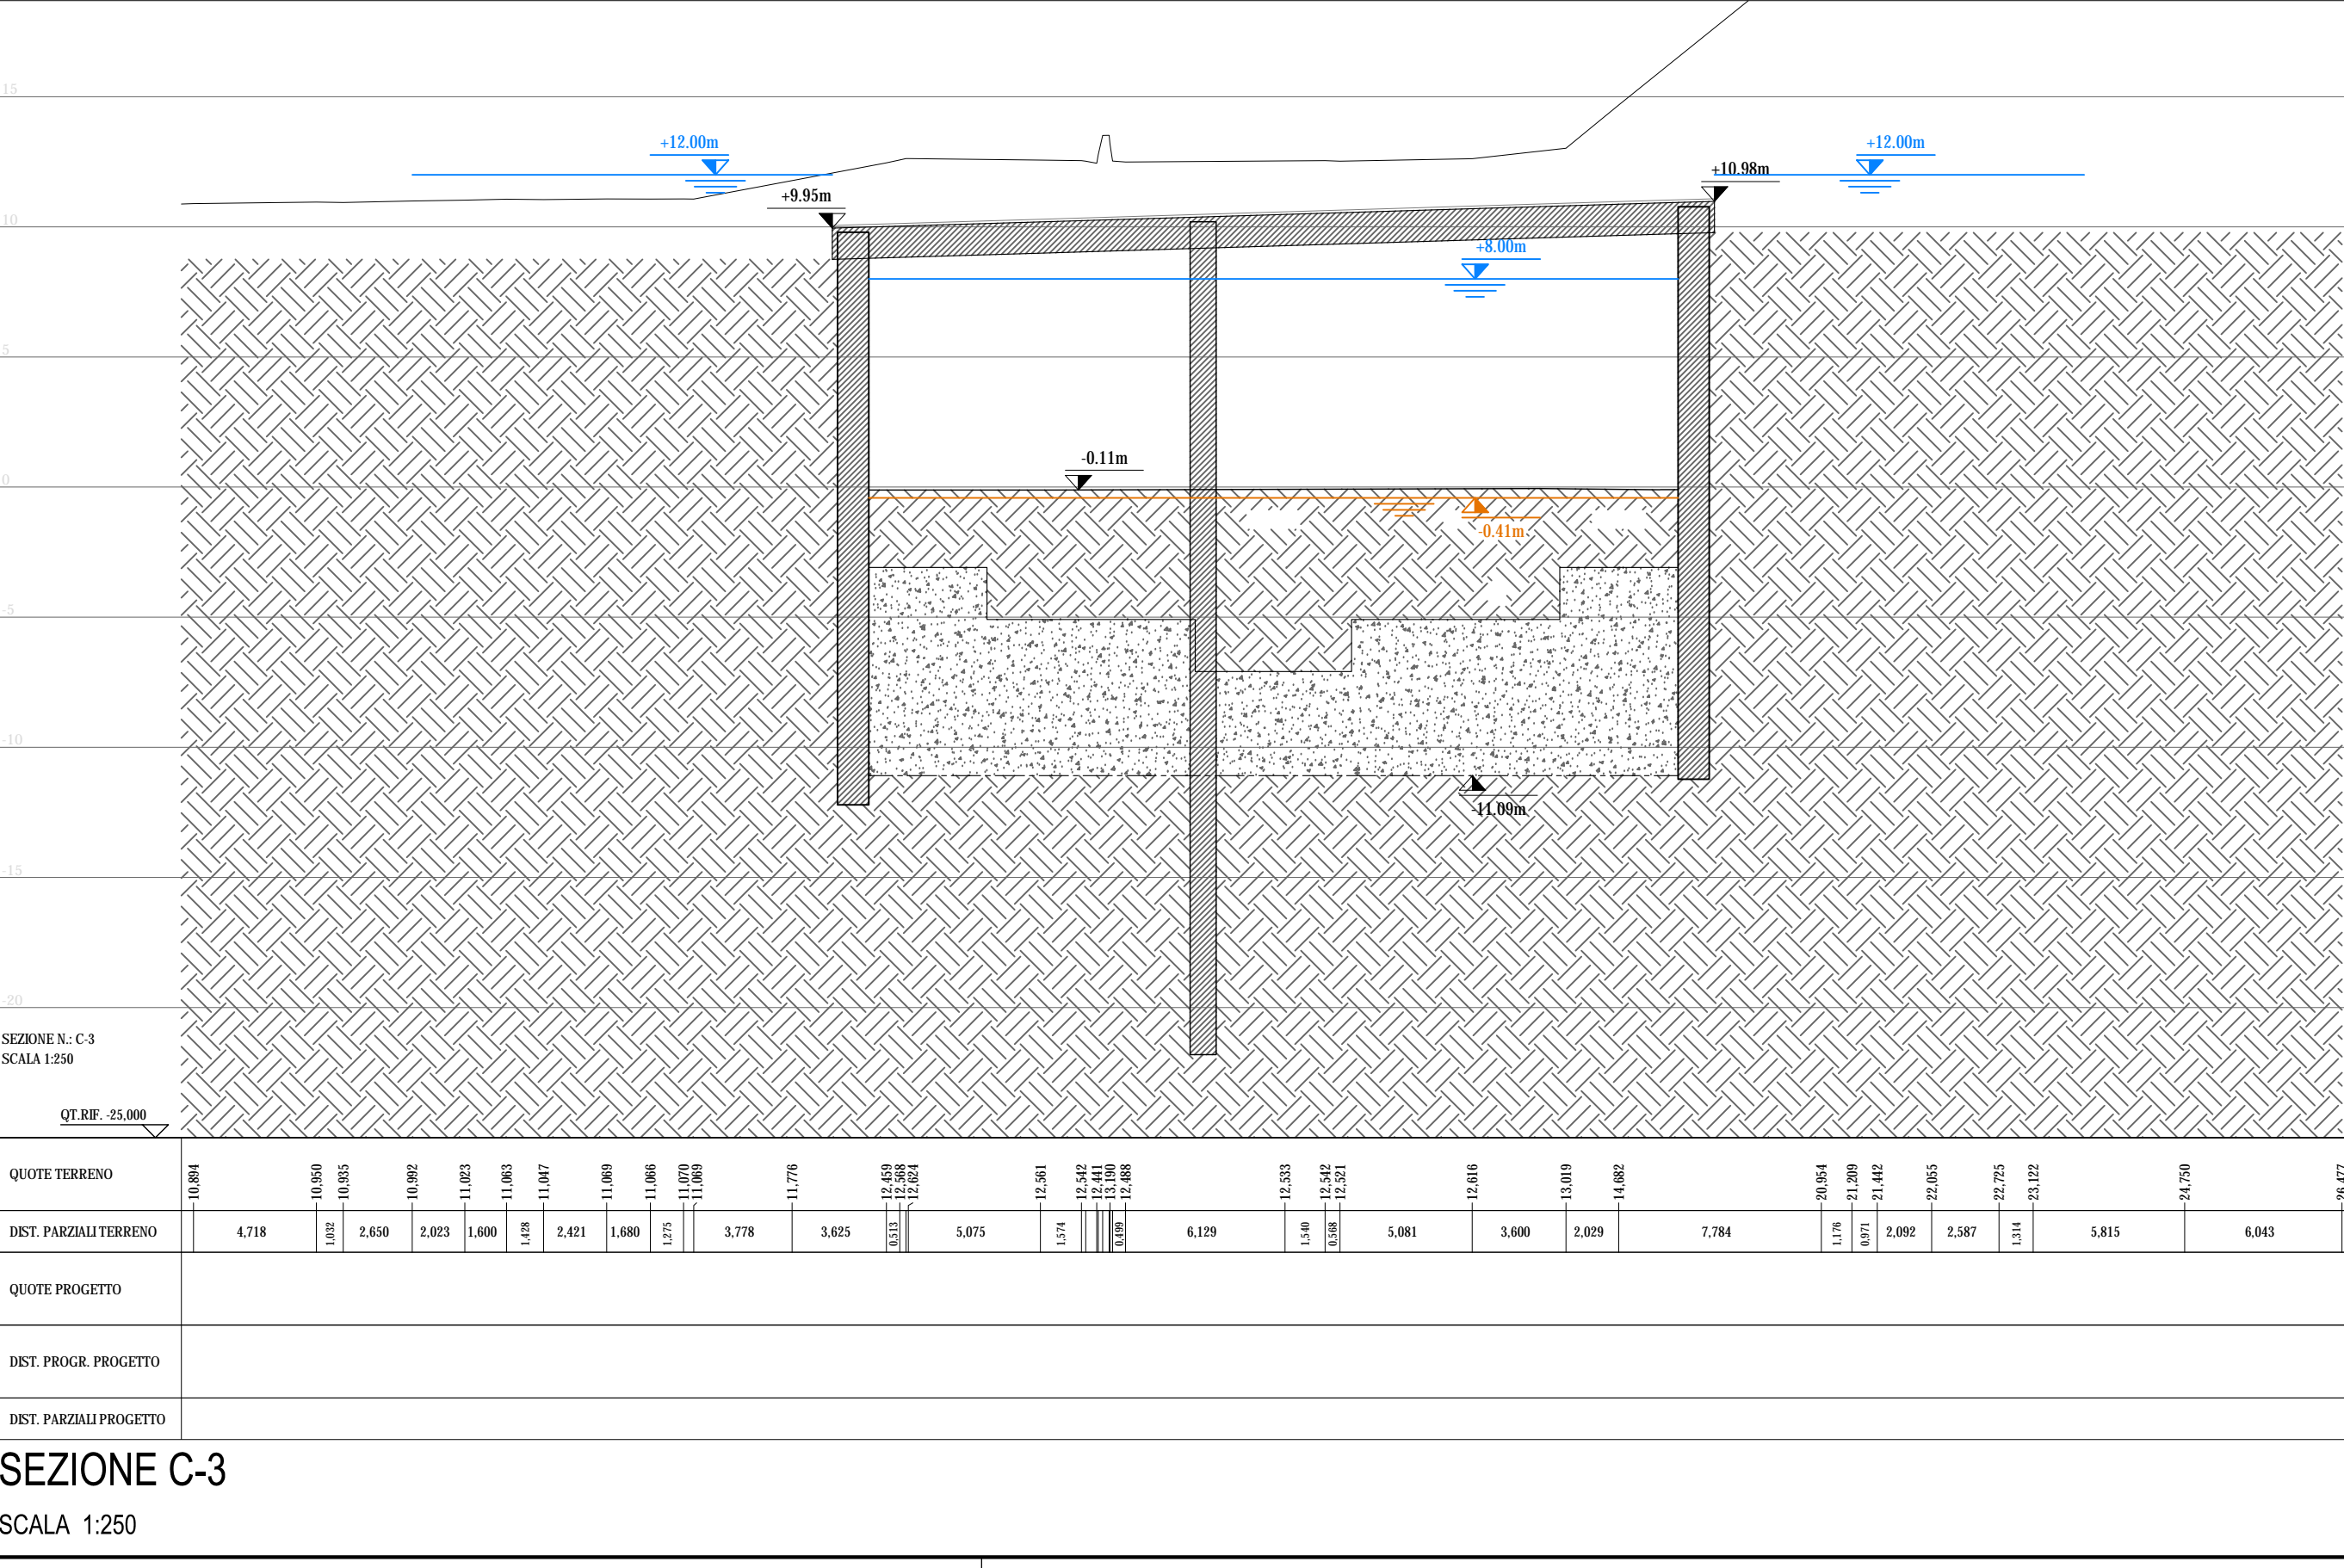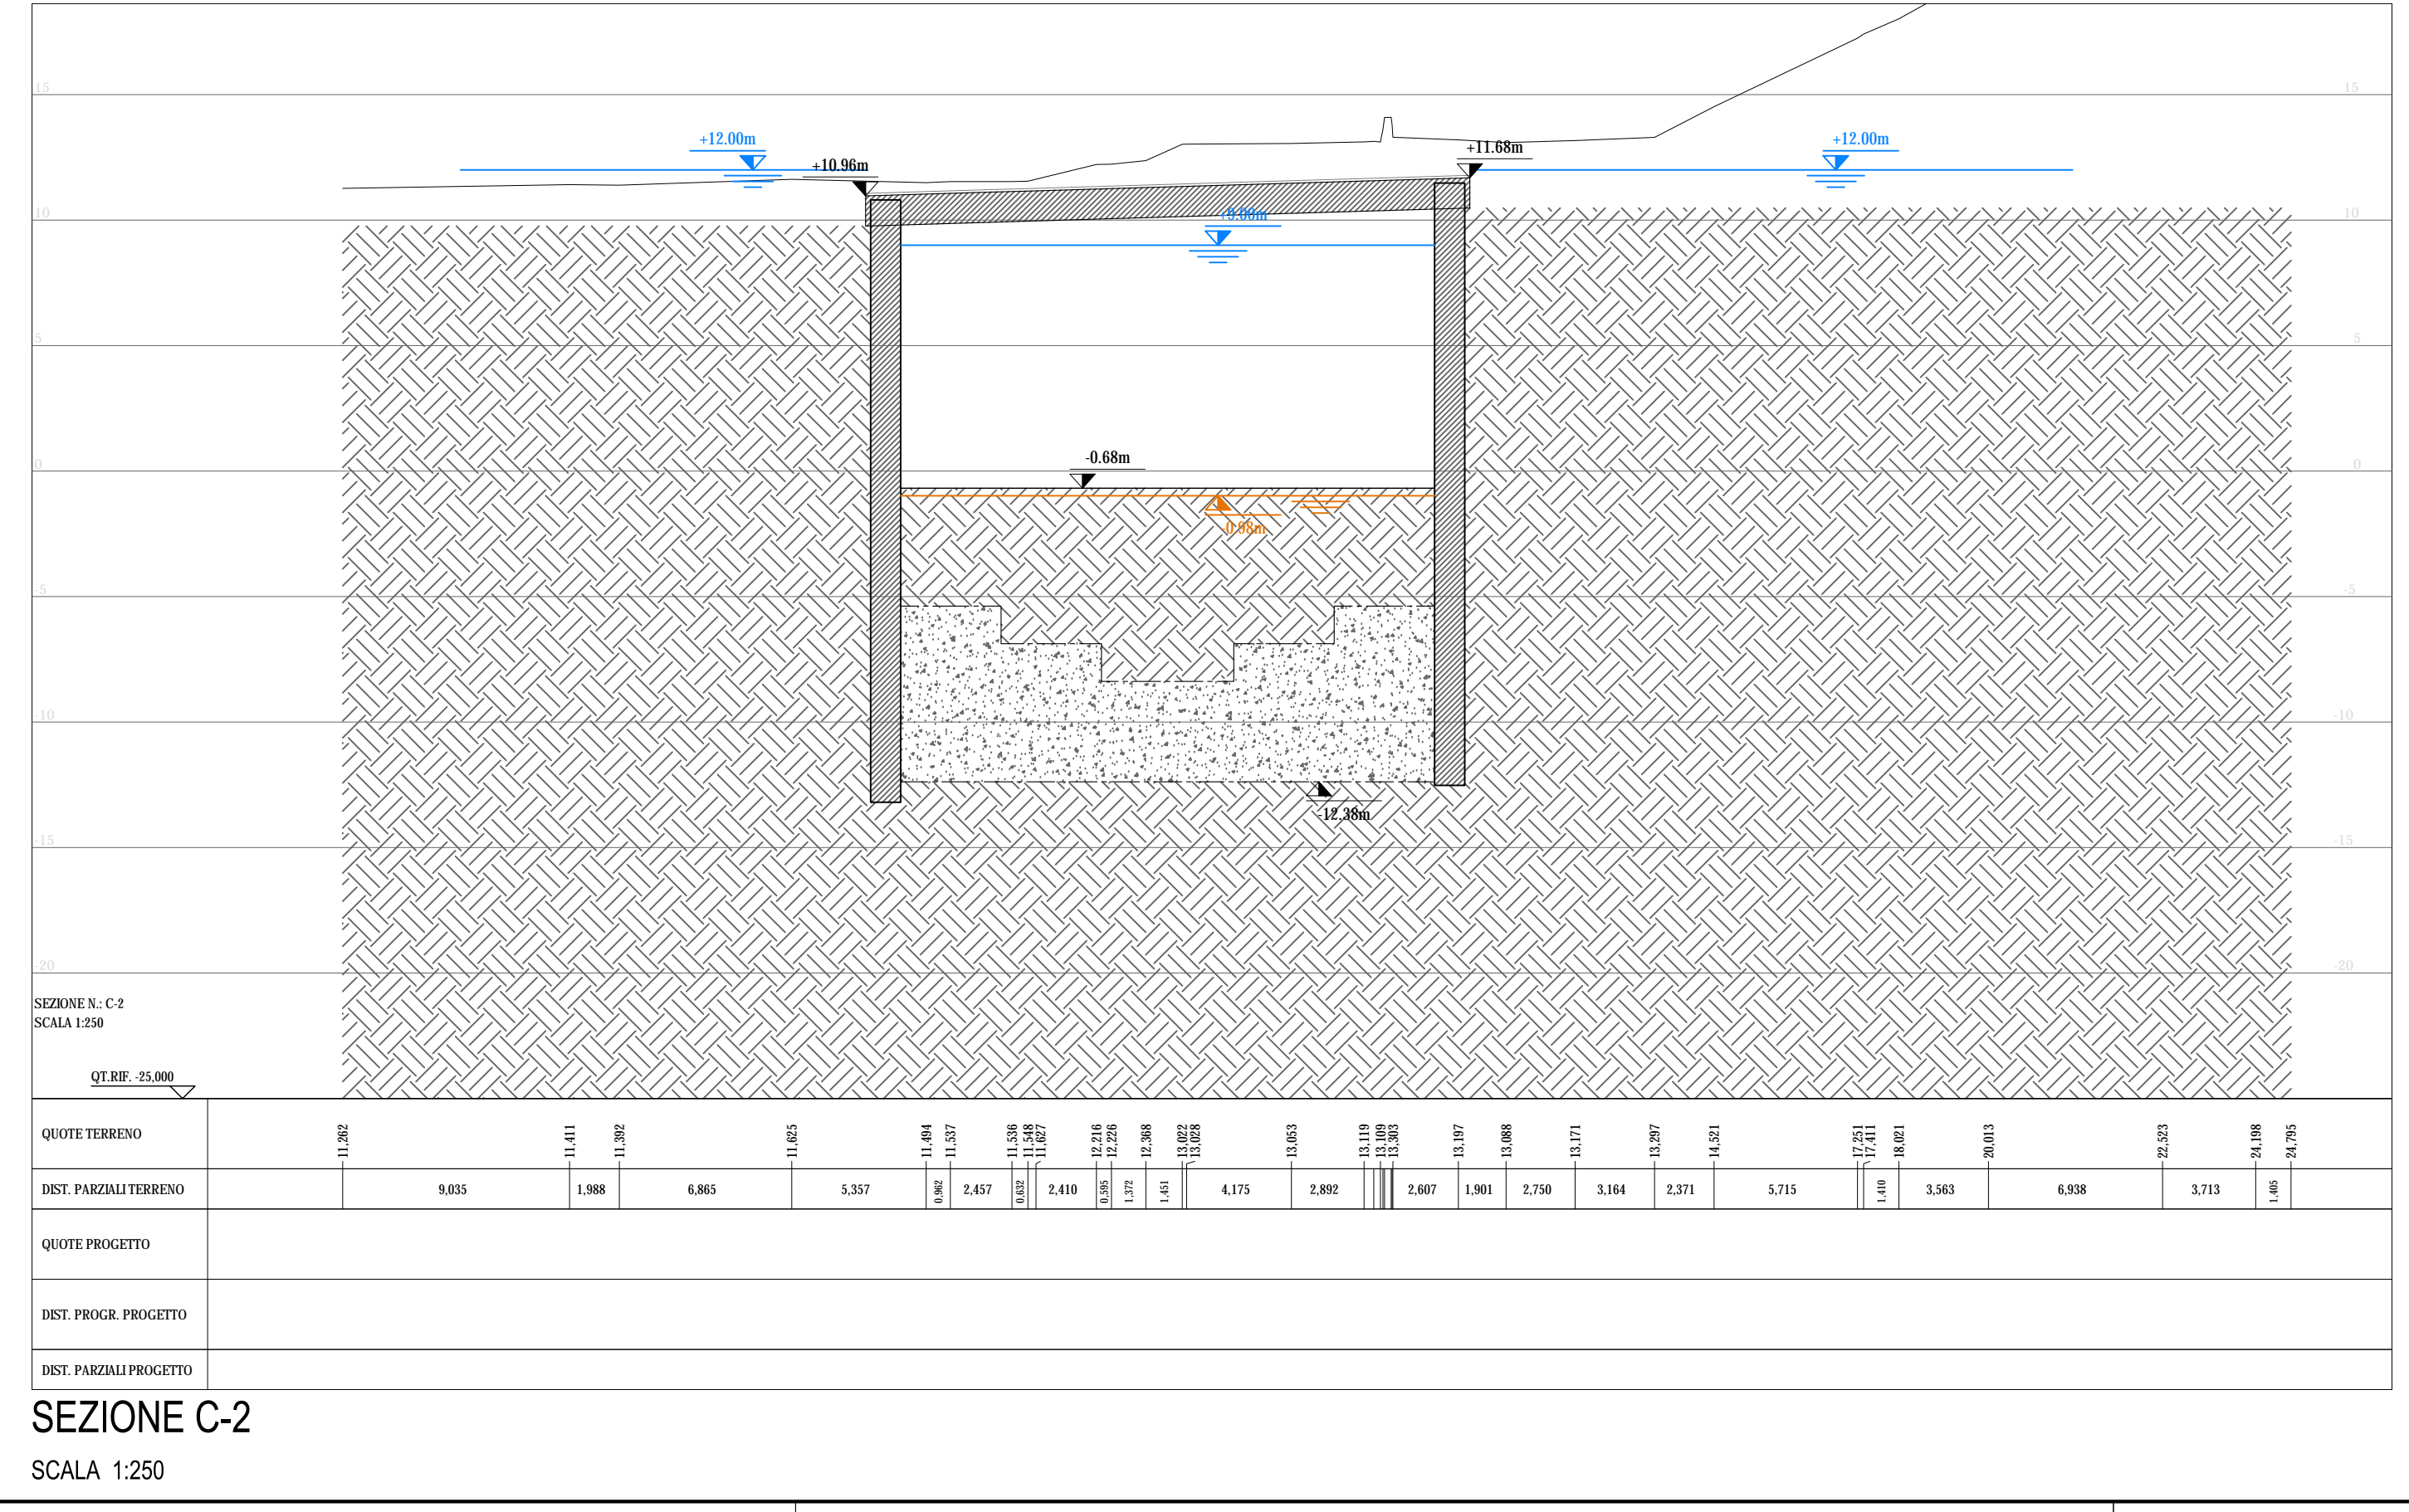

Project information block including ANAS S.p.A. logo, project name (VARIANTE ALLA S.S.1 AURELIA (AURELIA BIS)), project location, and a table of revision history.