

Misura 9 (SS 7 Formia)

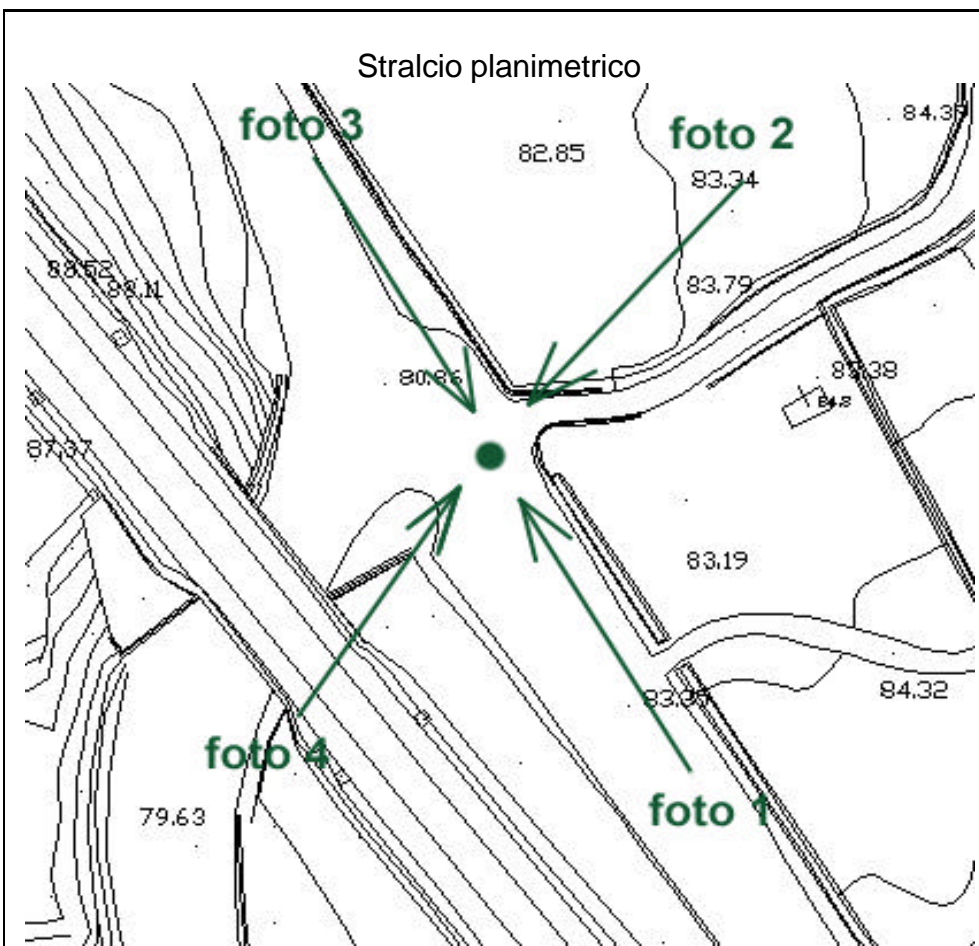


Foto1



Foto 2



Dati caratteristici della postazione di misura

Orario: 12:30; data: 18/09/2003; altezza microfono: 4 mt.

Comune di Itri: Via Appia, in vicinanza della Stazione di Itri

Distanza della misura dal centro della carreggiata: 5.5 mt.

Distanza della misura dal limite della carreggiata: 1.5 mt.

Tipologia della strada: extraurbana

Senso di circolazione: doppio

Larghezza carreggiata: 8 mt.

Traffico: intenso

Velocità dei veicoli: entro il limite

Livello di usura del manto stradale: medio

Tessuto urbano circostante: diradato con costruzioni distanziate

Riverbero urbano: presente nell'area attorno al ponte

Presenza nell'area di ricettori sensibili: no

Temperatura 27 °C, umidità relativa: 37% - 27%

(3 passaggi convogli ferroviari in corrispondenza del ponte)

Foto 3



Foto 4

