


Misura 10 (SS 7 Formia)

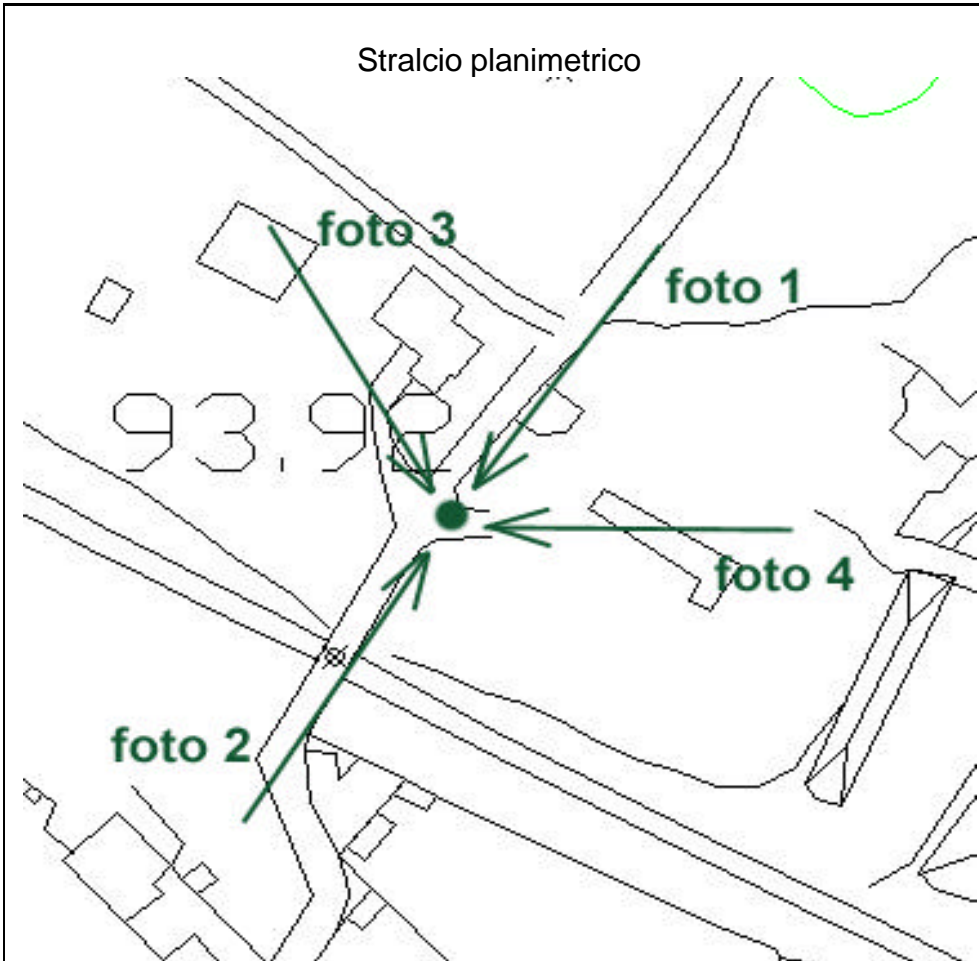

Dati caratteristici della postazione di misura

Orario: 12:55; data: 18/09/2003; altezza microfono: 4 mt.

Comune di Formia: locale sopraelevata di attraversamento Appia

Distanza della misura dal centro della carreggiata: 1,5 mt.

Distanza della misura dal limite della carreggiata: 30 cm.

Tipologia della strada: locale

Senso di circolazione: doppio

Larghezza carreggiata: 3 mt.

Traffico: ridotto

Velocità dei veicoli: moderata

Livello di usura del manto stradale: elevato

Tessuto urbano circostante: diradato con costruzioni distanziate

Riverbero urbano: assente

Presenza nell'area di ricettori sensibili: no

Temperatura 27 °C, umidità relativa: 31% - 27%

(1 passaggio di convoglio ferroviario)