Firmato digitalmente da
GAETANO INTERNO'
CN = INTERNO' GAETANO
C = IT

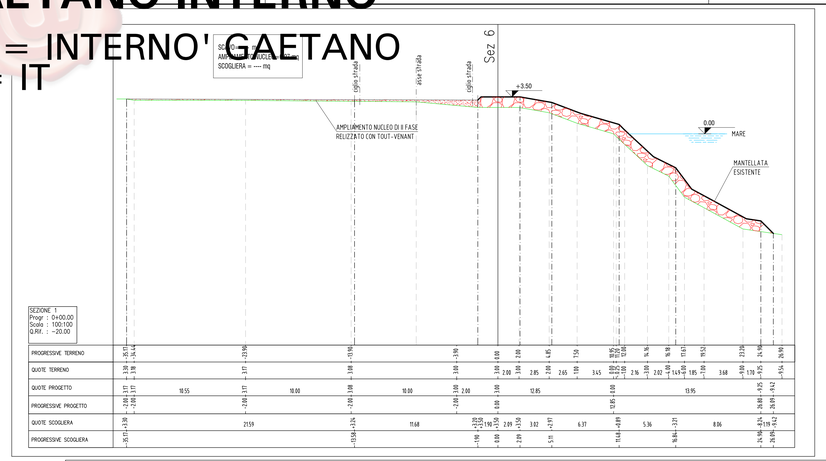

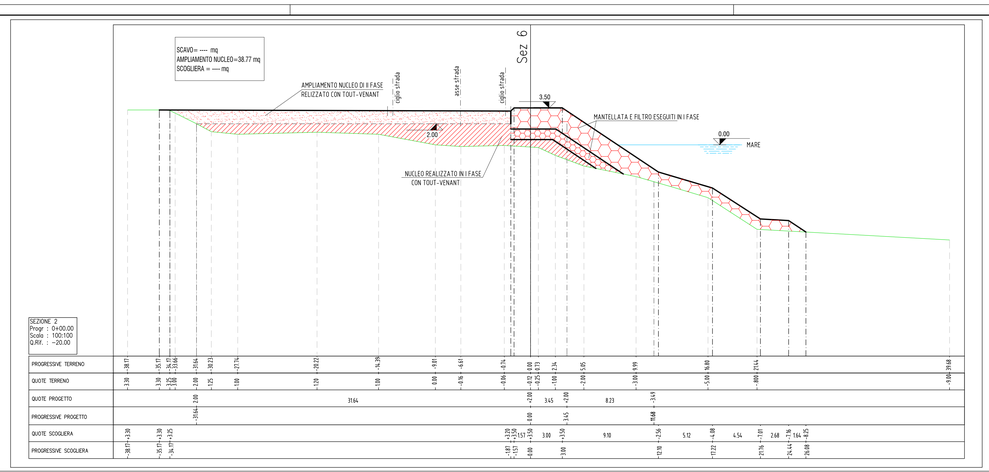

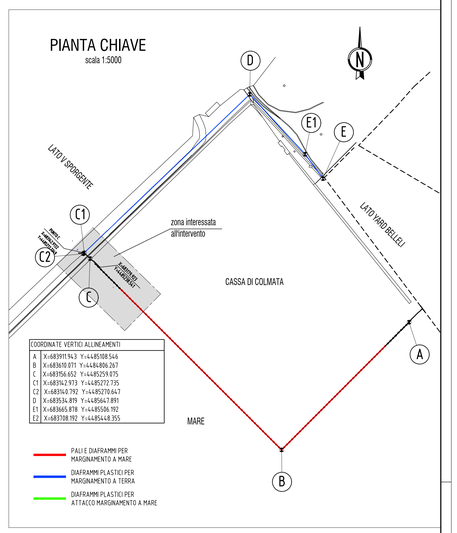

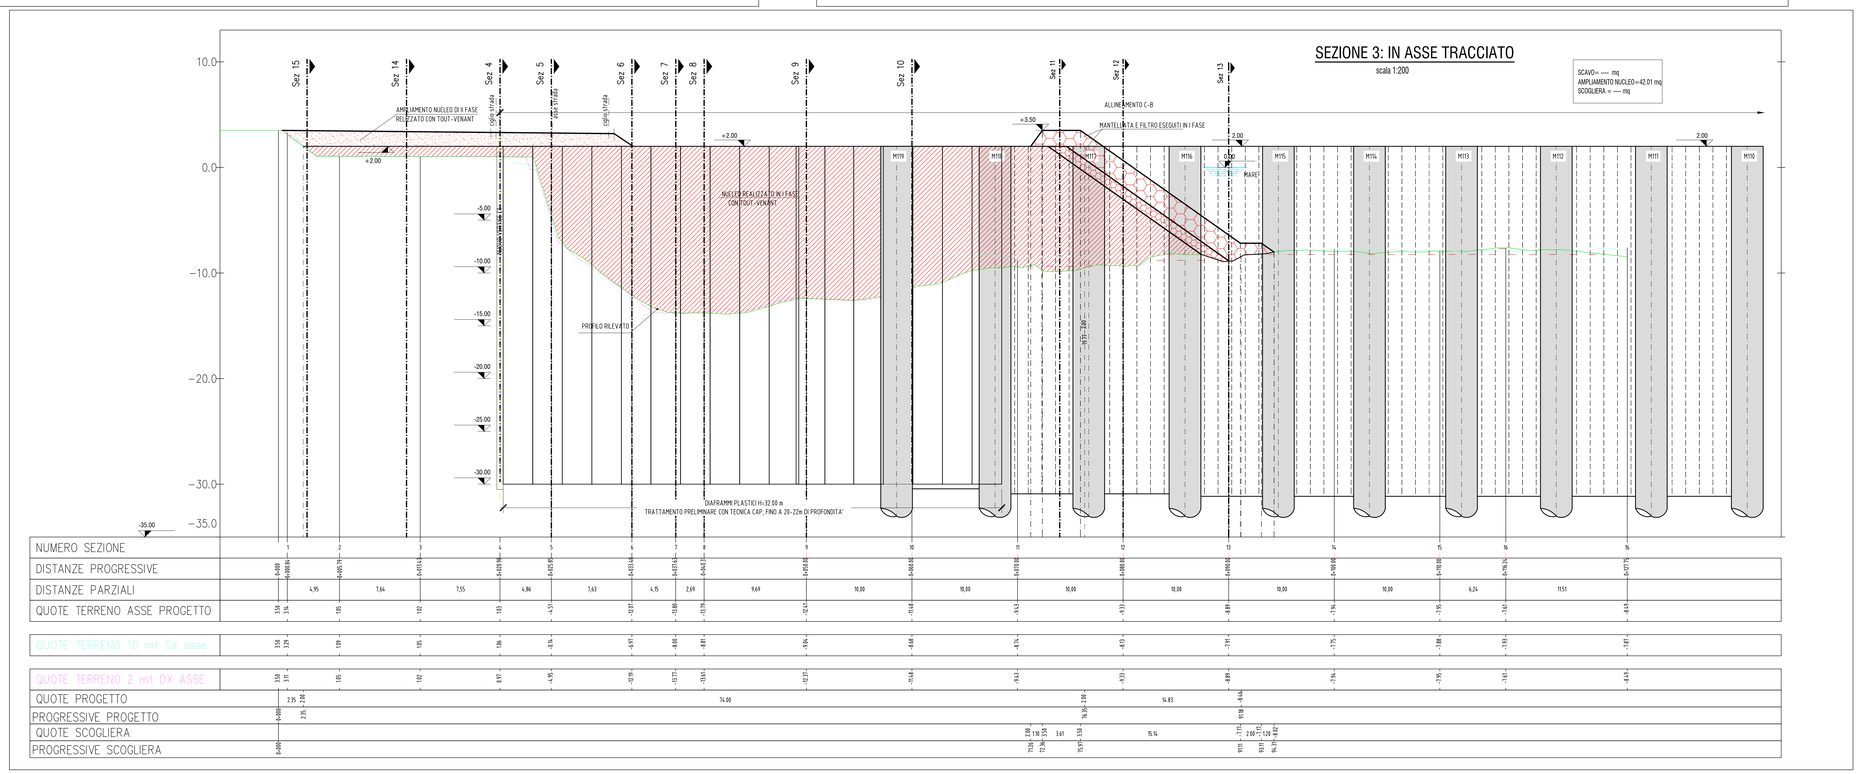

Firmato digitalmente da
SERGIO PRETE
C = IT

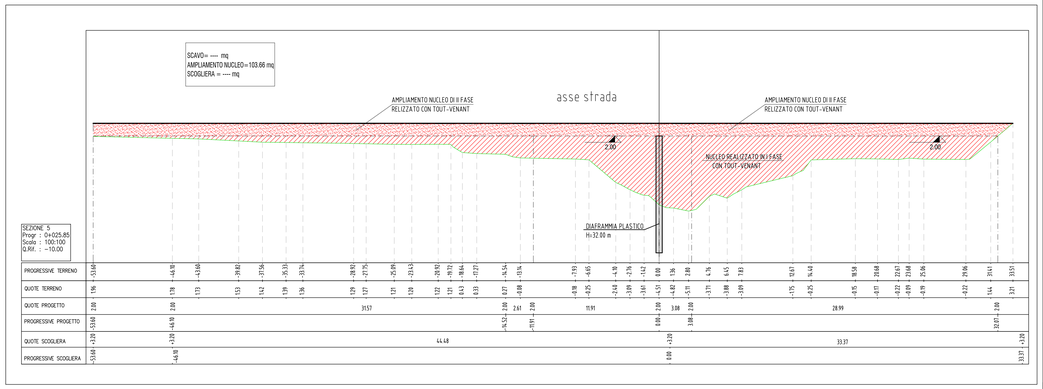

ASTALDI

PERIZIA DI VARIANTE N. 3

INTERVENTI PER IL DRAGAGGIO DI 2,3 M m³ DI SEDIMENTI IN AREA MOLO POLISETTORIALE PER LA REALIZZAZIONE DI UN PRIMO LOTTO DELLA CASSA DI COLMATA FUNZIONALE ALL'AMPLIAMENTO DEL V SPORGENTE DEL PORTO DI TARANTO

Progetto di Variante n. 3

MARGINAMENTO A TERRA - Raccordo Vertice "C"

Sezioni Fase 2 - Elaborato 1 di 3

SCALA:

CODICE PROGETTO	CODICE ELABORATO	REV	FOGLIO
PUG102	PC-STR-MT-00-00-SZ-04-A		144

REVISIONI						
C						
B						
A	GEN. 2020	EMISSIONE	PUCELLO	ALTIERI	TOSIANI	
REV	DATA	DESCRIZIONE	REDATTO	CONTROLLATO	APPROVATO	

IL PROGETTISTA

TECNOSTRUTTURE S.r.l.
SEDE LEGALE
Piazza Regina Margherita n.27 - 00198 ROMA
SEDE OPERATIVA
Via Aldo Cancellotti n. 13 - 00037 Segni (RM)

TOSIANI ANTONIO 12.02.2020 10:21:25 UTC

BRUGIOTTI ENRICO
ORDINE DEGLI INGEGNERI
DELLA PROVINCIA DI ROMA
Ingegnere
27.10.2020 17:13:32 UTC