Firmato digitalmente da
GAETANO INTERNO'
CN = INTERNO' GAETANO
C = IT

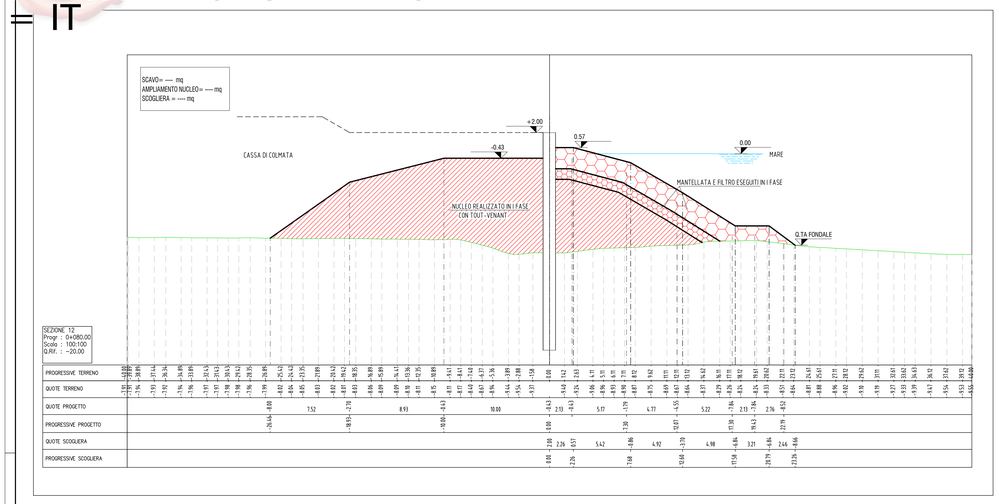

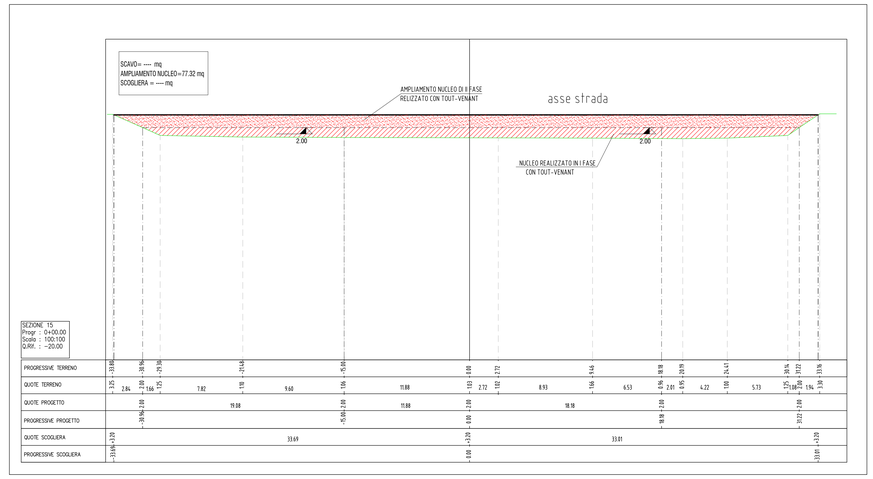

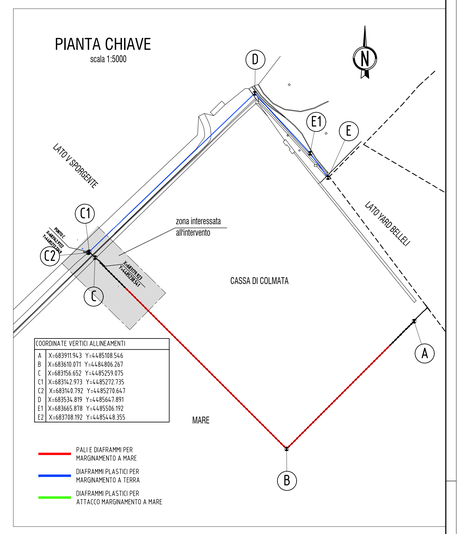

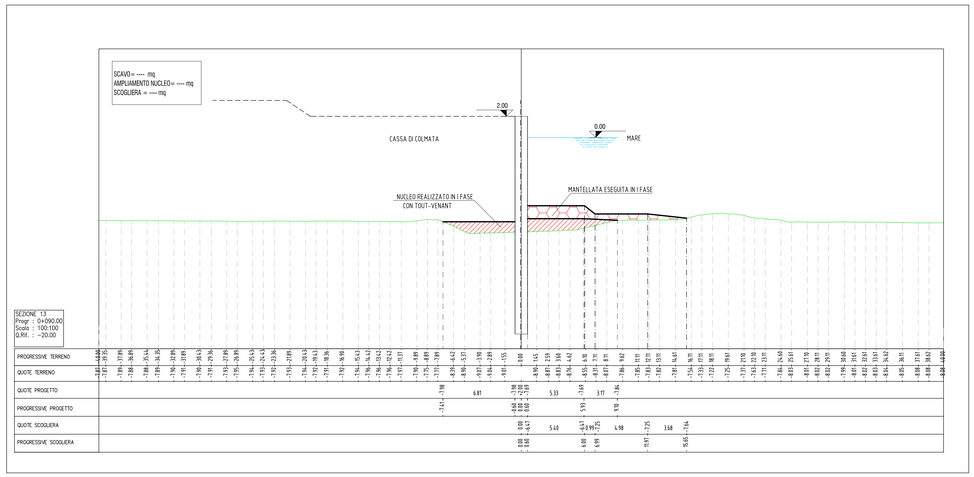

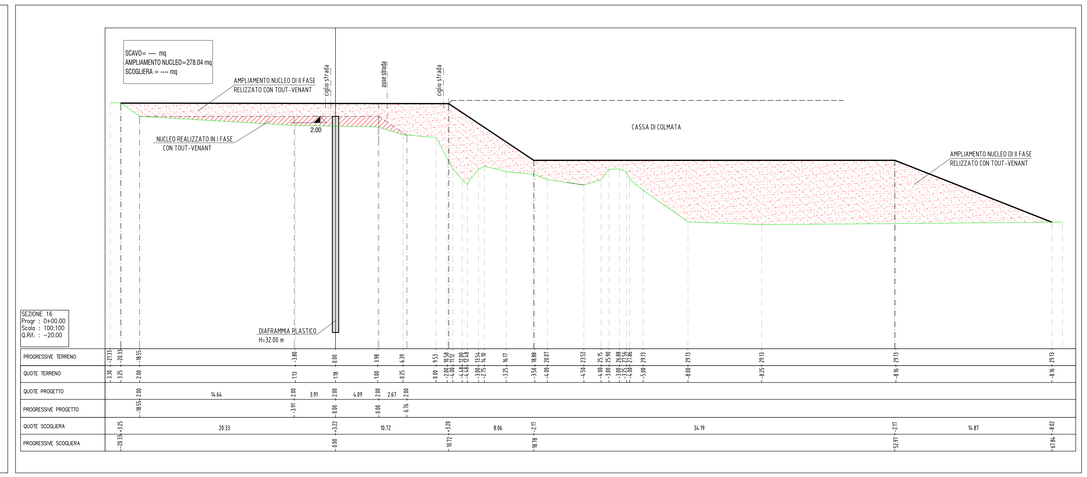

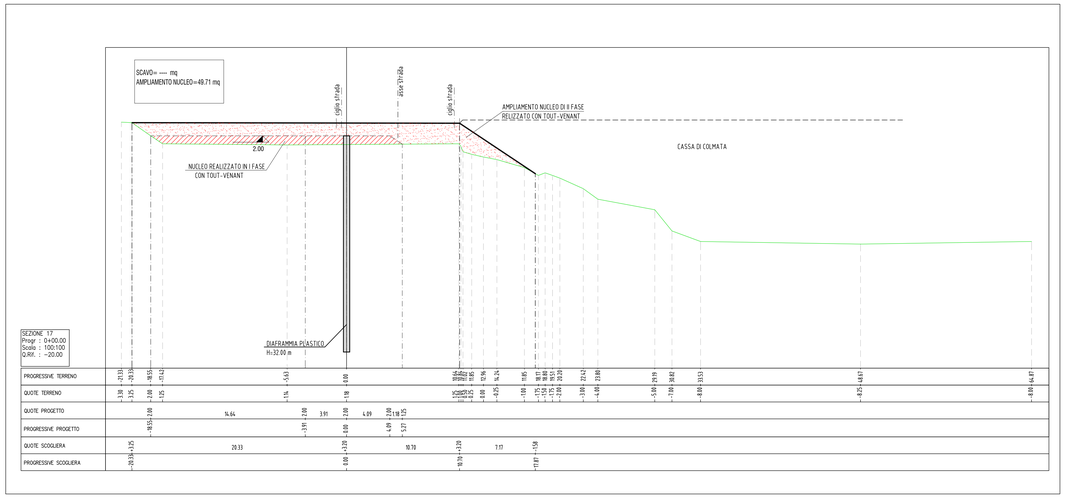

Firmato digitalmente da
SERGIO PRETE
C = IT

ASTALDI

PERIZIA DI VARIANTE N. 3

INTERVENTI PER IL DRAGAGGIO DI 2,3 M m³ DI SEDIMENTI IN AREA MOLO POLISETTORIALE PER LA REALIZZAZIONE DI UN PRIMO LOTTO DELLA CASSA DI COLMATA FUNZIONALE ALL'AMPLIAMENTO DEL V SPORGENTE DEL PORTO DI TARANTO

Progetto di Variante n. 3

MARGINAMENTO A TERRA - Raccordo Vertice "C"

Sezioni Fase 2 - Elaborato 3 di 3

SCALA:

CODICE PROGETTO	CODICE ELABORATO	REV	REP
PUG102	PC-STR-MT-00-00-SZ-06-A		146

REVISIONI					
C					
B					
A	GEN. 2020	EMISSIONE	PUCELLO	ALTIERI	TOSIANI
REV	DATA	DESCRIZIONE	REDATTO	CONTROLLATO	APPROVATO

IL PROGETTISTA

TECNOSTRUTTURE S.r.l.
SEDE LEGALE
Piazza Regina Margherita n.27 - 00198 ROMA
SEDE OPERATIVA
Via Aldo Moro Cavalieri n. 13 - 00037 Segni (RM)

ANTONIO TOSIANI ORDINE DEGLI INGEGNERI DELLA PROVINCIA DI ROMA A 20000

TOSIANI ANTONIO
12.02.2020
10:23:12
UTC

BRUGGOTTI ENRICO
ORDINE DEGLI INGEGNERI DELLA PROVINCIA DI ROMA A 20000
27.08.2020 07:14:59
UTC

FILE: PCSTRMT000052066A