



PLANIMETRIA DI CONFRONTO PD-PE - Scala 1:1000/1:500

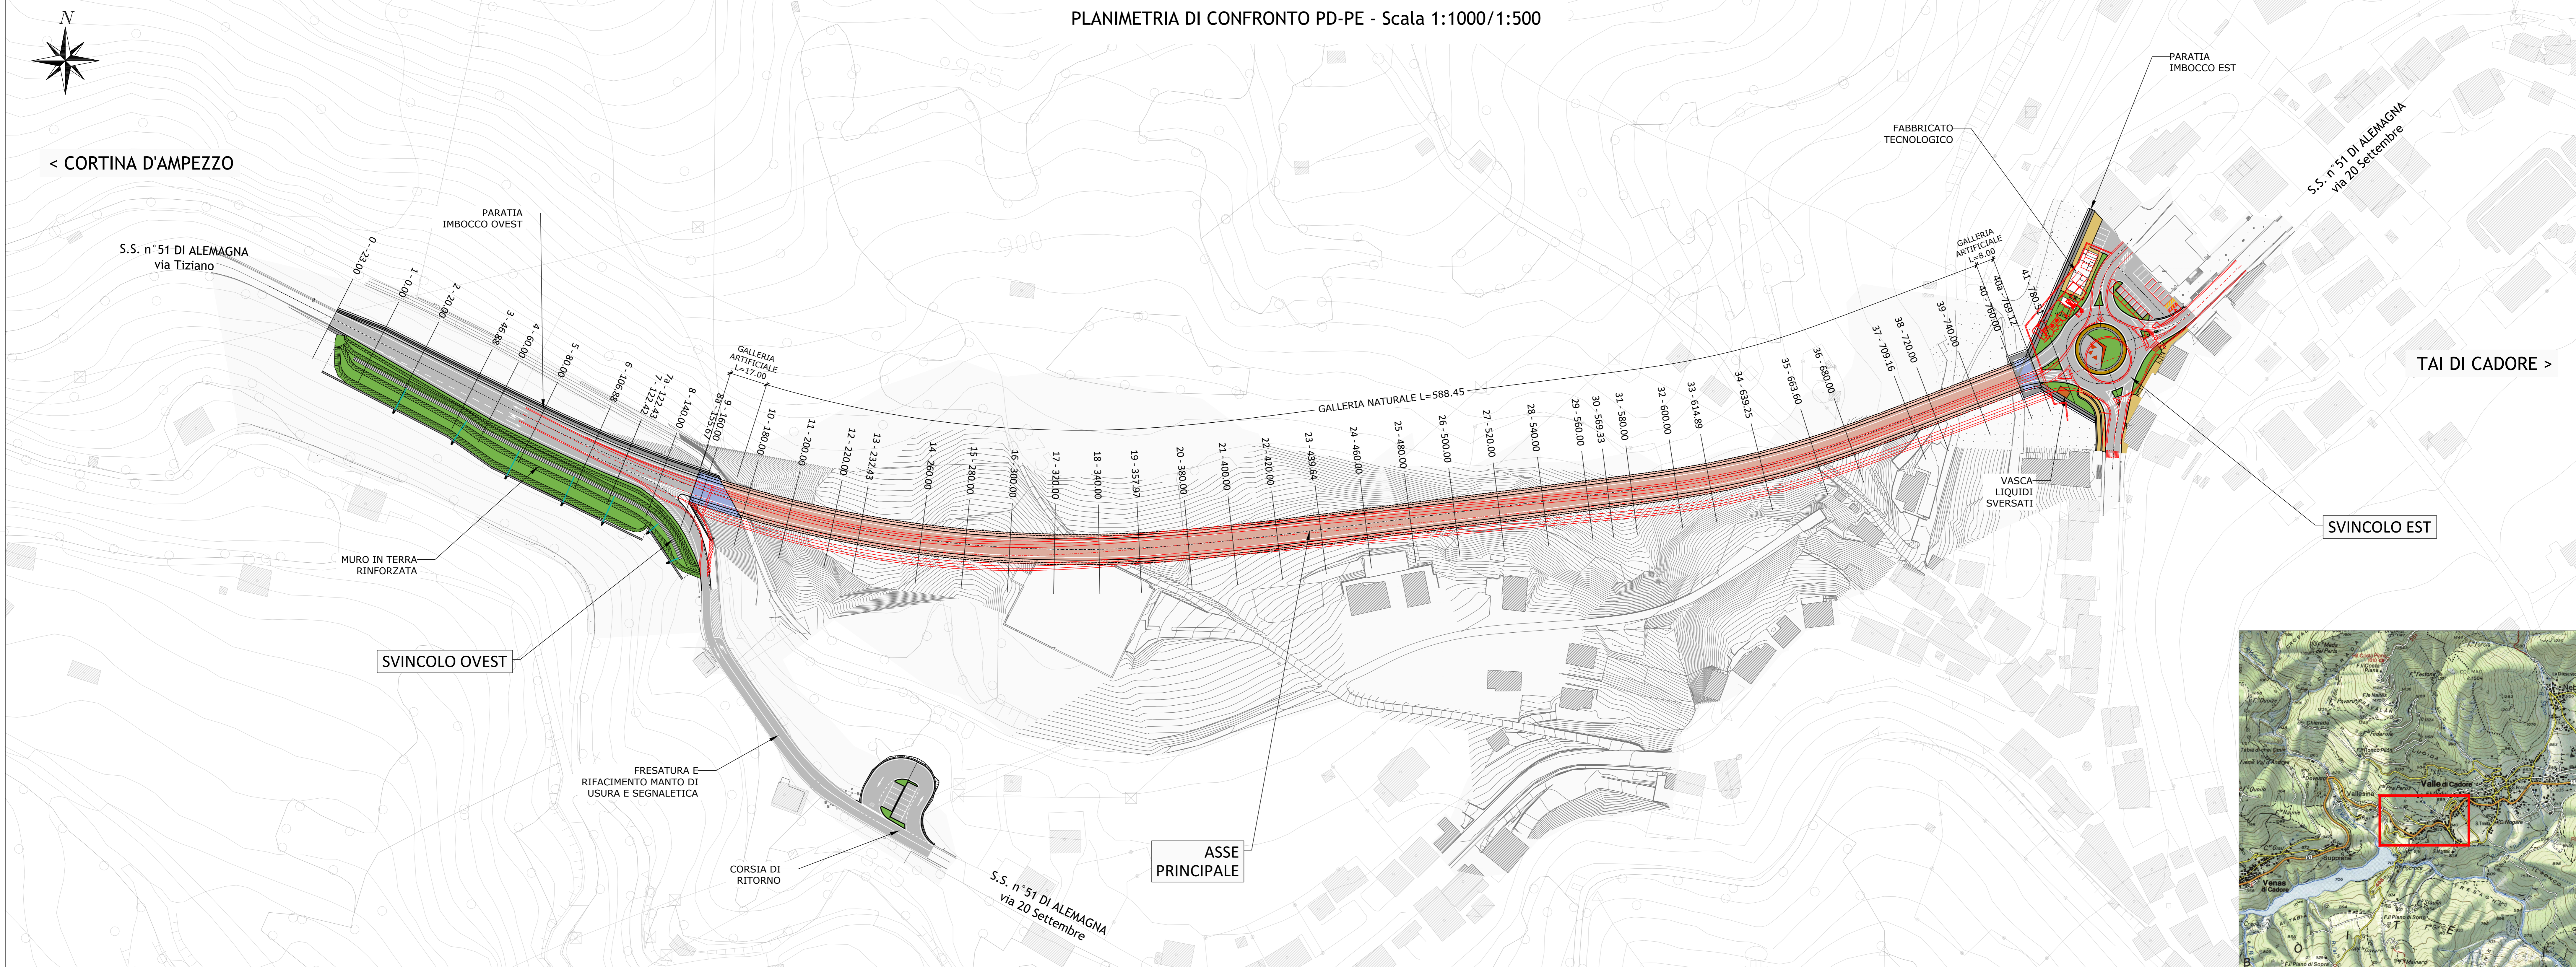

PROFilo LONGITUDINALE DI CONFRONTO PD-PE - Scala 1:1000/1:500

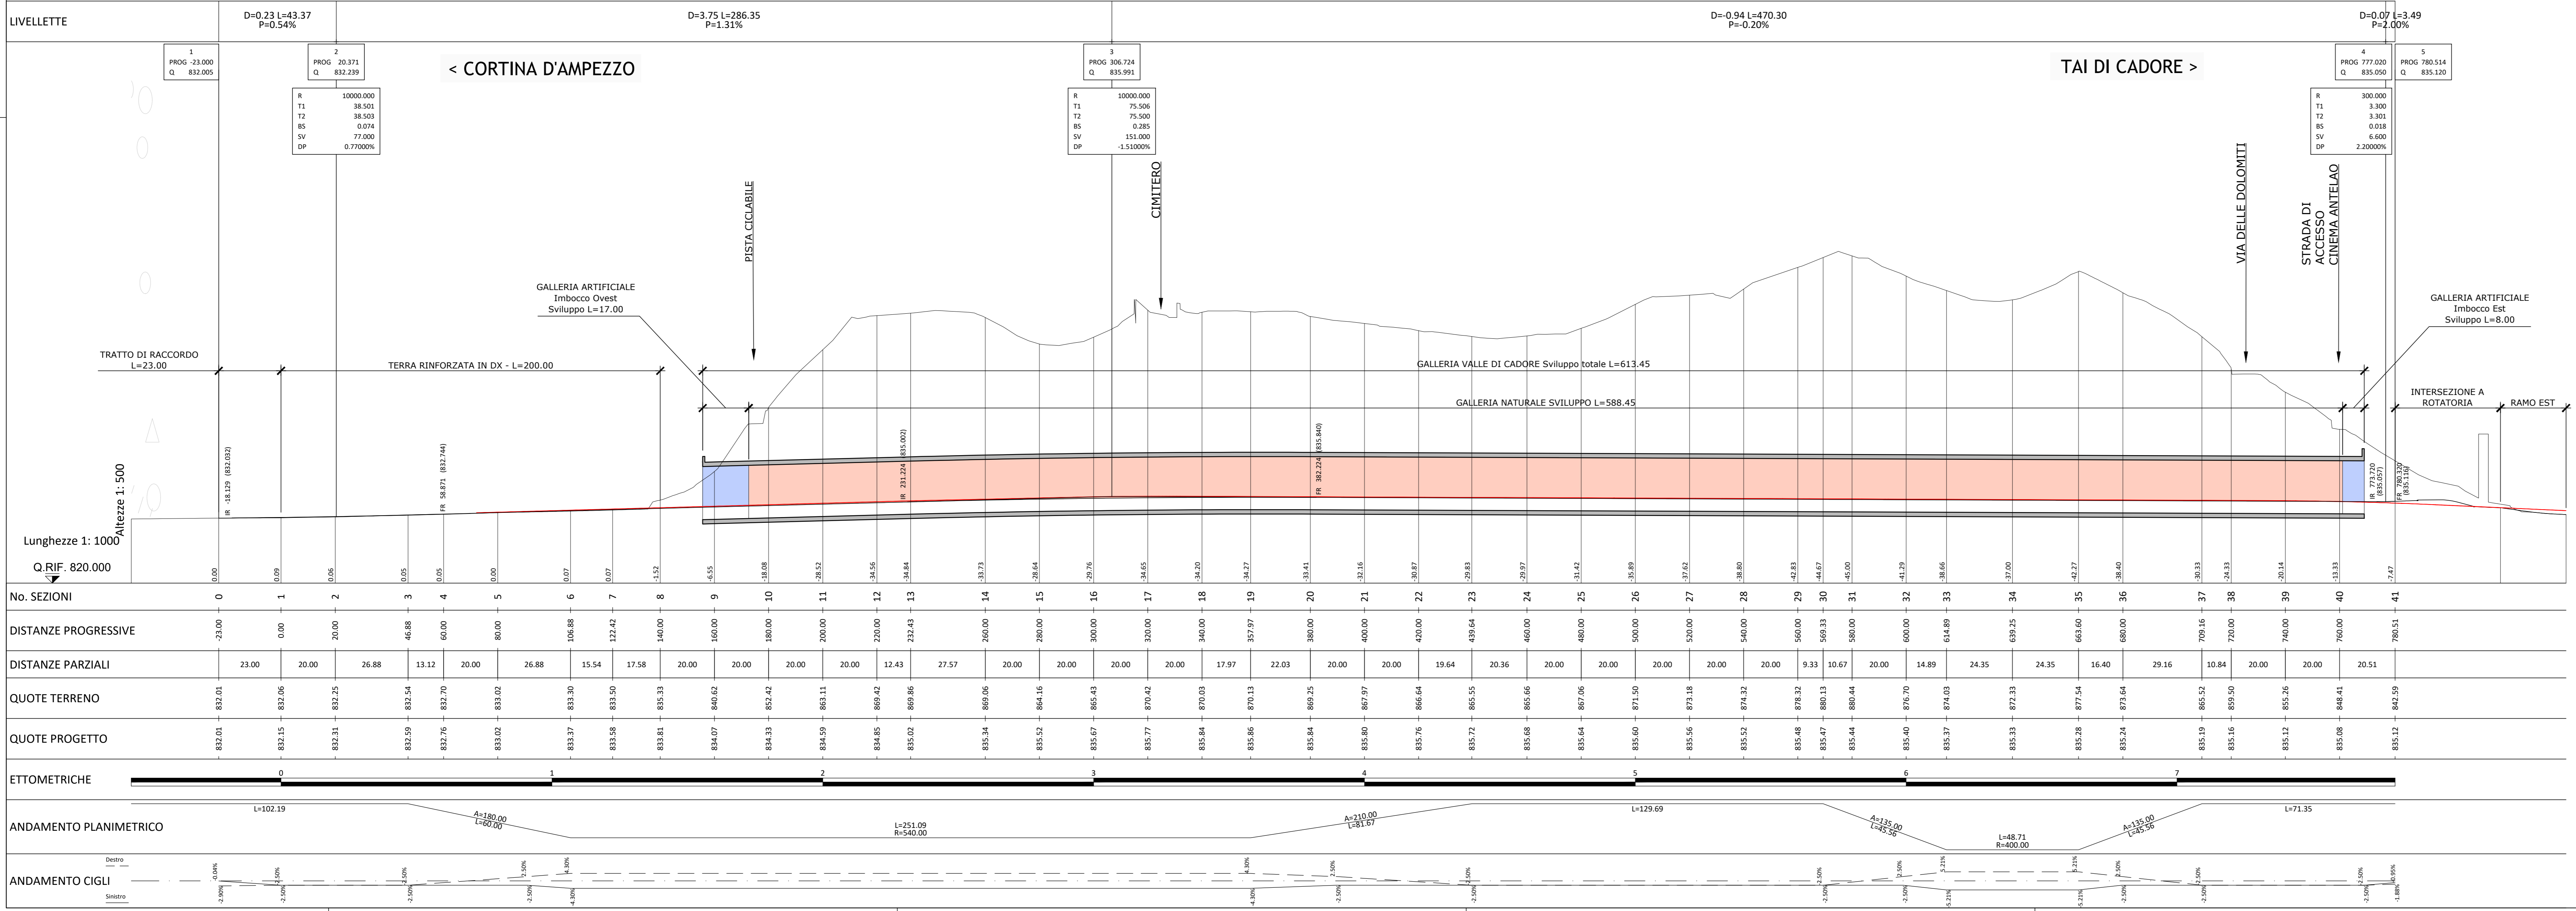

LEGENDA

- PROGETTO DEFINITIVO
- PROGETTO ESECUTIVO

M / Scale 1:1.000

Sanas
GRUPPO FS ITALIANE

S.S. 51 "di Alemagna"
Provincia di Belluno
Piano straordinario per l'accessibilità a Cortina 2021
Attraversamento dell'abitato di Valle di Cadore

PROGETTO ESECUTIVO COD. VE 14

RESPONSABILE INTEGRAZIONE PRESTAZIONI SPECIALISTICHE:
Dot. Ing. Paolo Cusino
Ord. Ingg. Prov. di Trento n° 2216

CAPOGRUPPO MANDATARIA:
SWS Engineering S.p.A.

SWS

IL GEOLOGO:
Dot. Geol. Andrea Oes
Ord. Geolog. Trentino / Alto Adige n° 300

IL COORDINATORE PER LA SICUREZZA IN FASE DI PROGETTAZIONE:
Dot. Ing. Paolo Cusino
Ord. Ingg. Prov. di Trento n° 2216

MANDANTE:
Coding Srl

VERIFICA DI OTTEMPERANZA
Plano-profilo di confronto fra PD-PE

PROGETTO	LIV. PROJ.	ANNO	RE. PROJ.	REVISIONE	SCALA
MSVE14	E	21	01	B	1:1000/500

REV.	DESCRIZIONE	DATA	REDATTO	VERIFICATO	APPROVATO
B	Revisione istruttoria	10.2021	TOMASI	NAVE	CUCINO
A	Emissione	07.2021	TOMASI	NAVE	CUCINO