


**ALLEGATO 15 – RAFFRONTO MASSICCIO DI SOVRACCARICO E MURO
PARAONDE P.E. E P.D.**

**RAFFRONTO MASSICCIO DI SOVRACCARICO E MURO PARAONDE
PROGETTO DEFINITIVO - PROGETTO ESECUTIVO**

PROGETTO DEFINITIVO

PARTICOLARE MURO PARAONDE DIGA SOPRAFLUTTO - TRATTO DI PROLUNGAMENTO

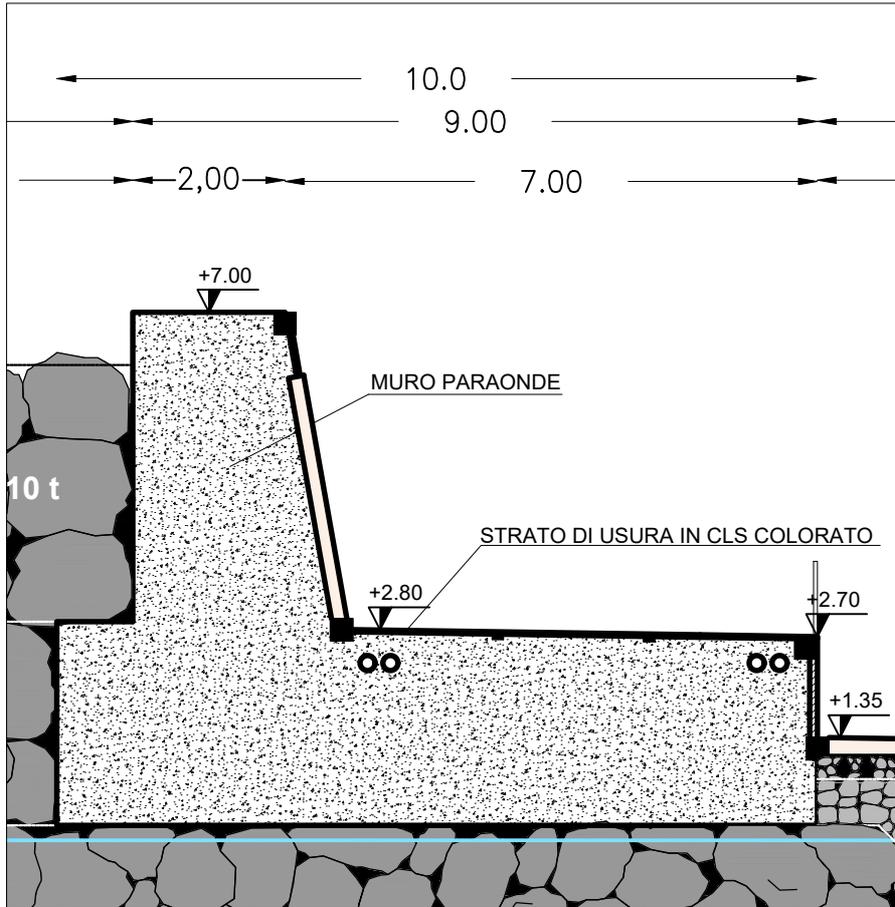

PROGETTO ESECUTIVO

PARTICOLARE MURO PARAONDE DIGA SOPRAFLUTTO - TRATTO DI PROLUNGAMENTO

