


**ALLEGATO 16 – PLANIMETRIA DI RAFFRONTO IMPRONTA OPERE P.E.  
E P.D.**

RAFFRONTO SUPERFICI DI IMPRONTA OPERE PROGETTO DEFINITIVO - PROGETTO ESECUTIVO

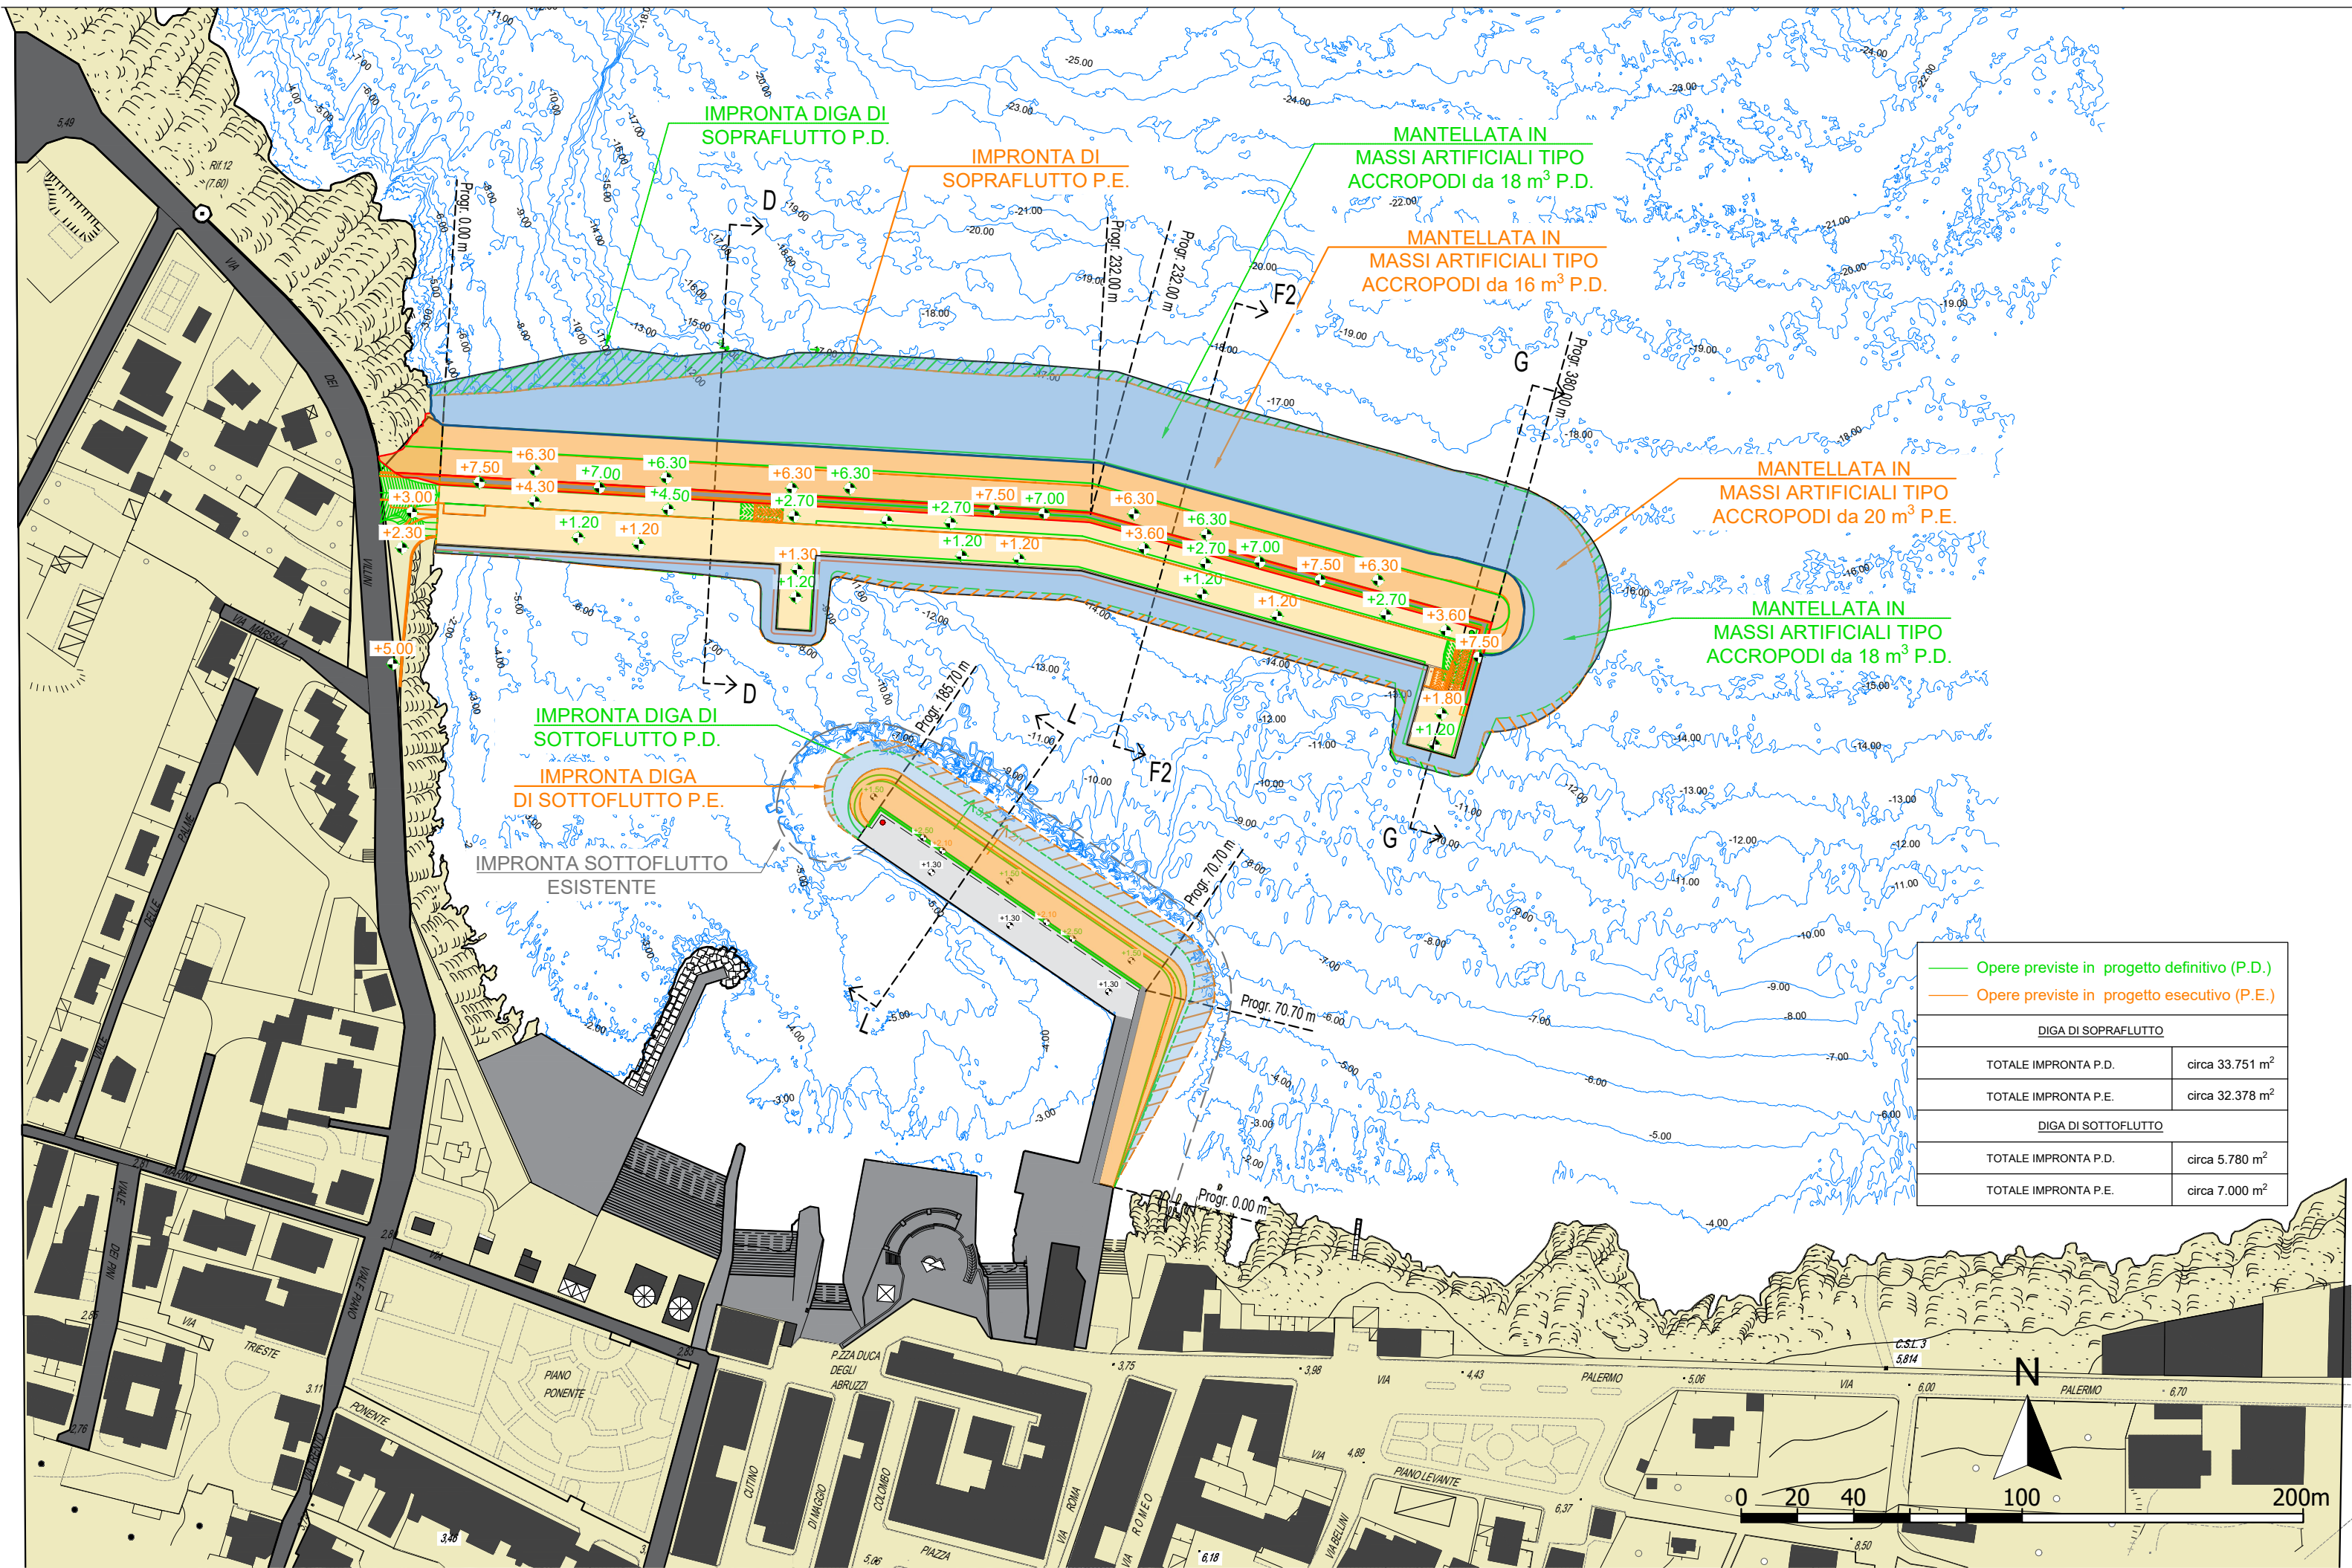

<p>— Opere previste in progetto definitivo (P.D.)</p> <p>— Opere previste in progetto esecutivo (P.E.)</p>	
<b>DIGA DI SOPRAFLUTTO</b>	
TOTALE IMPRONTA P.D.	circa 33.751 m <sup>2</sup>
TOTALE IMPRONTA P.E.	circa 32.378 m <sup>2</sup>
<b>DIGA DI SOTTOFLUTTO</b>	
TOTALE IMPRONTA P.D.	circa 5.780 m <sup>2</sup>
TOTALE IMPRONTA P.E.	circa 7.000 m <sup>2</sup>

