**ALLEGATO 17 –** *RAFFRONTO DIGA SOTTOFLUTTO P.E. E P.D.*
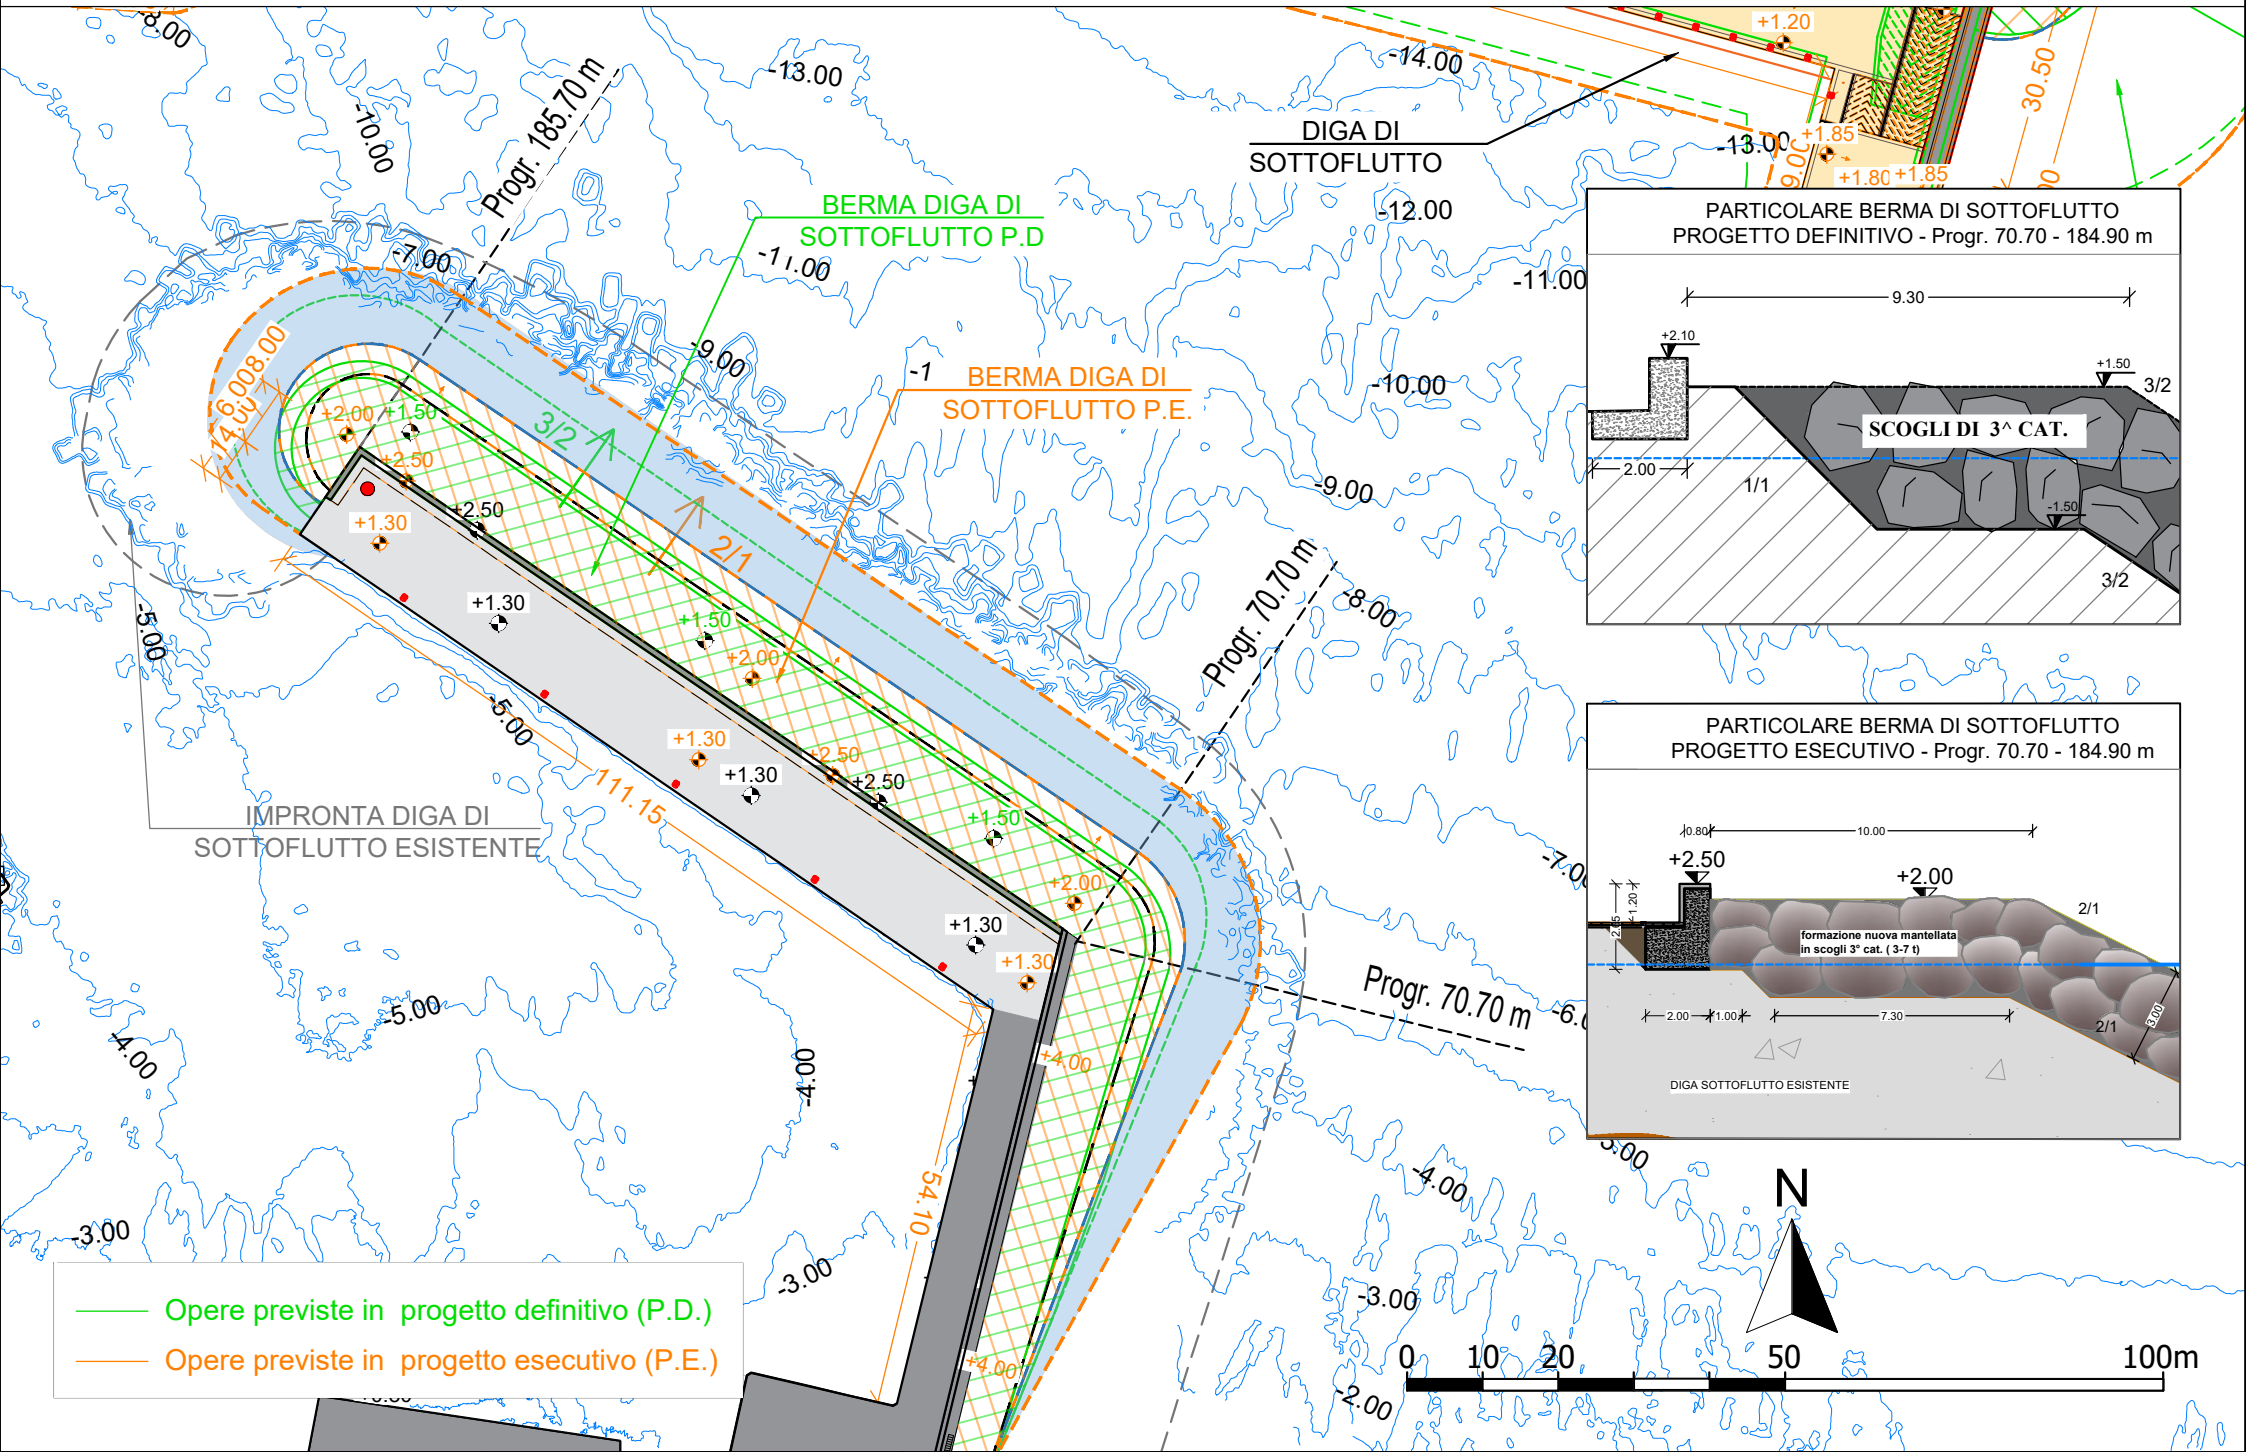
# RAFFRONTO DIGA DI SOTTOFLUTTO - PROGETTO DEFINITIVO - PROGETTO ESECUTIVO