


**ALLEGATO 18 – RAFFRONTO SEZIONE TIPO DIGA SOTTOFLUTTO**

RAFFRONTO SEZIONE TIPO DIGA DI SOTTOFLUTTO

PROGETTO DEFINITIVO

SEZIONE TIPO RIQUALIFICA DIGA SOTTOFLUTTO ESISTENTE  
DALLA PROGR. 70,70m ALLA PROGR. 184,90 m

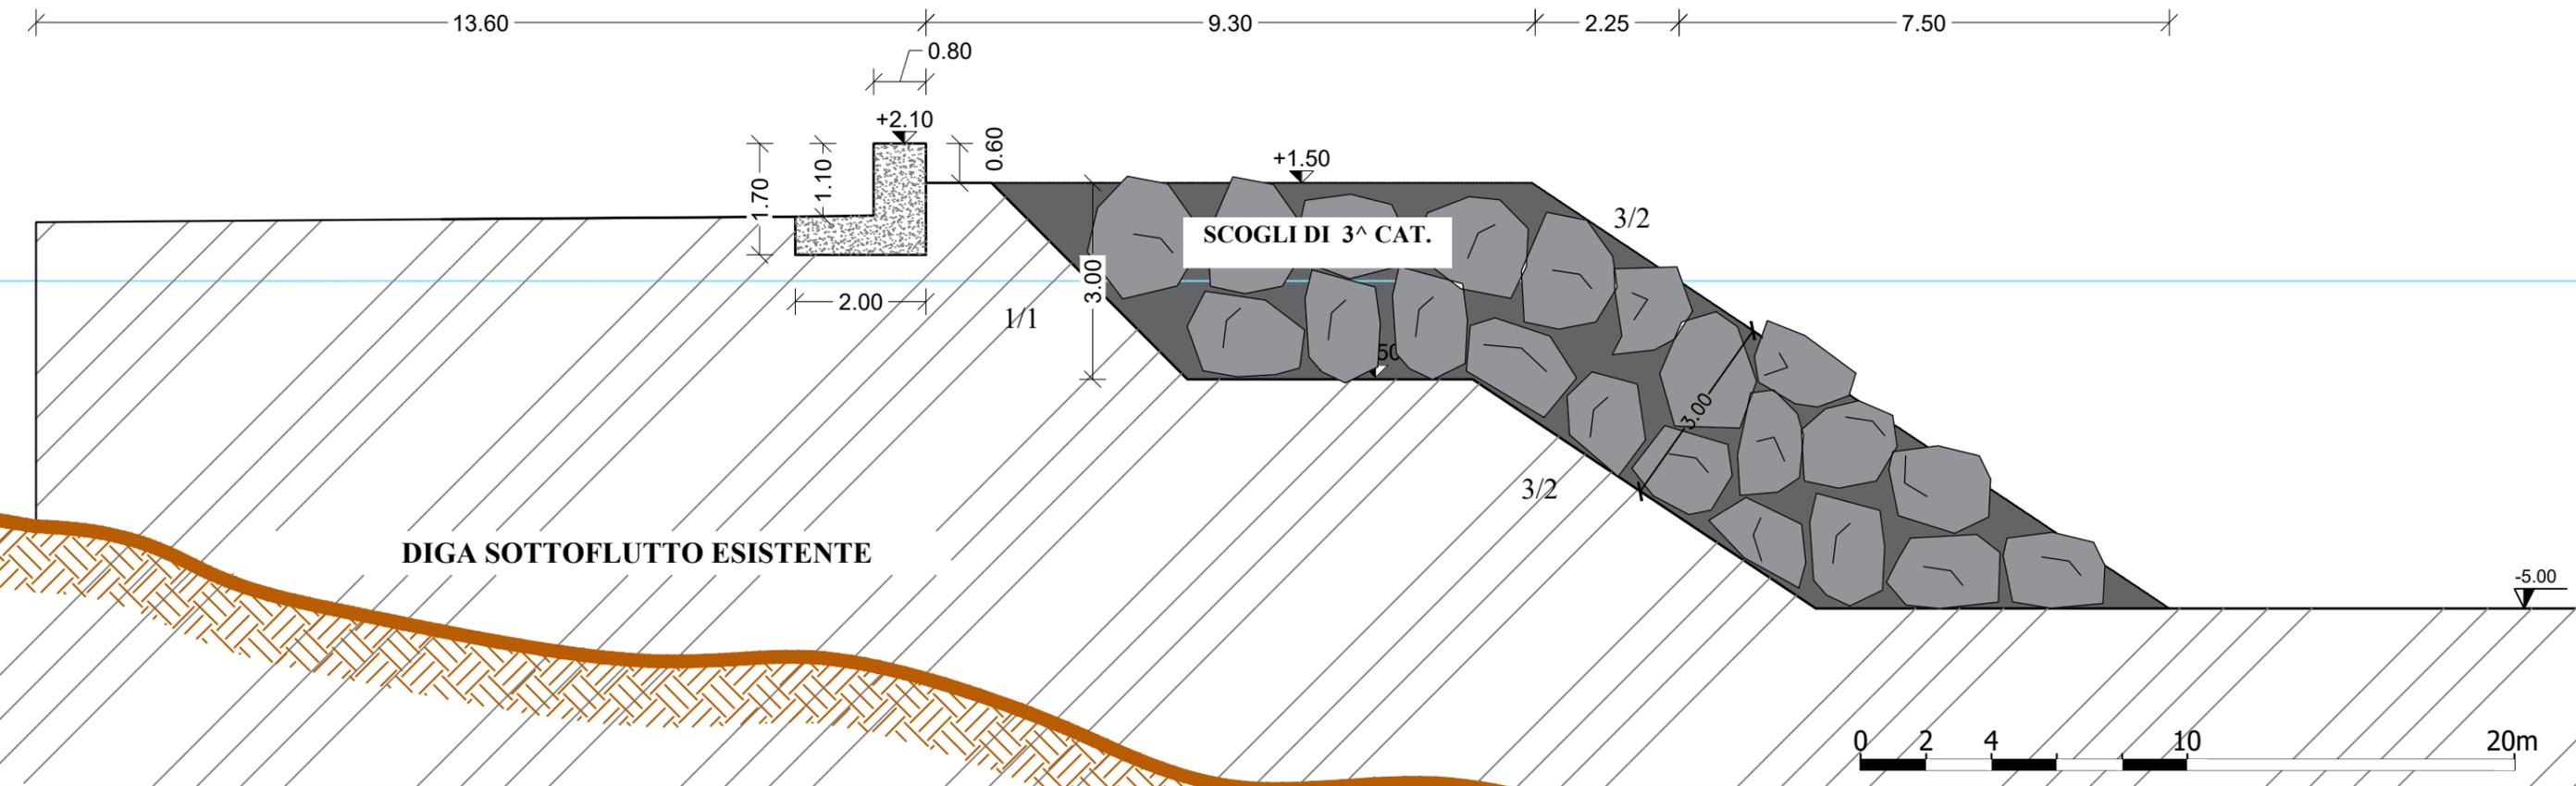

PROGETTO ESECUTIVO

SEZIONE TIPO DIGA DI SOTTOFLUTTO ESISTENTE  
DALLA PROGR. 70.70m ALLA PROGR. 184.90 m

