



**ALLEGATO 19 – RAFFRONTO RISERVA IDRICA ED ANTINCENDIO P.E.
E P.D.**

RAFFRONTO RISERVA IDRICA E ANTINCENDIO - PROGETTO DEFINITIVO - PROGETTO ESECUTIVO

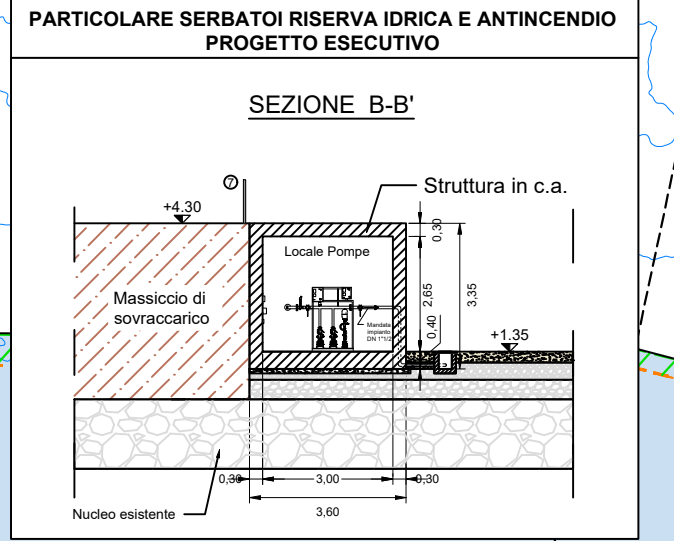

- Opere previste in progetto definitivo (P.D.)
- Opere previste in progetto esecutivo (P.E.)

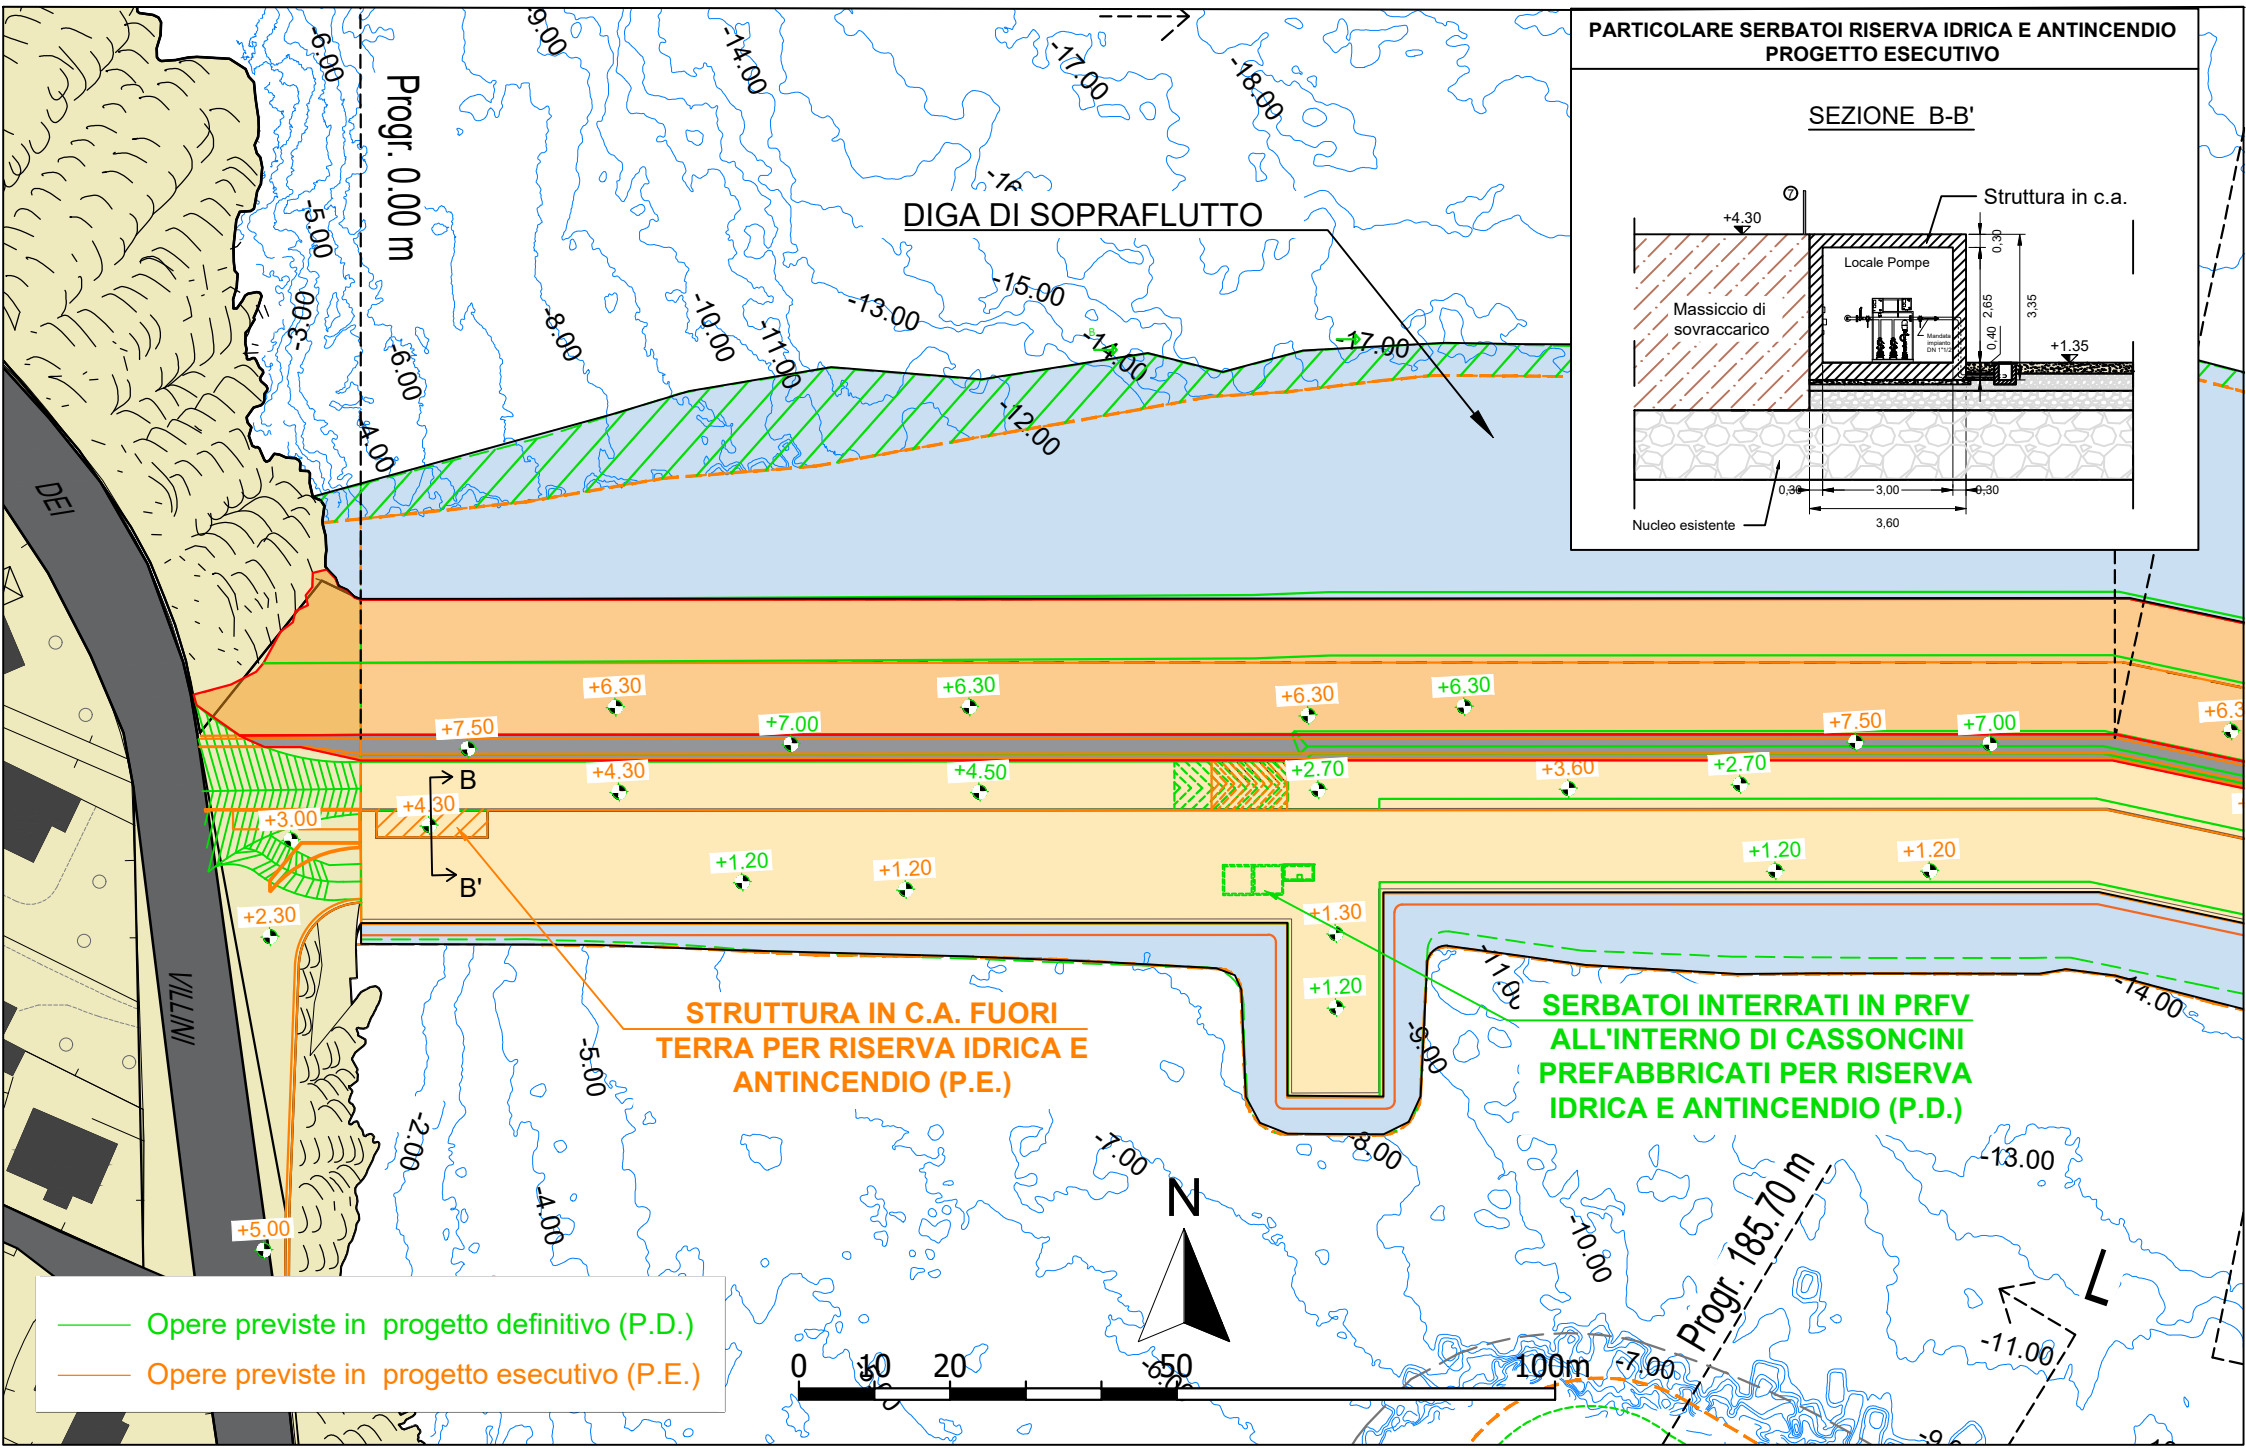

STRUTTURA IN C.A. FUORI TERRA PER RISERVA IDRICA E ANTINCENDIO (P.E.)

SERBATOI INTERRATI IN PRFV ALL'INTERNO DI CASSONCINI PREFABBRICATI PER RISERVA IDRICA E ANTINCENDIO (P.D.)

Progr. 0.00 m

Progr. 185.70 m

DIGA DI SOPRAFLUTTO

DEI

VILLINI