


**ALLEGATO 20 – RAFFRONTO QUOTA PAVIMENTAZIONE MASSICCIO DI
SOVRACCARICO**

RAFFRONTO QUOTA DI PAVIMENTAZIONE

PROGETTO DEFINITIVO

VISTA FRONTALE DIGA SOPRAFLUTTO - TRATTO DI PROLUNGAMENTO

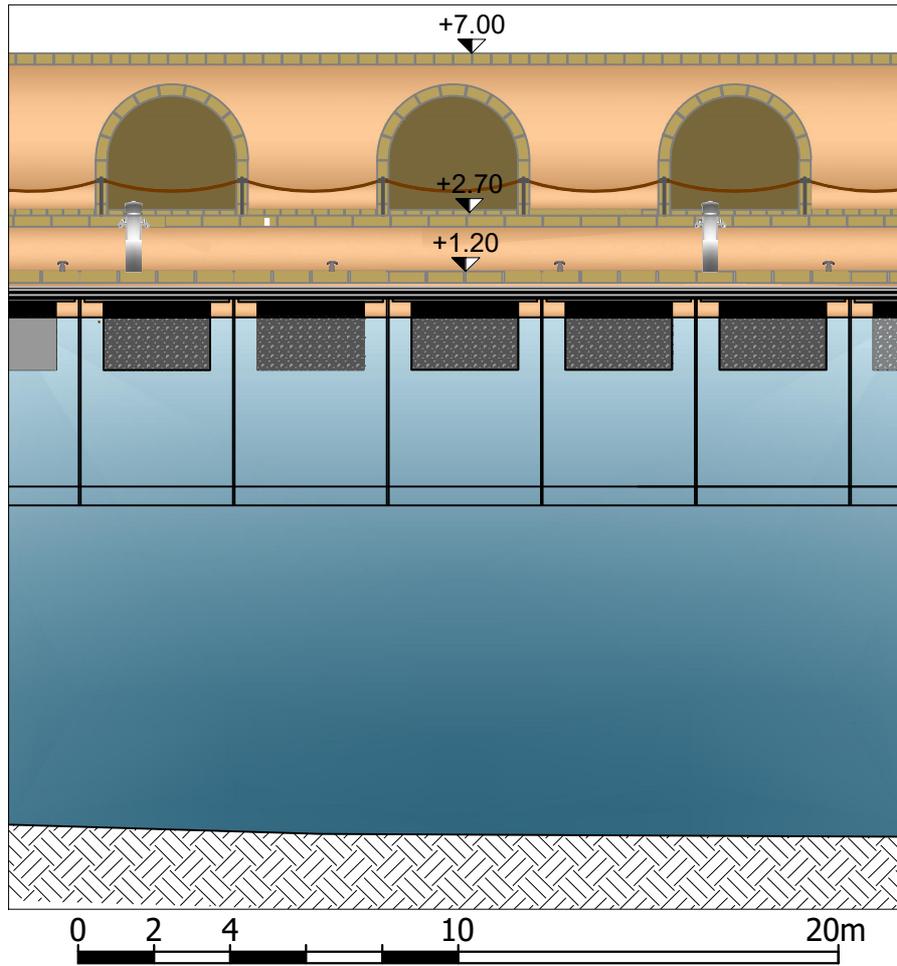

PROGETTO ESECUTIVO

VISTA FRONTALE DIGA SOPRAFLUTTO - TRATTO DI PROLUNGAMENTO

