


ALLEGATO 21 – INQUADRAMENTO DELLE AREE DI CANTIERE

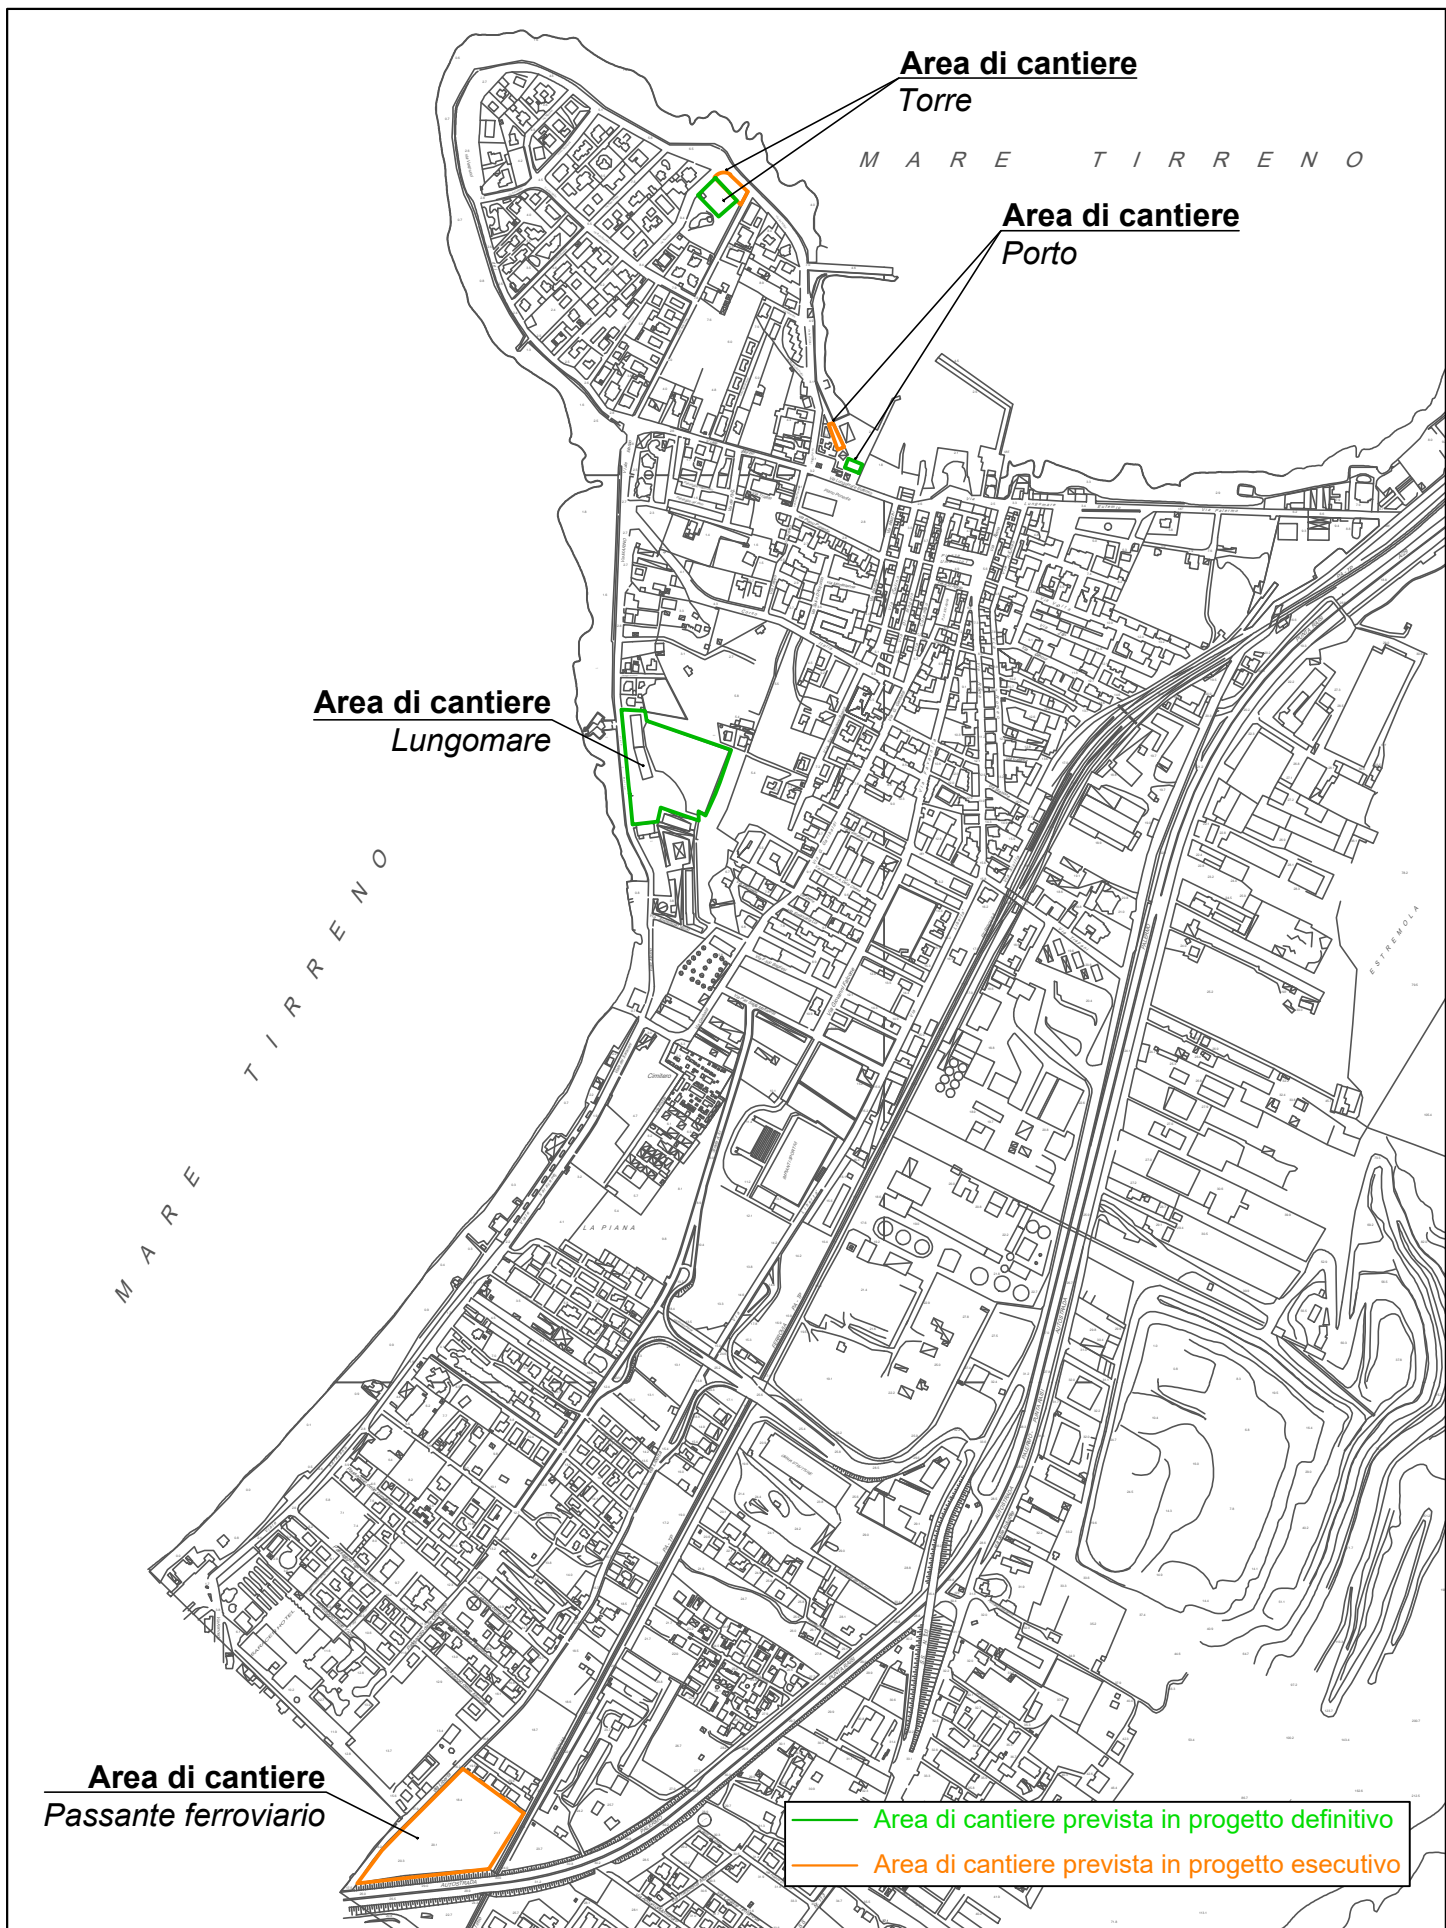

Area di cantiere

Torre

M A R E T I R R E N O

Area di cantiere

Porto

Area di cantiere

Lungomare

M A R E T I R R E N O

Area di cantiere

Passante ferroviario

— Area di cantiere prevista in progetto definitivo

— Area di cantiere prevista in progetto esecutivo