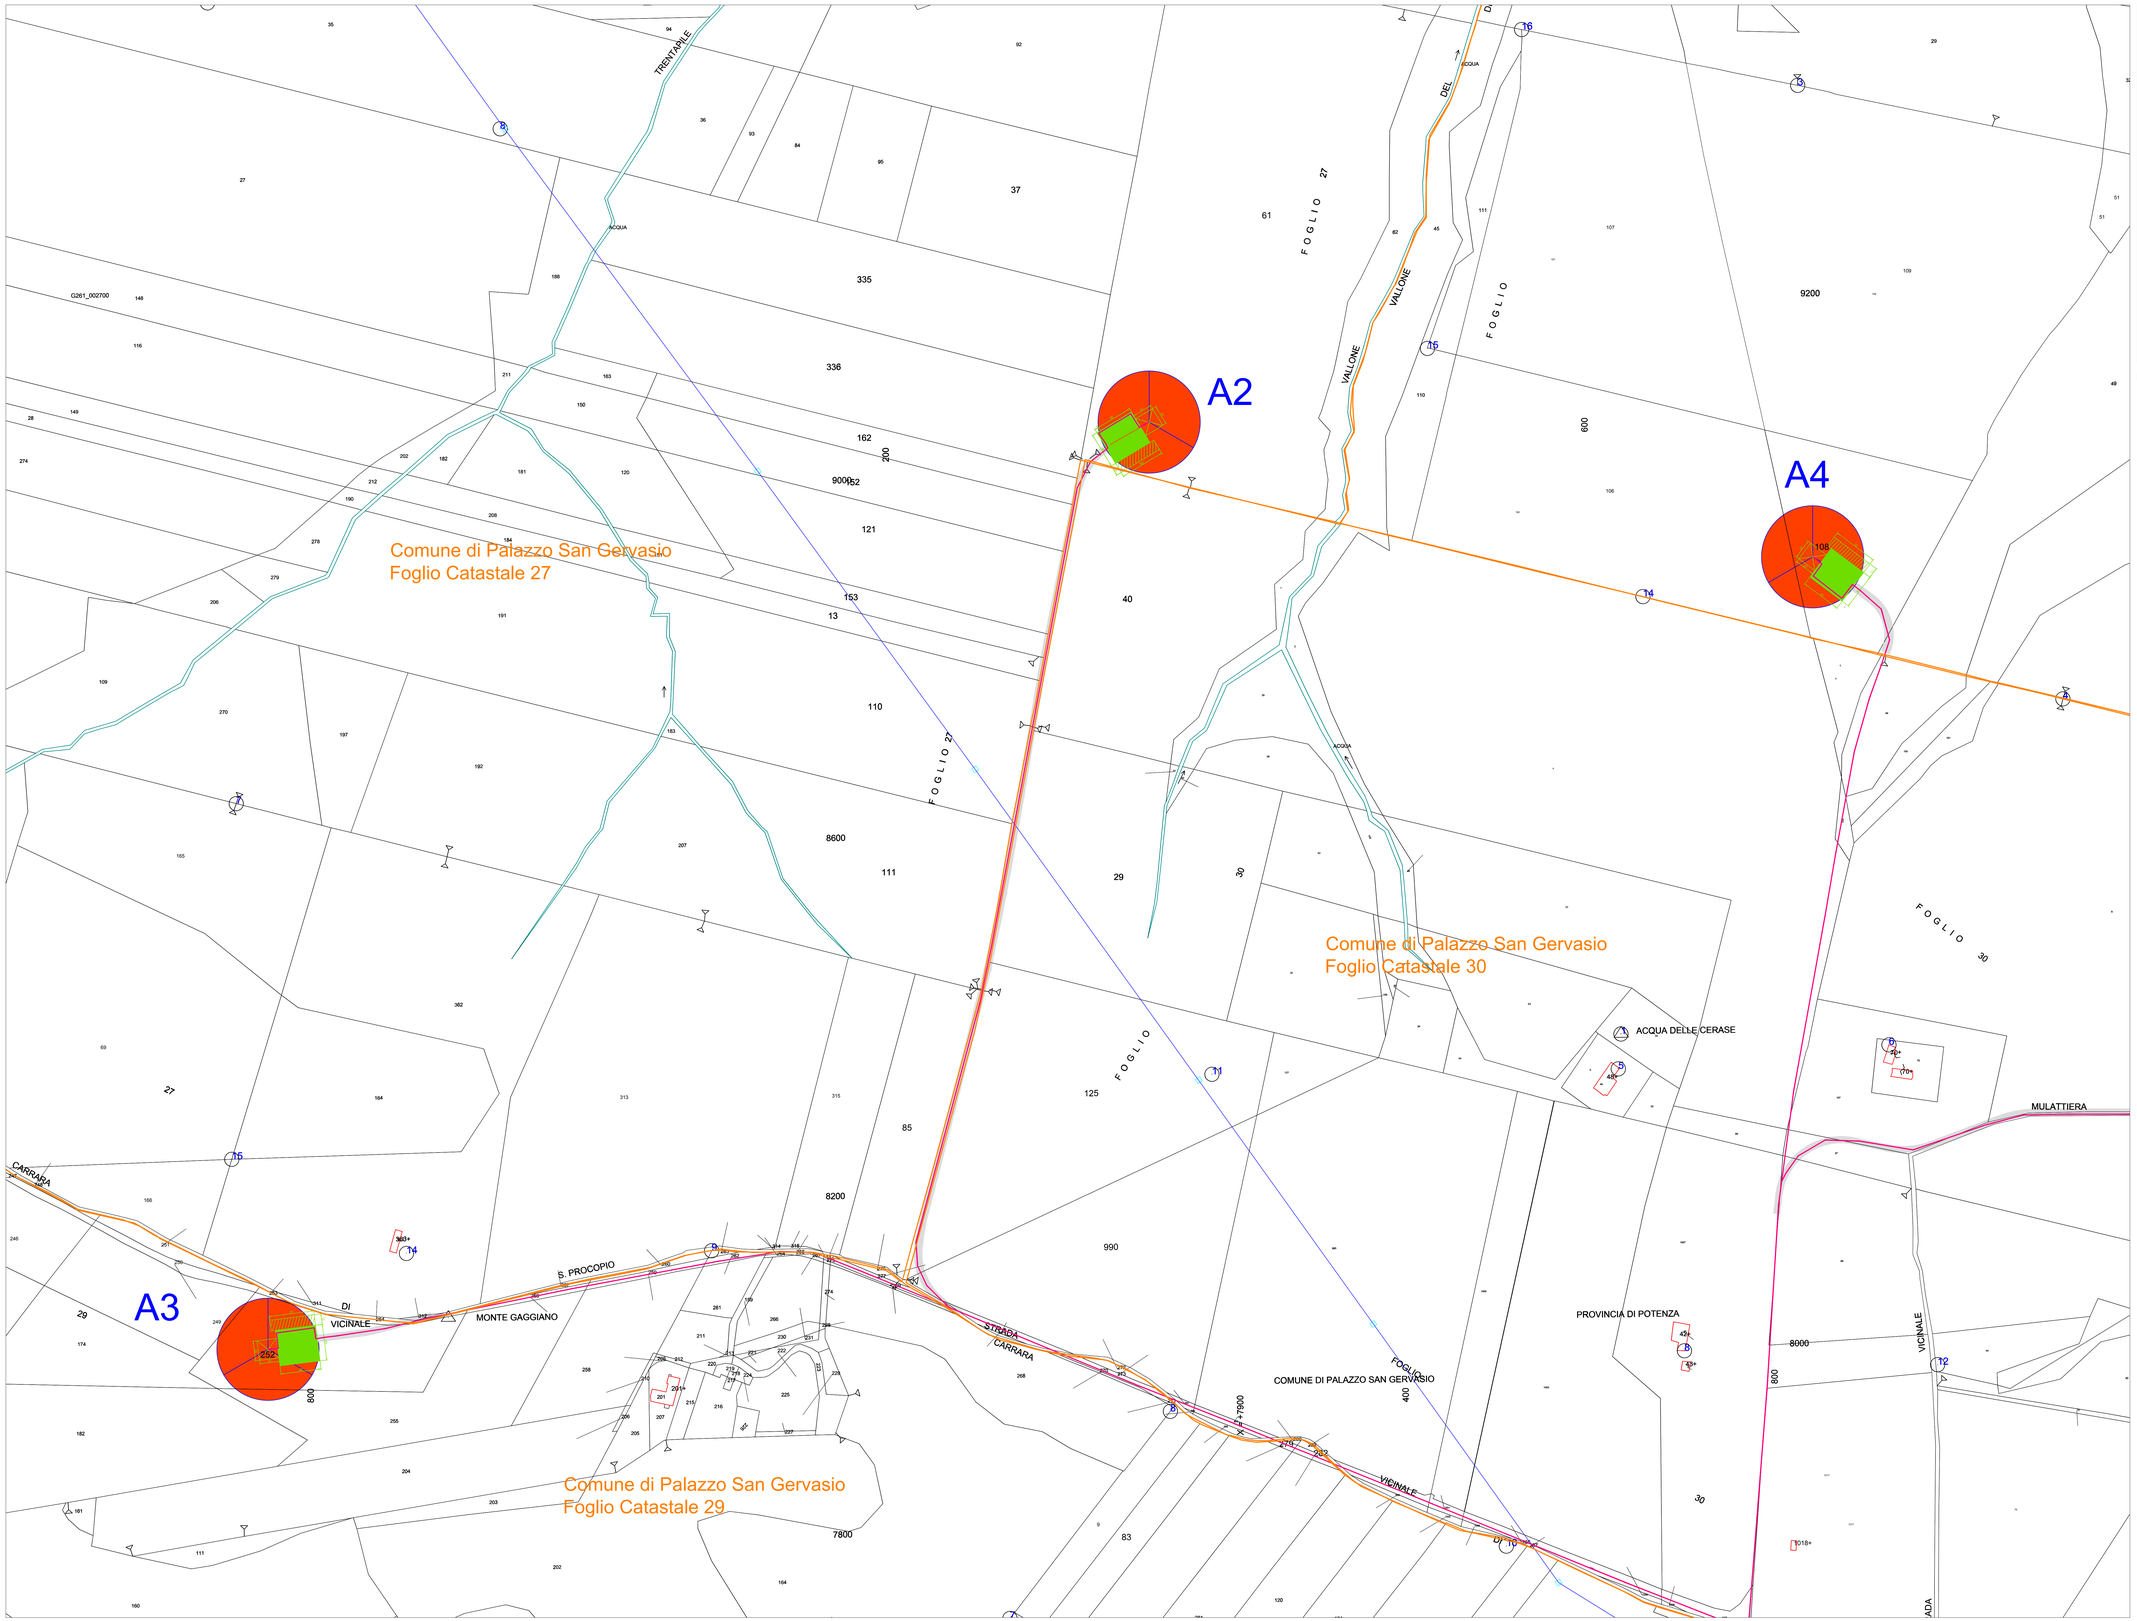

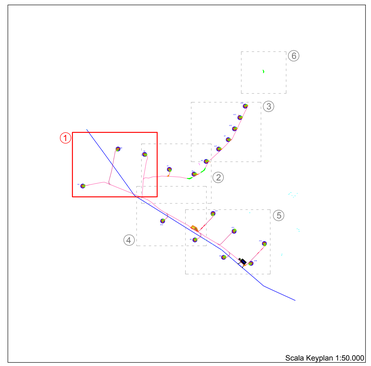

Legenda:

- Aerogeneratore di progetto
- Piazzole di montaggio di progetto e ingombro plinto di fondazione
- Piazzole di stoccaggio temporanee
- Strade di progetto
- Cavidotto MT di progetto
- Linea AT 150 kV "Forenza - Maschito - Genzano" esistente

Veronagest

REGIONE BASILICATA

Comuni di Banzi, Palazzo San Gervasio, Genzano di Lucania, Acerenza e Oppido Lucano (PZ)

Parco Eolico Piano delle Tavole

VARIANTE NON SOSTANZIALE

PROGETTAZIONE

TENPROJECT

Sede legale e operativa
Via Ciro Menotti 11 - 24048 Treviglio (BN) via A. De Gasperi 61
Sede operativa
Lucana (PZ) S.S. 17 bis, Vaccarella snc c/o Villaggio Don Bosco
P.IVA 01465840023
Azienda con sistema gestione qualità Certificato N. 50 100 11873

PROGETTO DEFINITIVO	DATA : Aprile 2015
	SCADENZ. :
LAYOUT DI VARIANTE DELL'IMPIANTO SU PLANIMETRIA CATASTALE QUADRO 1	SCALA : 1:2.000

VRG WIND 127 S/1

Referenti: Ing. Fedele Marcello PIORINO
Geom. Michele BENEDETTO

Questo elaborato è di proprietà di Veronagest S.r.l. e non può essere copiato o fatto copiare a terzi senza autorizzazione

ORDINE DEGLI INGEGNERI DELLA PROVINCIA DI BARI
Ing. Fedele Marcello PIORINO
SEZIONE A
SETTORI: CIVILE E AMBIENTALE - INDUSTRIALE - DELL'INFORMAZIONE
N° ISCRIZ.: 13666

REV.	DATA	ELABORAZIONE	APPROVAZIONE	EMISSIONE	DESCRIZIONE
00	APR.2015	AM	PM	VI	VARIANTE NON SOSTANZIALE
		sigla	sigla	sigla	