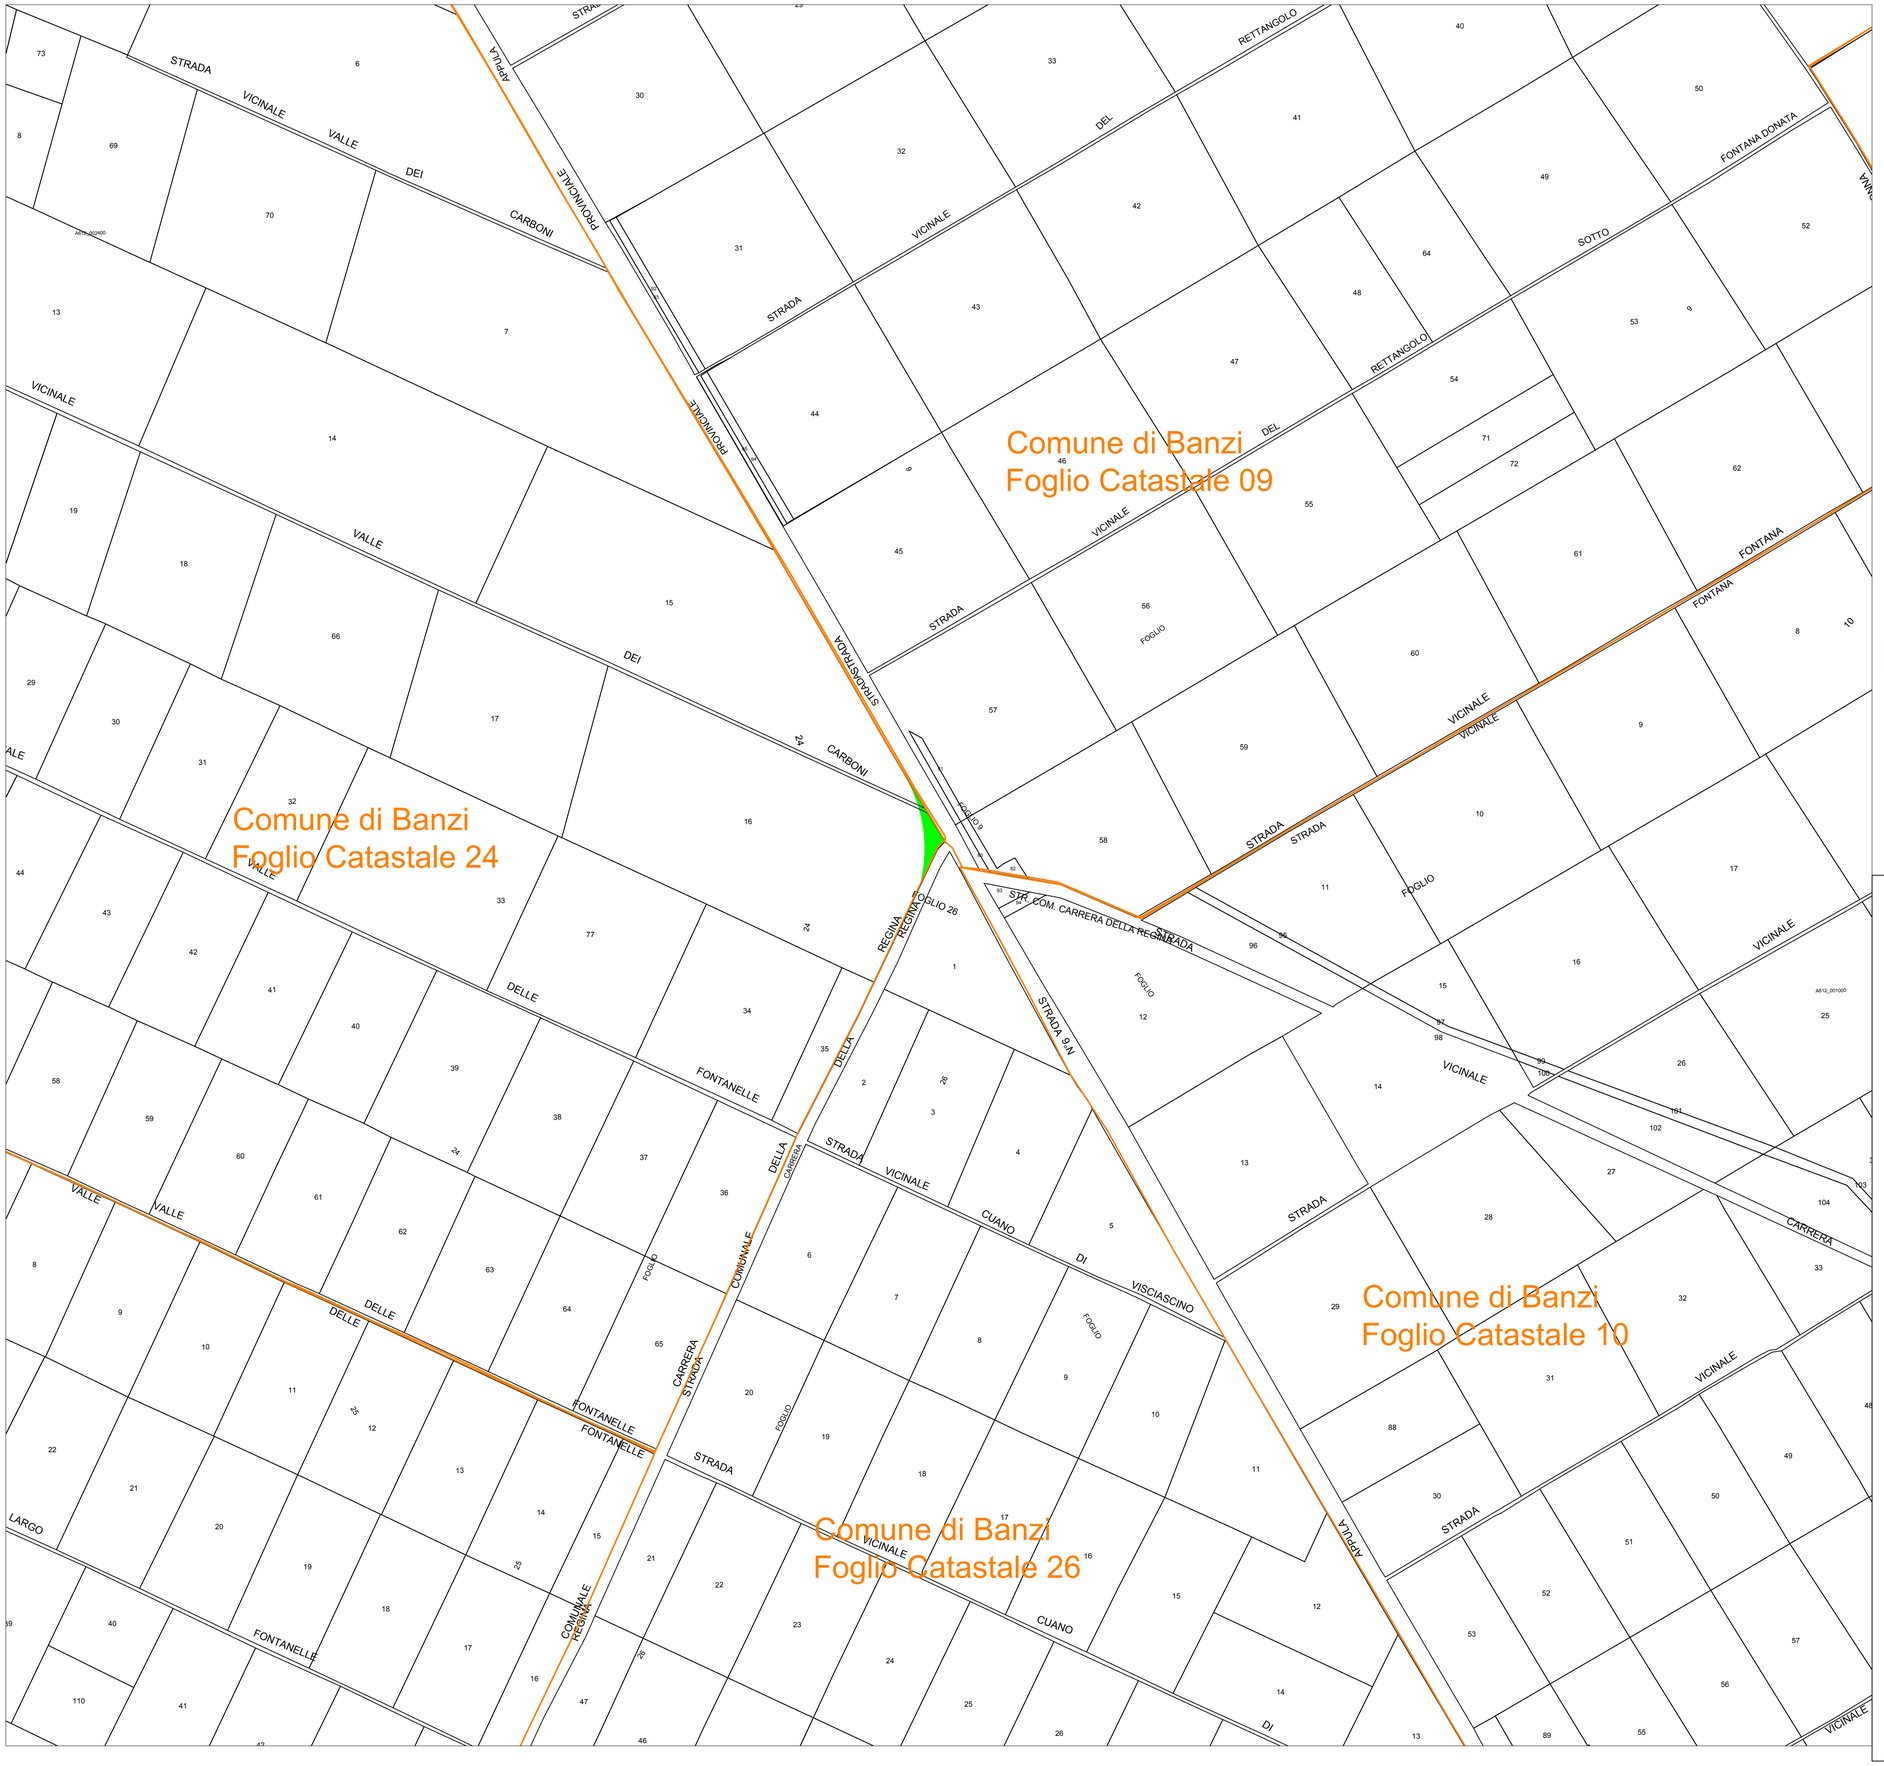

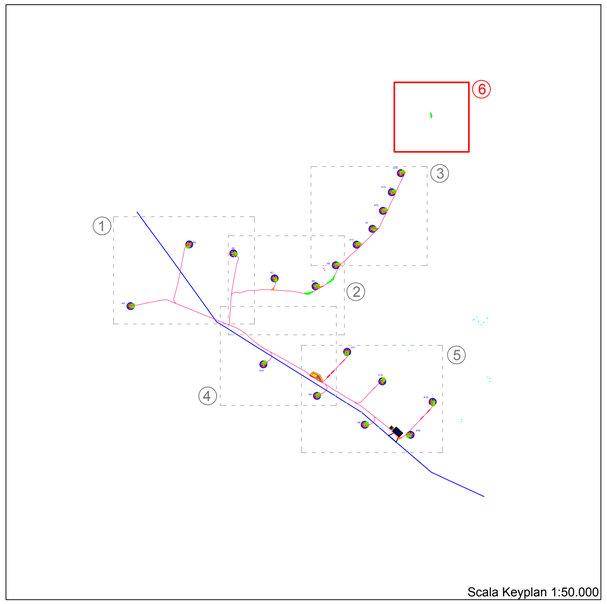

Legenda:

Allargamenti

Veronagest

REGIONE BASILICATA

Comuni di Banzi, Palazzo San Gervasio, Genzano di Lucania, Acerenza e Oppido Lucano (PZ)

Parco Eolico Piano delle Tavole

VARIANTE NON SOSTANZIALE

PROGETTAZIONE

TENPROJECT

Sede legale e operativa
San Giorgio del Sannio (BN) via A. De Gasperi 61
Sede operativa
Lucera (FG) S.S. 17 loc. Vaccarella snc c/o Villaggio Don Bosco
P. IVA 01465940623
Azienda con sistema gestione qualità Certificato N. 50 100 11873

PROGETTO DEFINITIVO

DATA : Aprile 2015

AGGIORN. :

SCALA : 1:2.000

Codice Elaborato: GE.PRO.DE.T.113 GE.PRO.DE.P.113 Vc.Vrlar.V.Layout

LAYOUT DI VARIANTE DELL'IMPIANTO SU PLANIMETRIA CATASTALE QUADRO 6

VRG WIND 127 Srl

Il Progettista: Ing. Vittorio IACONO

ORDINE DEGLI INGEGNERI DELLA PROVINCIA DI NAPOLI
dott. ing.
IACONO VITTORIO
SEZIONE A
SETTORI: CIVILE E AMBIENTALE - INDUSTRIALE - DELL'INFORMAZIONE
N° ISCRIZ.: 19366

Referenti: Ing. Fedele Manolo FIORINO
Geom. Michele BENEDETTO

Questo elaborato è di proprietà di Veronagest S.r.l. protetto a norme di legge.

REV.	DATA	ELABORAZIONE	APPROVAZIONE	EMISSIONE	DESCRIZIONE
00	APR.2015	AM sigla	PM sigla	VI sigla	VARIANTE NON SOSTANZIALE