Livelletta	p = 0.0348 L = 645.806	p = −0.0130 L = 1188.0040
Progressiva Livelletta	Km 21+805.22	

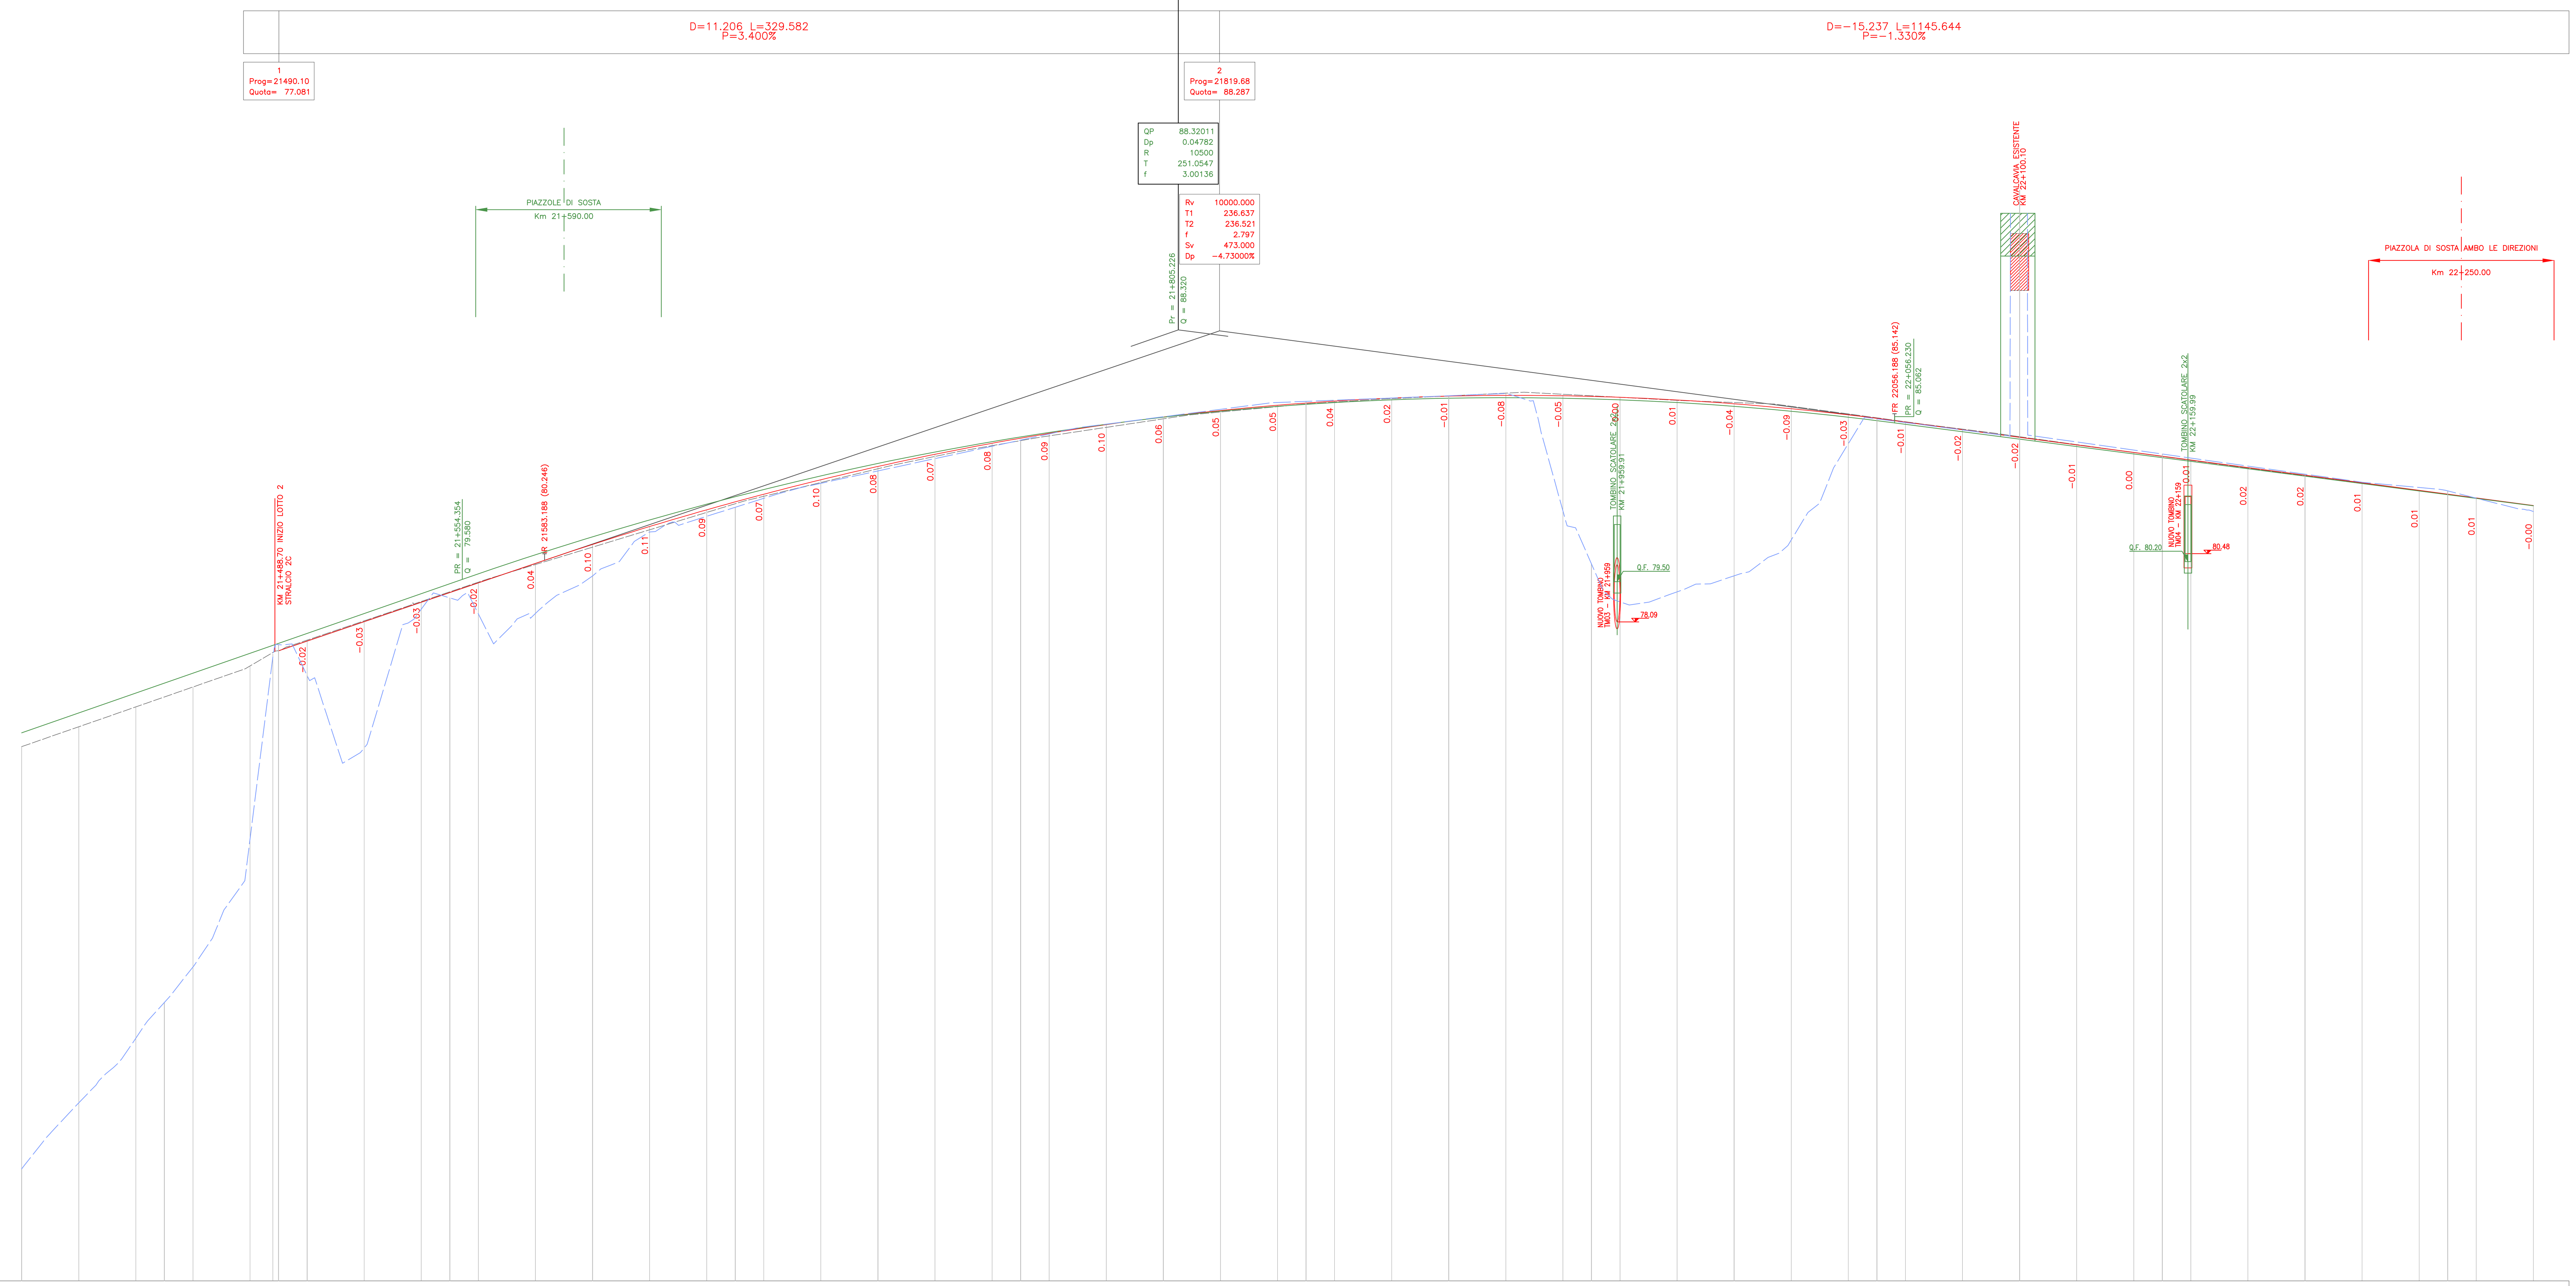

KEY PLAN

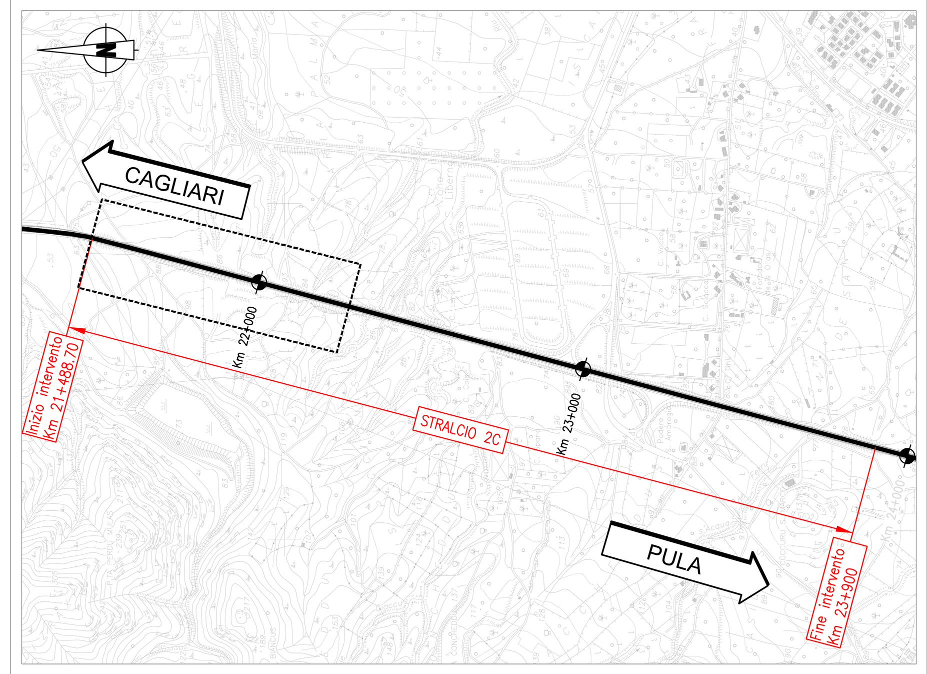

LEGENDA

- PD (2007) SOTTOPOSTO A DECVIA
- PD (2020)
- LINEA TERRENO PD (2007) SOTTOPOSTO A DECVIA
- LINEA TERRENO PD (2020)

No. SEZIONI PD 2020	No. SEZIONI PD 2007	DISTANZE PROGRESSIVE PD 2020	DISTANZE PROGRESSIVE PD 2007	QUOTE TERRENO PD 2020	QUOTE TERRENO PD 2007	QUOTE PROGETTO PD 2020	QUOTE PROGETTO PD 2007
		21400.000	21400.00	73.718	58.92		74.20
		21420.000		74.414			
		21440.000		75.111			
			21450.00		64.76		75.94
		21460.000		75.808			
		21480.000		76.540			
1	361	21488.000	21490.00	76.969	77.29		77.34
1	362	21500.000	21500.00	77.439	76.21	77.418	77.69
2		21520.000		78.131		78.098	
3		21540.000		78.809		78.778	
	363		21550.00		78.93		79.43
4		21560.000		79.482		79.458	
5		21580.000		80.100		80.138	
6	364	21600.000	21600.00	80.708	79.70	80.804	81.07
7		21620.000		81.317		81.430	
8		21640.000		81.925		82.016	
	365		21650.00		82.10		82.48
9		21660.000		82.490		82.563	
10		21680.000		82.973		83.069	
11	366	21700.000	21700.00	83.455	83.38	83.536	83.64
12		21720.000		83.887		83.962	
13		21740.000		84.265		84.348	
	367		21750.00		84.46		84.57
14		21760.000		84.607		84.695	
15		21780.000		84.906		85.001	
16	368	21800.000	21800.00	85.204	85.28	85.267	85.26
17		21820.000		85.443		85.494	
18		21840.000		85.632		85.680	
	369		21850.00		85.82		85.71
19		21860.000		85.791		85.827	
20		21880.000		85.911		85.933	
21	370	21900.000	21900.00	86.008	86.01	85.999	85.93
22		21920.000		86.105		86.026	
23		21940.000		86.064		86.012	
	371		21950.00		80.12		85.90
24		21960.000		85.958		85.958	
25		21980.000		85.852		85.865	
26	372	22000.000	22000.00	85.776	79.70	85.731	85.64
27		22020.000		85.644		85.558	
28		22040.000		85.377		85.344	
	373		22050.00		85.20		85.14
29		22060.000		85.102		85.091	
30		22080.000		84.844		84.825	
31	374	22100.000	22100.00	84.579	93.22	84.559	84.49
32		22120.000		84.302		84.293	
33		22140.000		84.025		84.027	
	375		22150.00		83.97		83.85
34		22160.000		83.749		83.761	
35		22180.000		83.478		83.495	
36	376	22200.000	22200.00	83.209	83.27	83.229	83.20
37		22220.000		82.953		82.963	
38		22240.000		82.692		82.697	
	377		22250.00		82.68		82.55
39		22260.000		82.425		82.431	
40		22280.000		82.166		82.165	

ANDAMENTO PLANIMETRICO PD 2020: A=393.64 L=154.95

ANDAMENTO PLANIMETRICO PD 2007: L = 154.950 A = 393.637

ANDAMENTO CIGLI PD 2020 (Destro −0.24, Sinistro −0.24): −0.24 −0.24; 0.09 −0.09; 0.09 −0.09

ANDAMENTO CIGLI PD 2007: 21534.27 p=0.025 p=0.025; 21584.27 p=0.025

anas GRUPPO FS ITALIANE — ANAS S.p.A. Direzione Progettazione e Realizzazione Lavori

S.S.195 "SULCITANA"

COMPLETAMENTO ITINERARIO CAGLIARI - PULA - LOTTO 2

COLLEGAMENTO CON LA S.S 130 E AEROPORTO CAGLIARI ELMAS

DAL Km 21+488,70 AL Km 23+900,00

RELAZIONE ARCHEOLOGICA E PROGETTAZIONE DEFINITIVA

PROGETTO DEFINITIVO — COD. CA12

PROGETTAZIONE: ANAS - DIREZIONE PROGETTAZIONE E REALIZZAZIONE LAVORI

PROGETTISTA E RESPONSABILE INTEGRATORE PRESTAZIONI SPECIALISTICHE
Ing. M. RASIMELLI
Ordine Ingegneri Provincia di Perugia n° A632

GRUPPO DI PROGETTAZIONE
Ing. D. BONADIES, Ing. P. LOSPENNATO, Ing. S. PELLEGRINI, Ing. A. POLLI, Ing. C. CASTELLANO, Ing. G.N. GUERRINI, Ing. M. TANZINI, Ing. A. LUCIA

IL GEOLOGO
S. PIAZZOLI

COORDINATORE PER LA SICUREZZA IN FASE DI PROGETTAZIONE
Ing. L. IOVINE

VISTO: IL RESP. DEL PROCEDIMENTO
Ing. M. COGHE

PROTOCOLLO — DATA:

IL GRUPPO DI PROGETTAZIONE:
rpa — MANDATARIA
PINI SWISS ENGINEERS SA — MANDANTE
PINI SWISS ENGINEERS Srl — MANDANTE

ELABORATI AMBIENTALI

VERIFICA DI OTTEMPERANZA

PROFILI SOVRAPPOSIZIONE PD 2007 - PD 2020 - TAV. 1 DI 3

CODICE PROGETTO (PROGETTO / LIV. PROG. / N. PROG.)	NOME FILE / CODICE ELAB.	REVISIONE	SCALA
DPCA12 D 2001	T00EG01GENFL01A.dwg / T00EG01GENFL01	A	1:1.000/100

REV.	DESCRIZIONE	DATA	REDATTO	VERIFICATO	APPROVATO
D					
C					
B					
A	PRIMA EMISSIONE	Giugno 2020	E. CARCHEDI	A. POLLI	M. RASIMELLI