


Q. RIF. 55.000

No. SEZIONI PD 2020	84	85	86	87	88	89	90	91	92	93	94	95	96	97	98	99	100	101	102	103	104	105	106	107	108	109	110	111	112	113	114	115	116	117	118	119	120	121	122	123	124	125	126						
No. SEZIONI PD 2007			396					397						398					401						404				406																411				412
DISTANZE PROGRESSIVE PD 2020	23160.000	23180.000	23200.000	23220.000	23240.000	23260.000	23280.000	23300.000	23320.000	23340.000	23360.000	23380.000	23400.000	23420.000	23440.000	23460.000	23480.000	23500.000	23520.000	23540.000	23560.000	23580.000	23600.000	23620.000	23640.000	23660.000	23680.000	23700.000	23720.000	23740.000	23760.000	23780.000	23800.000	23820.000	23840.000	23860.000	23880.000	23900.000	23920.000	23940.000	23960.000	23980.000	23999.800						
DISTANZE PROGRESSIVE PD 2007			23200.00	23220.00	23240.00	23260.00	23280.00	23300.00	23320.00	23340.00	23360.00	23380.00	23400.00	23420.00	23440.00	23460.00	23480.00	23500.00	23520.00	23540.00	23560.00	23580.00	23600.00	23620.00	23640.00	23660.00	23680.00	23700.00	23720.00	23740.00	23760.00	23780.00	23800.00	23820.00	23840.00	23860.00	23880.00	23900.00	23920.00	23940.00	23960.00	23980.00	24000.00						
QUOTE TERRENO PD 2020	74.157	74.325	74.470	74.596	74.709	74.797	74.869	74.924	75.130	75.209	75.346	75.495	75.665	75.711	75.835	75.905	76.060	76.281	76.384	76.519	76.670	76.782	76.882	76.966	77.100	77.306	77.598	77.661	77.751	77.845	77.915	77.976	78.040	78.042	78.012	77.952	77.829	77.624	77.424	77.250	77.050								
QUOTE PROGETTO PD 2020	74.220	74.340	74.461	74.581	74.701	74.774	74.831	74.841	75.004	75.117	75.246	75.342	75.495	75.563	75.783	75.903	76.023	76.143	76.281	76.384	76.519	76.670	76.782	76.882	76.966	77.100	77.306	77.598	77.661	77.751	77.845	77.915	77.976	78.040	78.042	78.012	77.952	77.829	77.624	77.424	77.250	77.050							
QUOTE PROGETTO PD 2007			74.22	74.34	74.46	74.58	74.70	74.84	75.00	75.12	75.25	75.35	75.50	75.57	75.79	75.91	76.03	76.15	76.29	76.39	76.53	76.68	76.79	76.89	76.97	77.11	77.31	77.60	77.67	77.76	77.85	77.92	77.98	78.04	78.04	78.01	77.95	77.82	77.62	77.42	77.25	77.05							
ANDAMENTO PLANIMETRICO PD 2020	-----																								-----																								
ANDAMENTO PLANIMETRICO PD 2007	-----																								-----																								
ANDAMENTO CIGLI PD 2020	-----																								-----																								
ANDAMENTO CIGLI PD 2007	-----																								-----																								

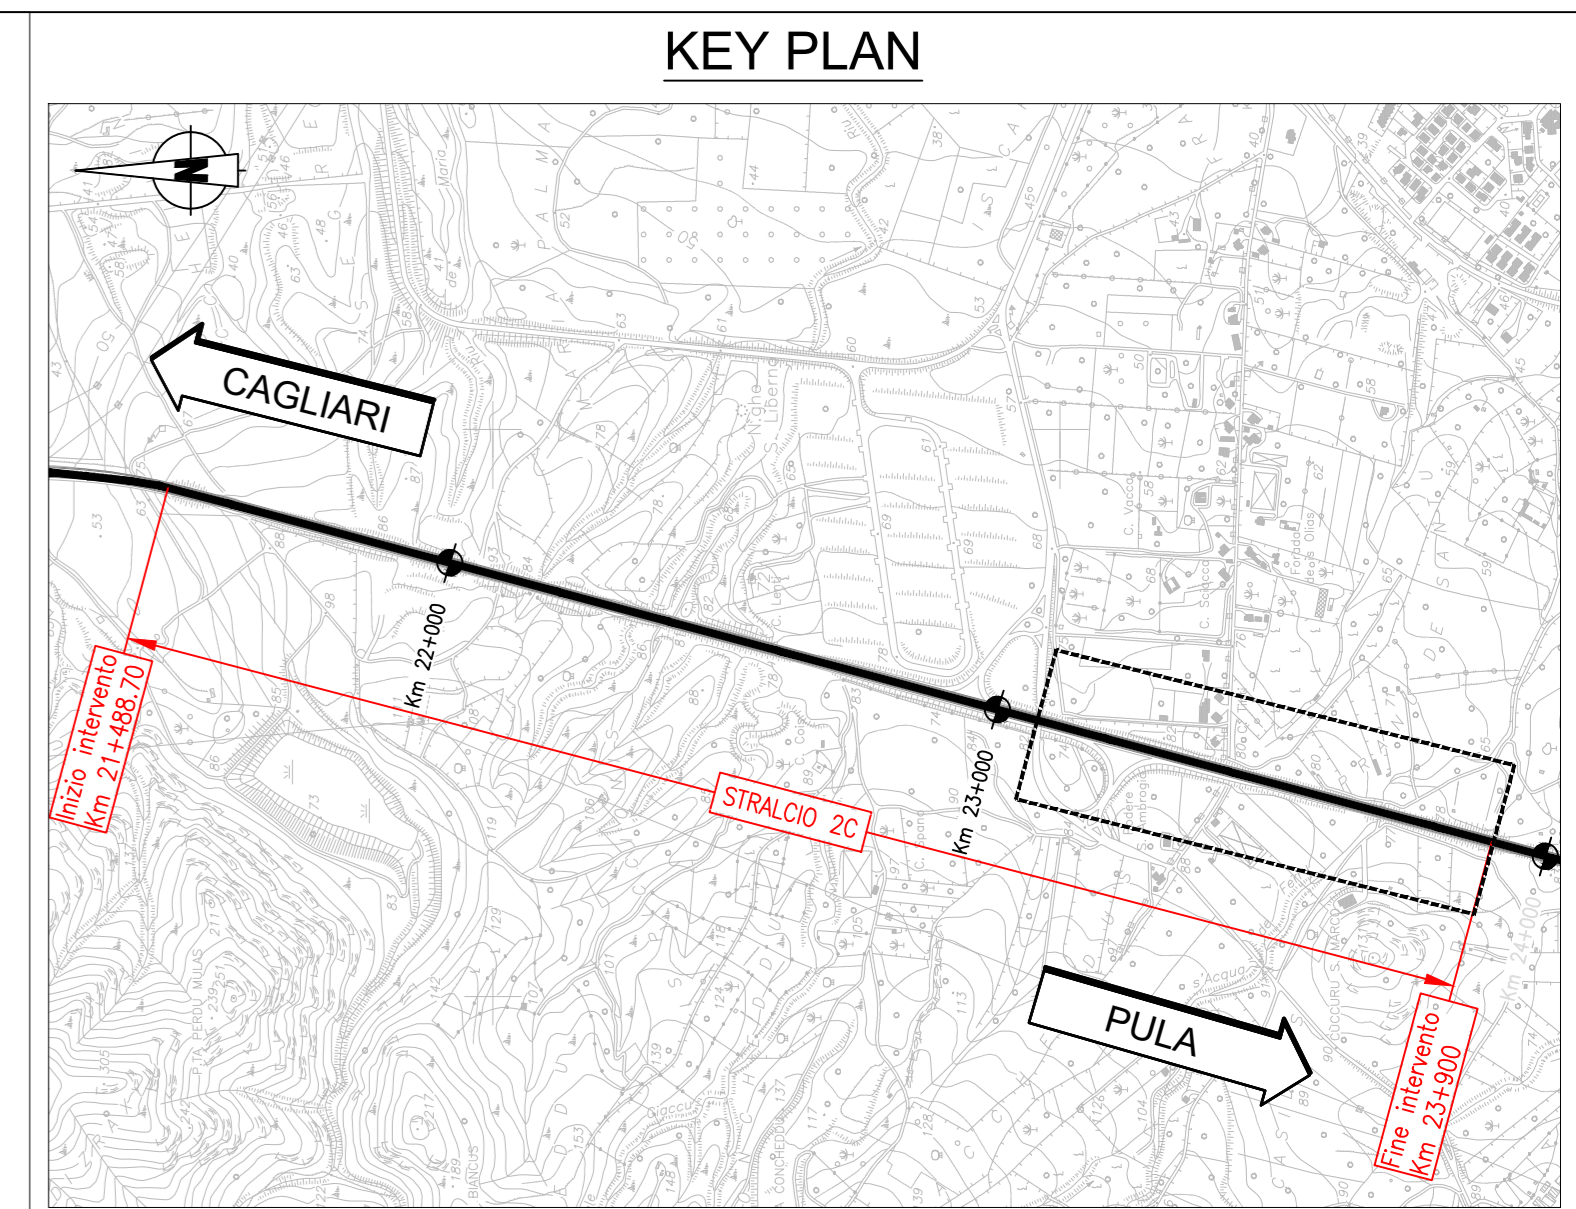

- LEGENDA**
- PD (2007) SOTTOPOSTO A DECIVA
 - PD (2020)
 - LINEA TERRENO PD (2007) SOTTOPOSTO A DECIVA
 - LINEA TERRENO PD (2020)

ANAS S.p.A.
Direzione Progettazione e Realizzazione Lavori

S.S.195 "SULCITANA"
COMPLETAMENTO ITINERARIO CAGLIARI - PULA - LOTTO 2
COLLEGAMENTO CON LA S.S 130 E AEROPORTO CAGLIARI ELMAS
DAL Km 21+488,70 AL Km 23+900,00
RELAZIONE ARCHEOLOGICA E PROGETTAZIONE DEFINITIVA
PROGETTO DEFINITIVO cod. CA12

PROGETTAZIONE: ANAS - DIREZIONE PROGETTAZIONE E REALIZZAZIONE LAVORI

<p>PROGETTISTA E RESPONSABILE INTEGRATORE PRESTAZIONI SPECIALISTICHE Ing. M. RASANELLI Dott. Ingegnere Prof. di Perizia n° 482</p> <p>GRUPPO DI PROGETTAZIONE Ing. D. BONADELLI Ing. M. TANZINI Ing. P. COFFINATO Ing. A. LUCIA Ing. P. BELLEGRINI Ing. C. CASTELLANO Ing. M. SUBERINI</p> <p>IL GEOLOGO S. PIAZZOLI</p> <p>COORDINATORE PER LA SICUREZZA IN FASE DI PROGETTAZIONE Ing. L. IOVINE</p> <p>VISTO: IL RESP. DEL PROCEDIMENTO Ing. M. COGHE</p> <p>PROTOCOLLO DATA:</p>	<p>IL GRUPPO DI PROGETTAZIONE:</p> <p>PINI SWISS ENGINEERS SA MANDATARIA</p> <p>PINI SWISS ENGINEERS Srl MANDANTE</p>
---	---

ELABORATI AMBIENTALI
VERIFICA DI OTTEMPERANZA

PROFILI SOVRAPPOSIZIONE PD 2007 - PD 2020 - TAV. 3 DI 3

CODICE PROGETTO	NOV. FILE	REVISIONE	SCALA
PROGETTO	TOEG01GENFL03A.dwg		
PROGETTO	UV, PROG. N. PROJ.		
DPCA12	D 2001		A
CODICE ELAB.	T001A00GENFL03		
D			
C			
B			
A	PRIMA EMISSIONE	Giugno 2020	E. CAROCHI A. POLI M. RASANELLI
REV.	DESCRIZIONE	DATA	REDATTO VERIFICATO APPROVATO