



**COMMISSARIO DELEGATO PER L'EMERGENZA DELLA  
MOBILITA' RIGUARDANTE LA A4 (TRATTO VENEZIA - TRIESTE)  
ED IL RACCORDO VILLESSE - GORIZIA**

Ordinanza del Presidente del Consiglio dei Ministri  
n° 3702 del 05 settembre 2008 e s.m.i.  
VIA VITTORIO LOCCHI N. 19 - 34143 - TRIESTE  
Tel 040 3189542 - 0432 925542 - Fax 040 3189545  
commissario@autovie.it - commissario@pec.commissarioterzacosria.it

**AUTOSTRADA A4**

**RIFACIMENTO BARRIERE ESISTENTI  
CASELLO DI PORTOGRUARO**

**PROGETTO DEFINITIVO**

**VIABILITA'**

**GESTIONE DELLE TERRE E ROCCE DA SCAVO**

Indagini per la caratterizzazione delle terre e rocce da scavo

Planimetria con ubicazione dei sondaggi

TEMATICA

**E**

N. ALLEGATO e SUB.ALL.

**09.00.1.0**

REV.	DATA	DESCRIZIONE DELLA REVISIONE	REDATTO	VERIFICATO	APPROVATO
3					
2					
1					
0	14.12.2018	PRIMA EMISSIONE	AM	AM	EP

**COORDINAMENTO E PROGETTAZIONE GENERALE:**

S.p.A. AUTOVIE VENETE:  
Firmato digitalmente ai sensi dell'art. 24  
del D.Lgs. 82/2005 e s.m.i. da:  
dott. ing. Valentina CANCIAN PUTTON



**PROGETTAZIONE SPECIALISTICA:**

INDAGINI AMBIENTALI:  
Firmato digitalmente ai sensi dell'art. 24  
del D.Lgs. 82/2005 e s.m.i. da:  
dott. geol. Andrea MOCCHIUTTI



**SUPPORTO TECNICO OPERATIVO LOGISTICO**



**S.p.A. AUTOVIE VENETE**

34143 TRIESTE - Via V. Locchi, 19 - tel. 040/3189111  
Società soggetta all'attività di direzione e coordinamento da parte di  
Friulia S.p.A. - Finanziaria Regionale Friuli-Venezia Giulia

CONCESSIONARIA AUTOSTRADE  
A4 VENEZIA - TRIESTE  
A23 PALMANOVA - UDINE  
A28 PORTOGRUARO - CONEGLIANO

**DIREZIONE TECNICA:**

IL DIRETTORE  
dott. ing. Paolo PERCO

**IL CAPO COMMESSA:**

Firmato digitalmente ai sensi dell'art. 24  
del D.Lgs. 82/2005 e s.m.i. da:  
dott. ing. Edoardo PELLA



**COMMISSARIO DELEGATO  
PER L'EMERGENZA**

IL RESPONSABILE UNICO DEL PROCEDIMENTO  
dott. ing. Paolo PERCO

NOME FILE:  
1804E0900100.pdf

DATA PROGETTO:  
30.10.2020

**21A192**

CODICE MASTRO

**18**

ANNO

**04**


N.PROGETTO

**0**

REVISIONE



PLANIMETRIA RILIEVO TOPOGRAFICO  
PUNTI DI INDAGINE  
SCALA 1:2.000

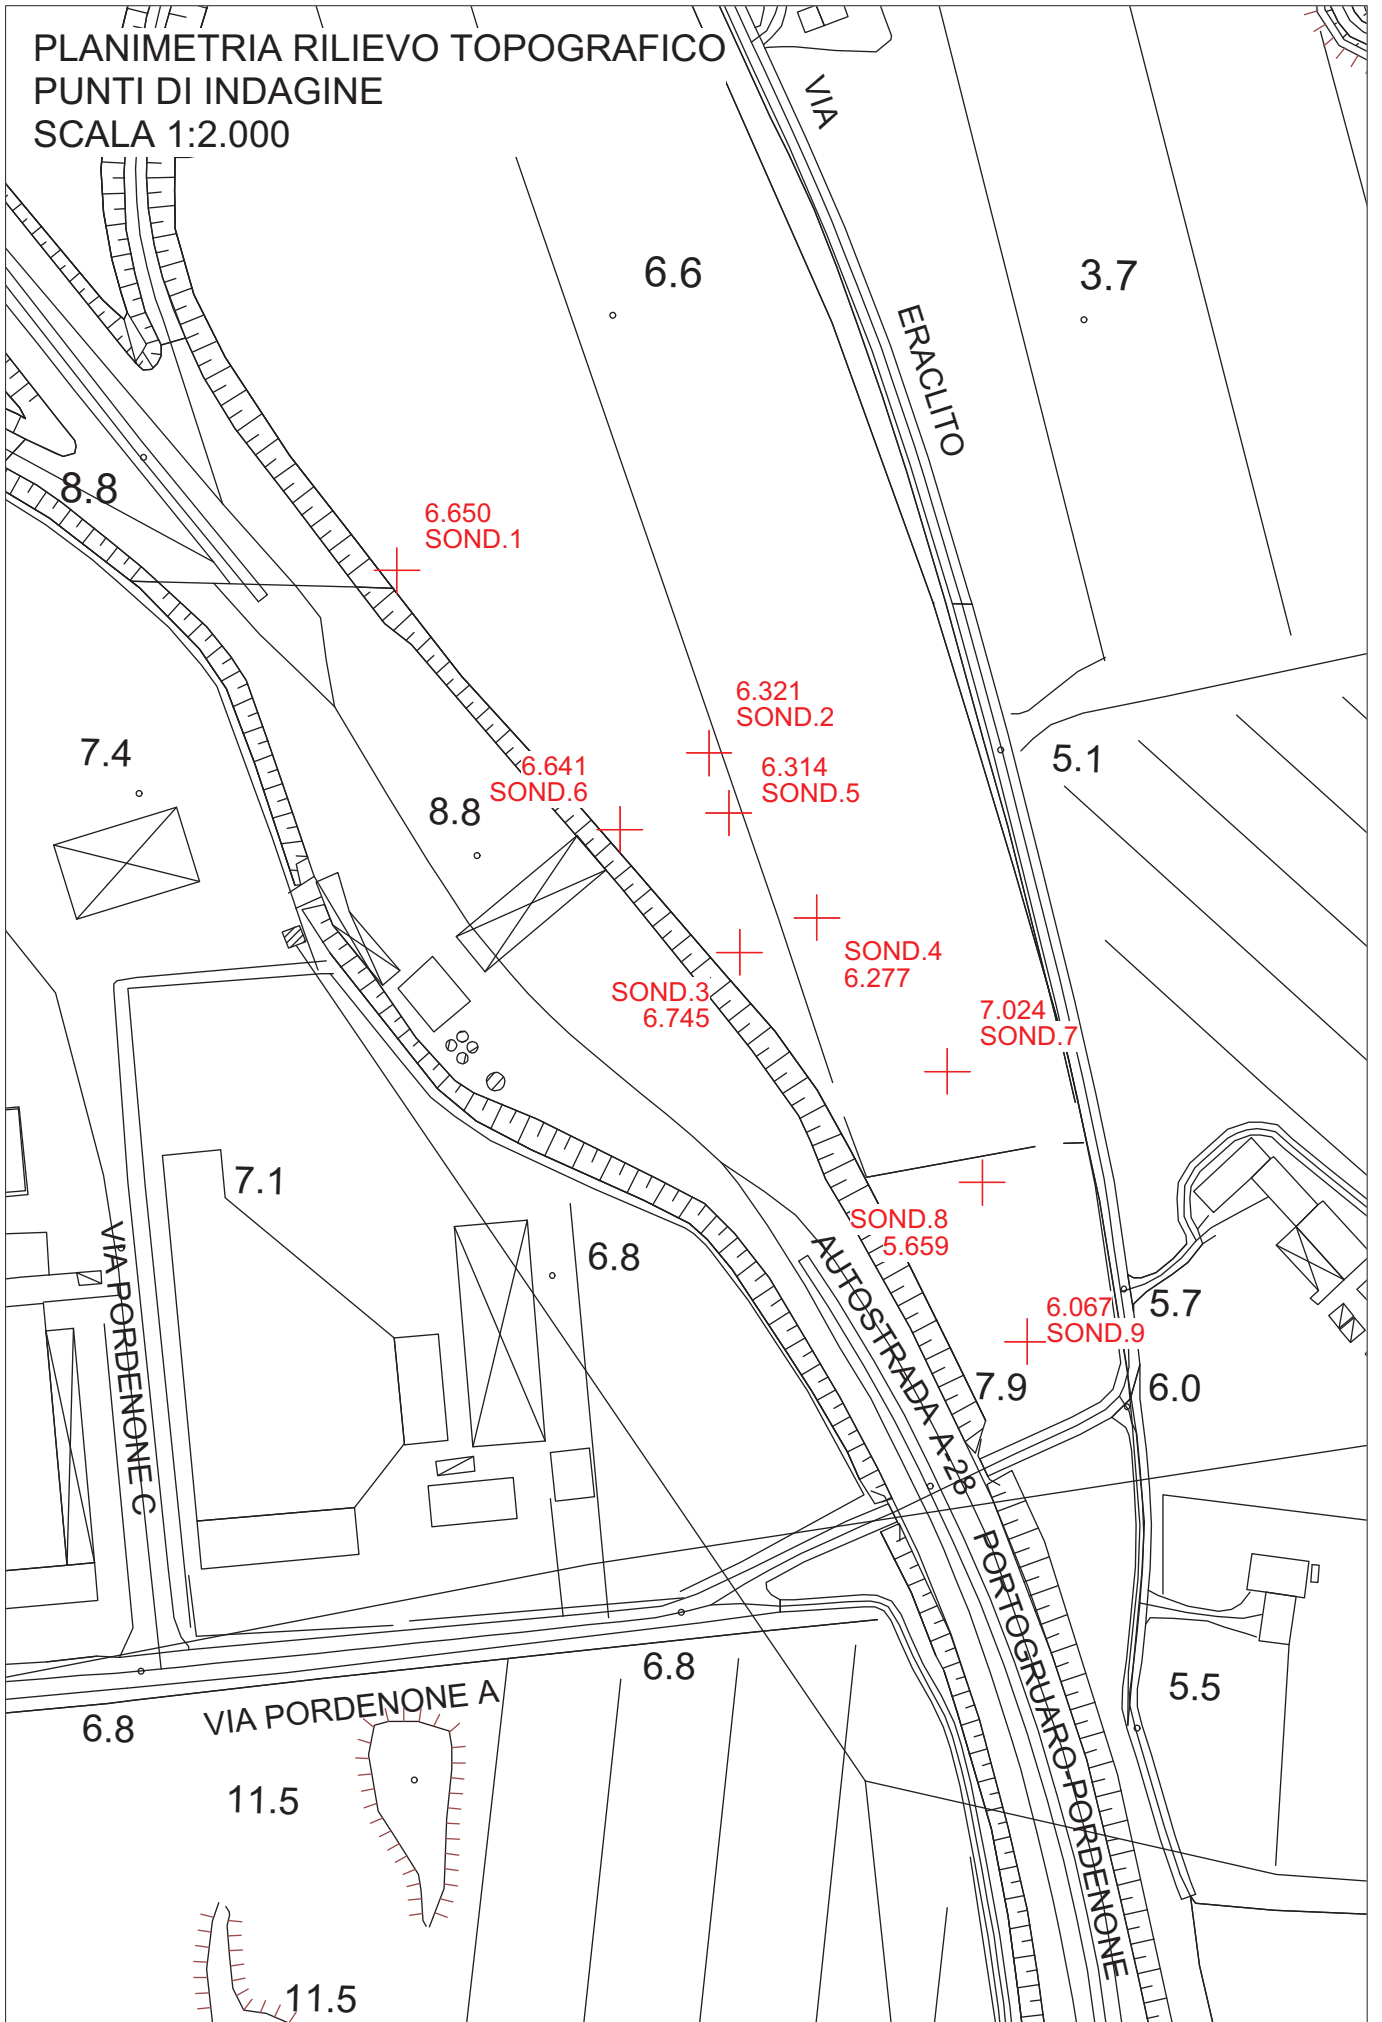

Num.	Punto	Codice	COORDINATE			Descrizione
			E	N	Quota	
1	SOND.1	1	2350940.153	5074055.618	6.650	1
2	SOND.2	2	2351022.721	5074007.365	6.321	2
3	SOND.3	3	2351030.825	5073954.632	6.745	3
4	SOND.4	4	2351051.237	5073963.711	6.277	4
5	SOND.5	5	2351027.918	5073991.456	6.314	5
6	SOND.6	6	2350999.118	5073987.144	6.641	6
7	SOND.7	7	2351085.758	5073923.072	7.024	7
8	SOND.8	8	2351095.014	5073893.736	5.659	8
9	SOND.9	9	2351106.948	5073851.617	6.067	9

Num.	Punto	Codice	COORDINATE				Altezza antenna	Descrizione
			Latitudine	Longitudine	Altezza	Quota		
1	SOND.1	1	45° 47' 56.9528"	12° 49' 28.0699"	50.483		2.091	1
2	SOND.2	2	45° 47' 55.4632"	12° 49' 31.9528"	50.152		2.091	2
3	SOND.3	3	45° 47' 53.7629"	12° 49' 32.3943"	50.576		2.091	3
4	SOND.4	4	45° 47' 54.0749"	12° 49' 33.3278"	50.107		2.091	4
5	SOND.5	5	45° 47' 54.9527"	12° 49' 32.2134"	50.145		2.091	5
6	SOND.6	6	45° 47' 54.7877"	12° 49' 30.8856"	50.472		2.091	6
7	SOND.7	7	45° 47' 52.7895"	12° 49' 34.9769"	50.853		2.091	7
8	SOND.8	8	45° 47' 51.8478"	12° 49' 35.4423"	49.487		2.091	8
9	SOND.9	9	45° 47' 50.4946"	12° 49' 36.0477"	49.894		2.091	9