PIANTA IMPALCATO
SCALA 1:100

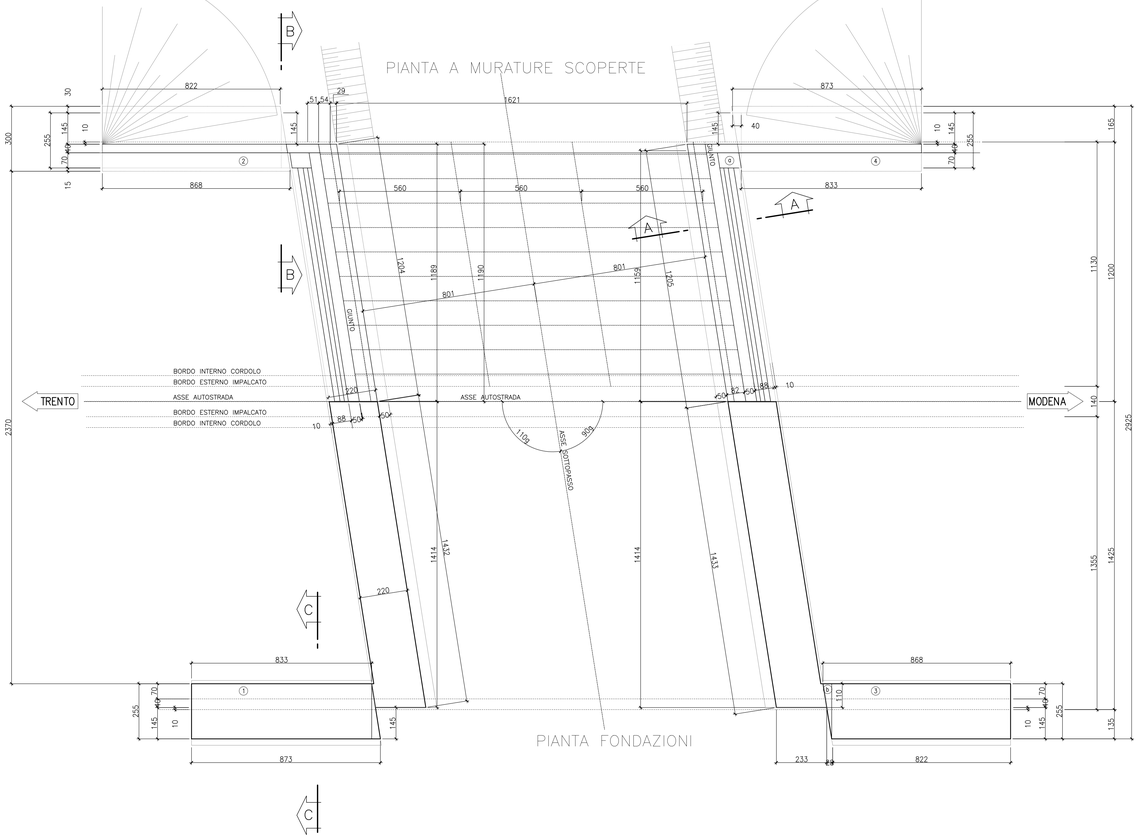

PARTICOLARE RISVOLTI:

SEZIONE A–A
SCALA 1:50

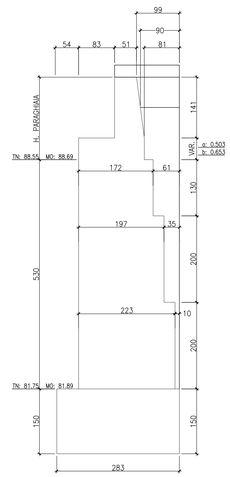

SEZIONE B–B
SCALA 1:50

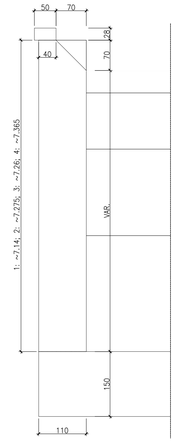

MURO ANDATORE (SEZIONE C–C)
SCALA 1:100

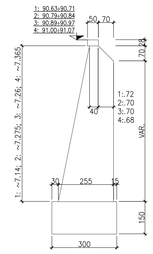

ARMATURA FORI SICURVIA
SCALA 1:20

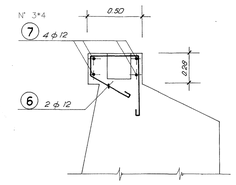

ARMATURA PARAGHIAIA
SCALA 1:50

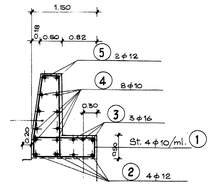

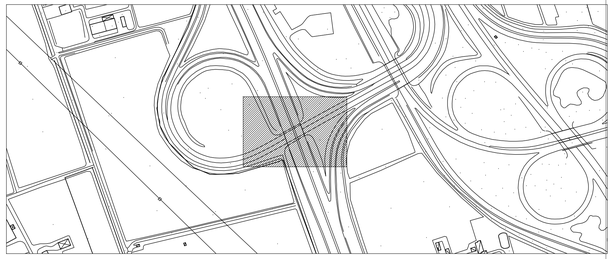

PROSPETTO PARAGHIAIA
SCALA 1:50

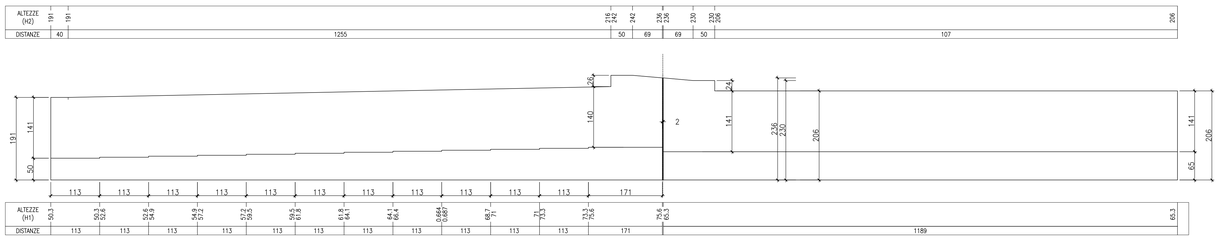

COMMITTENTE:

RFI RETE FERROVIARIA ITALIANA
GRUPPO FERROVIE DELLO STATO ITALIANE

PROGETTAZIONE:

ITALFERR
GRUPPO FERROVIE DELLO STATO ITALIANE

INFRASTRUTTURE FERROVIARIE STRATEGICHE DEFINITE DALLA LEGGE OBIETTIVO N. 443/01 e s.m.i

CUP: J14H20000440001

U.O. PROGETTAZIONE INTEGRATA NORD

PROGETTO DEFINITIVO

LINEA AV/AC MILANO - VENEZIA
LOTTO FUNZIONALE TRATTA AV/AC BRESCIA EST - VERONA

NODO AV/AC DI VERONA: INGRESSO OVEST

Sottopasso svincolo Stazione Autostradale Verona Nord - Lato Trento

STATO DI FATTO
Planimetria e sezioni

SCALA :
VARIE

COMMESSA	LOTTO	FASE	ENTE	TIPO DOC.	OPERA/DISCIPLINA	PROGR.	REV.
IN10	10	D	26	BZ	NW0100	001	A

Revis.	Descrizione	Redatto	Data	Verificato	Data	Approvato	Data	Autorizzato / Data
A	EMISSIONE ESECUTIVA	P. Manzinelli	Set 2021	M. Rigo	Set 2021	C. Mazzocchi	Set 2021	A. Perego Set 2021

File: IN1010D26BZNW0100001A

n. Elab.: