LEGENDA COLORI
Nuovo
Eliminato
Esistente
Provvisorio

GA1

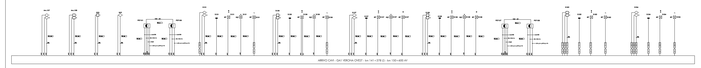

ARRIGO CAR - Dall'ARCHIVIO OVEST - Iso 1+1.0TB-LS - Iso 100+400.4P

TRATTA: ZOVIAN(EXARCHIA) - VERONA OVEST - 2207TN-2A-Sp1 - Iso 1+1.2TB-LS - Iso 100+400.4P

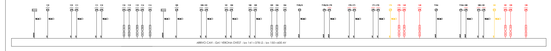

ARRIGO CAR - Dall'ARCHIVIO OVEST - Iso 1+1.0TB-LS - Iso 100+400.4P

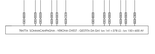

TRATTA: ZOVIAN(EXARCHIA) - VERONA OVEST - 2207TN-2A-Sp1 - Iso 1+1.1TB-LS - Iso 100+400.4P

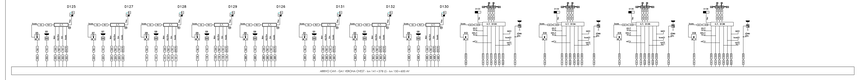

ARRIGO CAR - Dall'ARCHIVIO OVEST - Iso 1+1.0TB-LS - Iso 100+400.4P

GA2

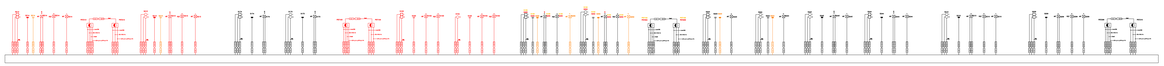

ARRIGO CAR - Dall'ARCHIVIO OVEST - Iso 0-0.0TB-LS - Iso 100+400.4P

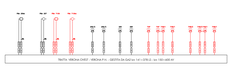

TRATTA: VERONA OVEST - VERONA P.N. - 2207TN-2A-Sp1 - Iso 1+2.0TB-LS - Iso 100+400.4P

ARRIGO CAR - Dall'ARCHIVIO OVEST - Iso 0-0.0TB-LS - Iso 100+400.4P

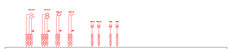

TRATTA: VERONA ABD - VERONA OVEST - 2207TN-2A-Sp1 - Iso 0-0.0TB-LS - Iso 100+400.4P

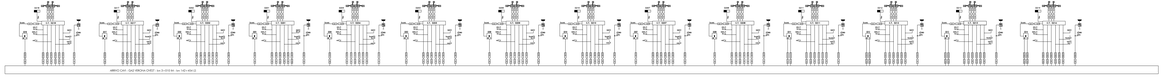

ARRIGO CAR - Dall'ARCHIVIO OVEST - Iso 0-0.0TB-LS - Iso 100+400.4P

COMMITTENTE

RFI RETE FERROVIARIA ITALIANA
GRUPPO FERROVIE DELLO STATO ITALIANE

PROGETTAZIONE

ITALFERR
GRUPPO FERROVIE DELLO STATO ITALIANE

INFRASTRUTTURE FERROVIARIE STRATEGICHE DEFINITE DALLA LEGGE OBIETTIVO N. 443/01 e.m.i

CUP J14G09000000001

U.O. IMPIANTI SEGNALAMENTO

PROGETTO DEFINITIVO

LINEA AVAC MILANO - VENEZIA
LOTTO FUNZIONALE TRATTA AVAC BRESCIA EST - VERONA
NODO AVAC DI VERONA: INGRESSO OVEST

IMPIANTI DI SEGNALAMENTO

PPACC BVIOPS: VERONA OVEST - FASE 3.2

Piano cavi IS esistente in rig

SCALA: -

COMMESSA	LOTTO	FASE	ENTE	TIPO DOC.	OPERA/DISCIPLINA	PROGR.	REV.
IN10	10	3	00	PK	A3X1X3	001	A

Rev.	Descrizione	Redatto	Data	Verificato	Data	Approvato	Data	Autorizzato Data
A	Prima emissione	G. CARLI	Gen. 2012	A. MARTINI	Gen. 2012	L. MARTINI	Gen. 2012	L. MARTINI Gen. 2012

File: IN10 10 0P PK A3X1X3 001 A.dwg

n. Cod.