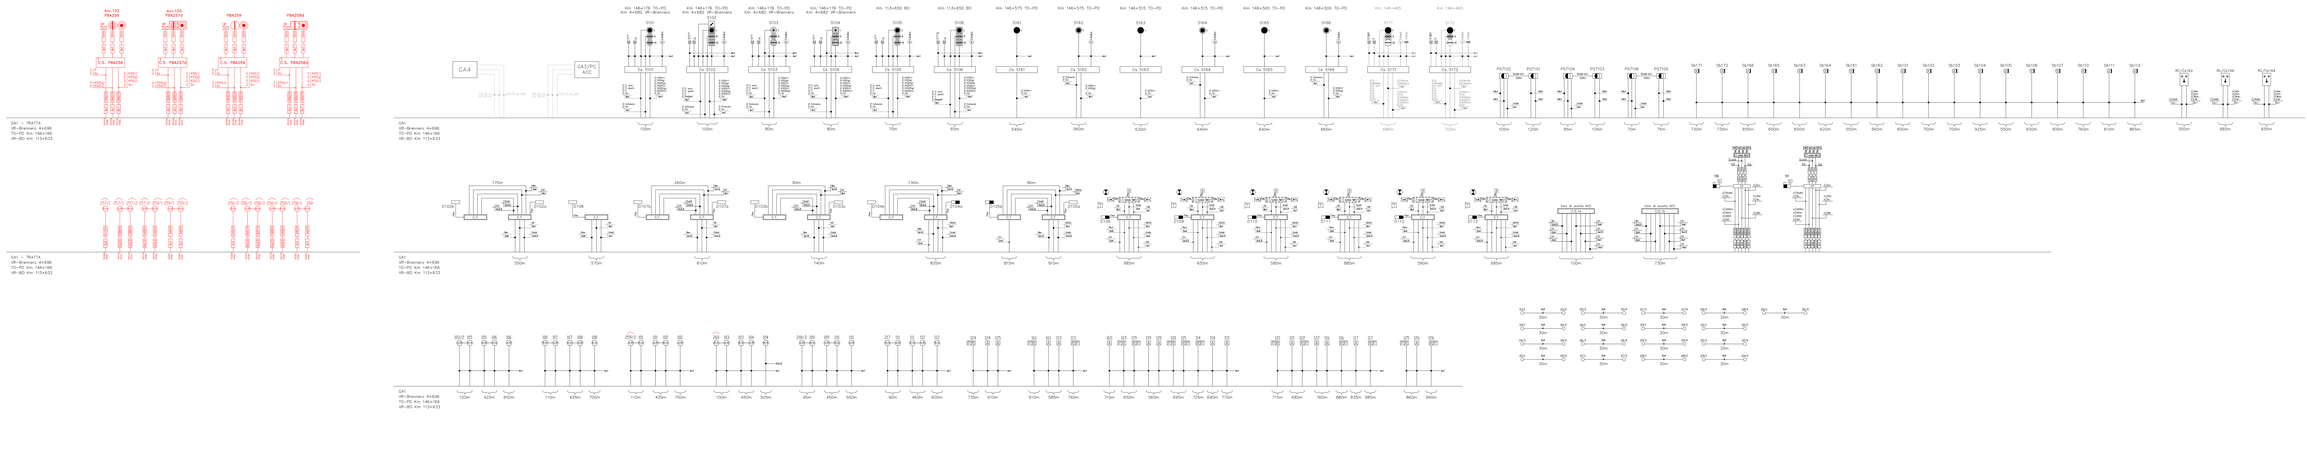
Km 146+178 TO-PD
Km 4+682 VR-Brennero
Km 113+850 BO
Km 146+575 TO-PD
Km 146+515 TO-PD
Km 146+500 TO-PD
Km 146+465
GA4
GA3/PC ACC
S102
S103
S104
S105
S106
S181
S182
S183
S184
S185
S186
S171
S172
Ck S181
Ck S182
Ck S183
Ck S184
Ck S185
Ck S186
Ck S171
Ck S172
PZ102
PZ103
PZ104
PZ105
PZ106
PZ108
Sk171
Sk172
Sk166
Sk165
Sk163
Sk164
Sk161
Sk162
Sk160
Sk150
Sk151
Sk152
Sk153
Sk154
Sk155
Sk156
Sk157
Sk158
Sk111
Sk112
RLC1L152
RLC1L158
RLC1L154
FBA258
FBA257d
FBA259
FBA256d
C.S. FBA258
C.S. FBA257d
C.S. FBA259
C.S. FBA256d
GA1 – TRATTA
VR-Brennero 4+696
TO-PD Km 146+166
VR-BO Km 113+833
D1123
D1124
