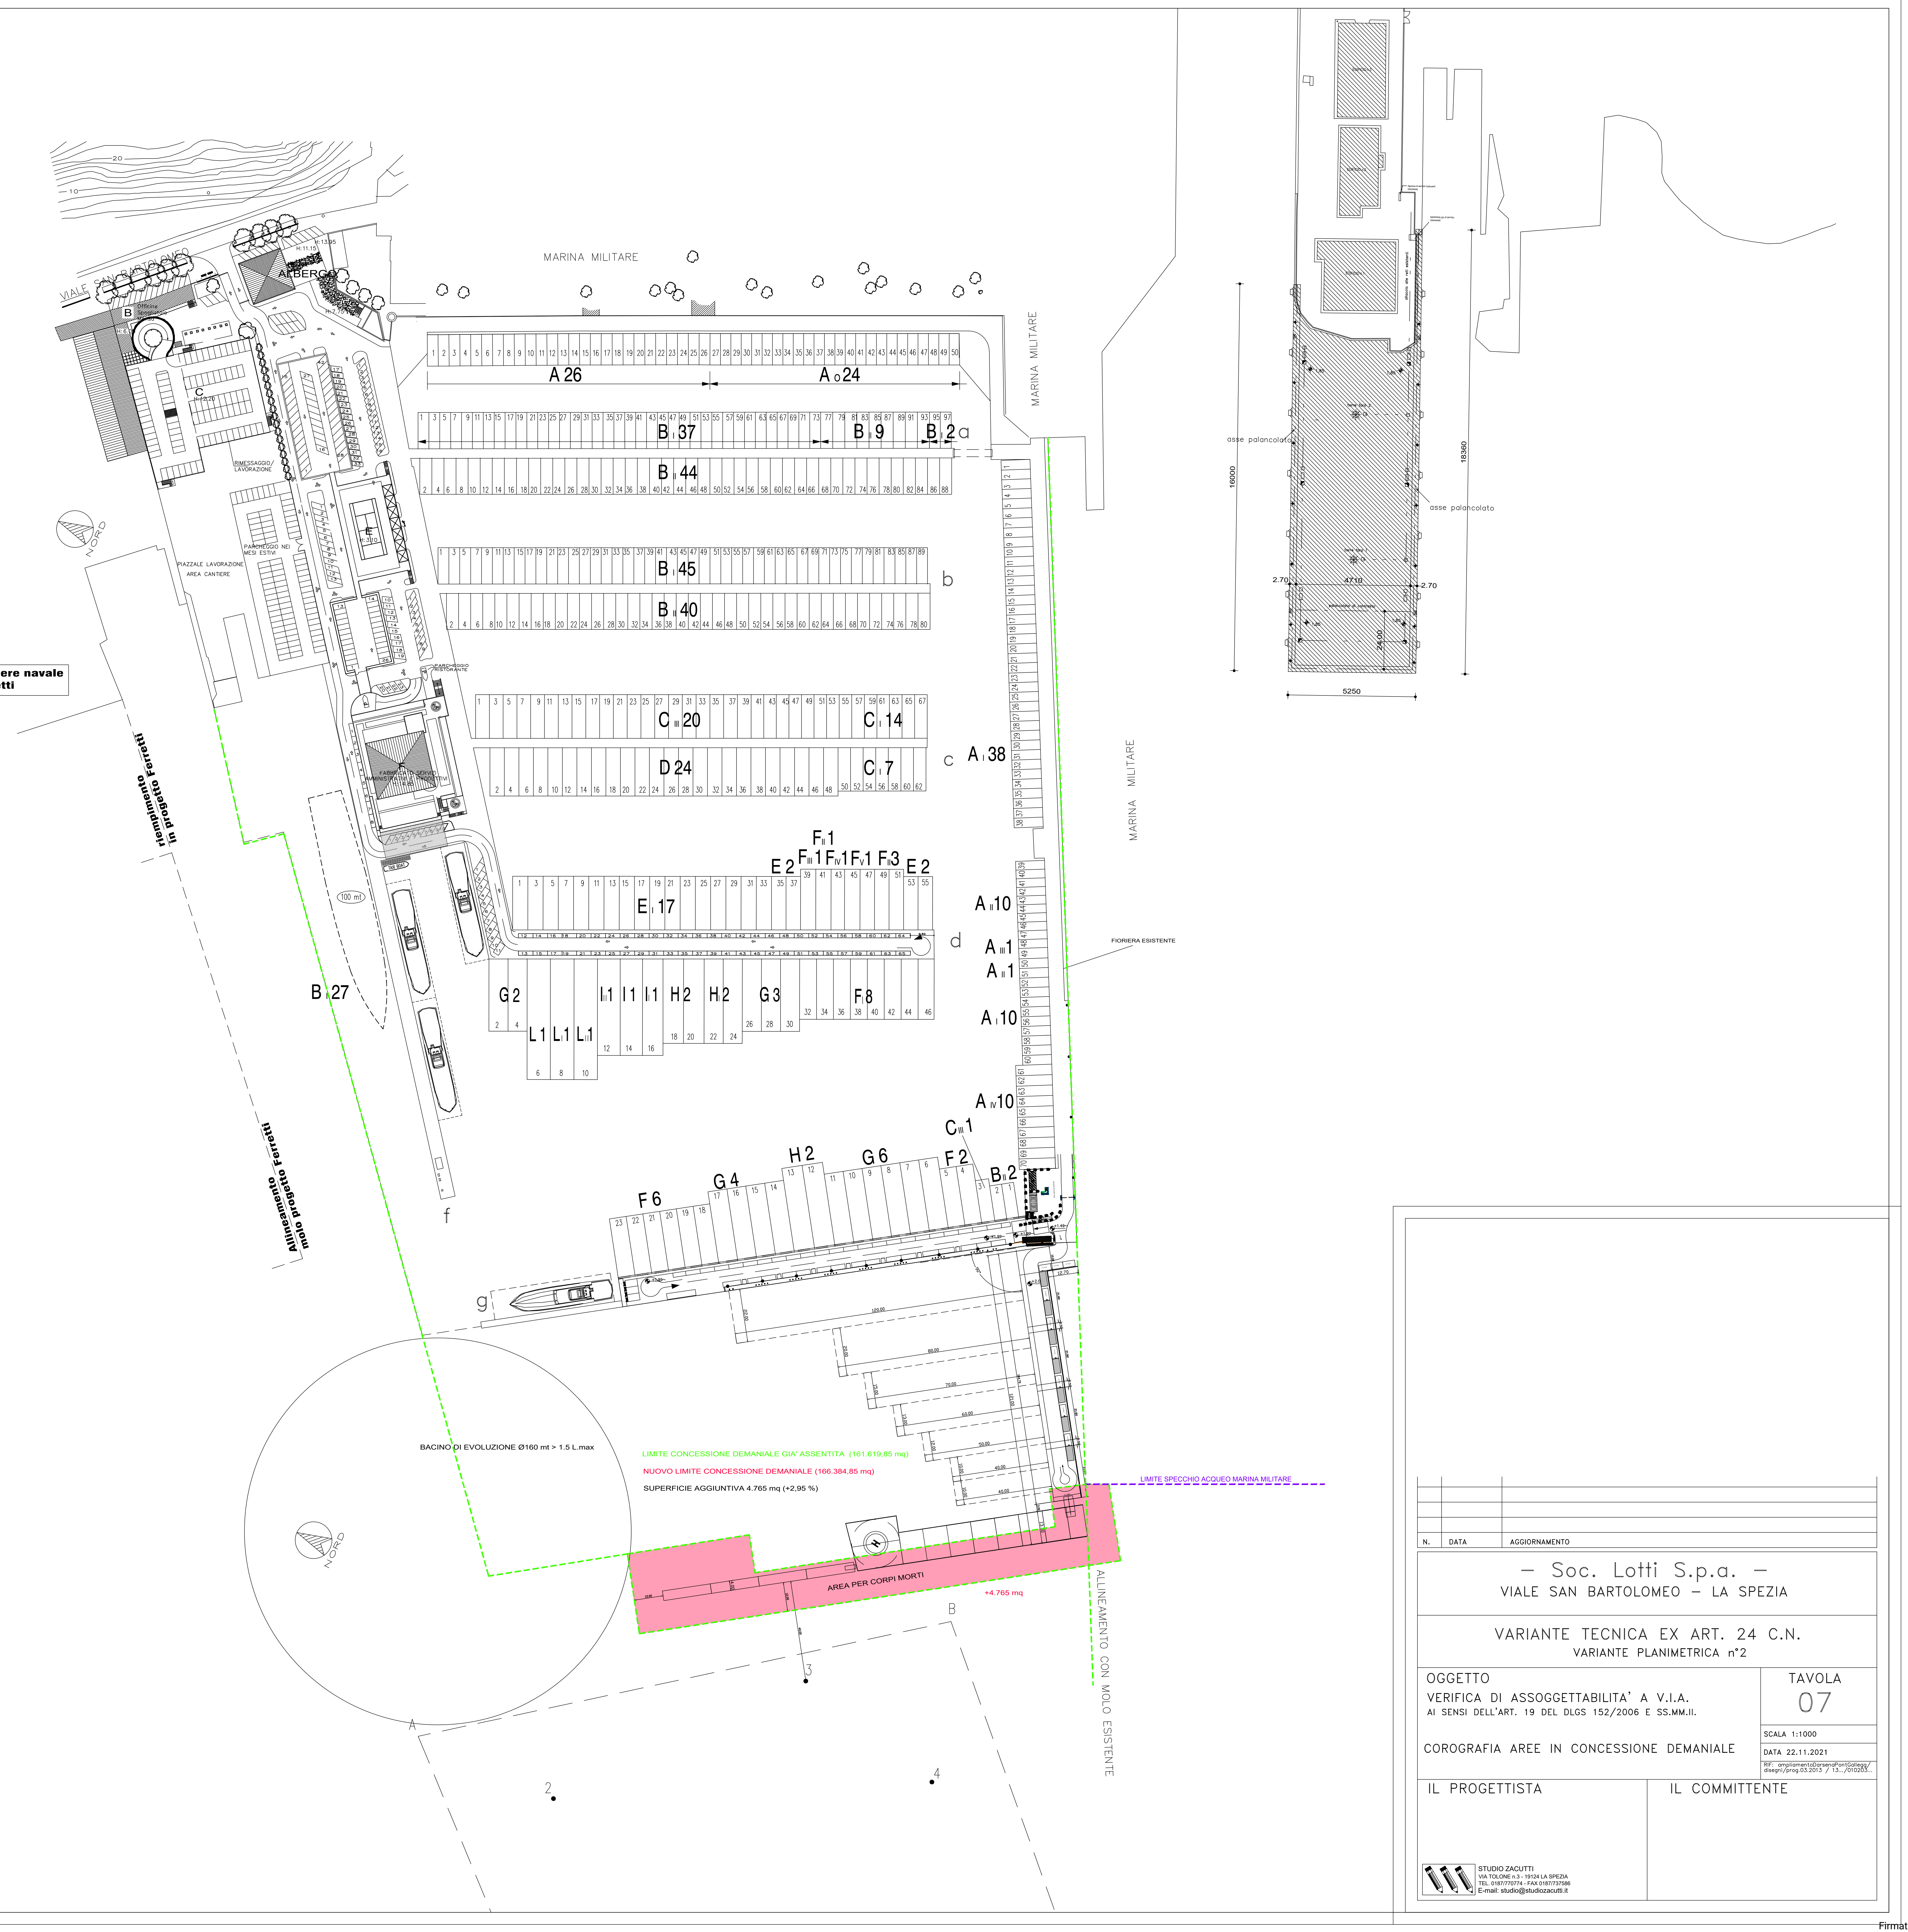

LIMITE CONCESSIONE DEMANIALE GIA' ASSENTITA (161.619,85 mq)

NUOVO LIMITE CONCESSIONE DEMANIALE (166.384,85 mq)

SUPERFICIE AGGIUNTIVA 4.765 mq (+2,95 %)

N.	DATA	AGGIORNAMENTO

– Soc. Lotti S.p.a. –

VIALE SAN BARTOLOMEO – LA SPEZIA

VARIANTE TECNICA EX ART. 24 C.N.

VARIANTE PLANIMETRICA n°2

OGGETTO

VERIFICA DI ASSOGGETTABILITA' A V.I.A.
AI SENSI DELL'ART. 19 DEL DLGS 152/2006 E SS.MM.II.

COROGRAFIA AREE IN CONCESSIONE DEMANIALE

TAVOLA
07

SCALA 1:1000

DATA 22.11.2021

RIF: ampliamentoDarsenaPontGallegg/
disegni/prog.03.2013 / 13.../010203...

IL PROGETTISTA

STUDIO ZACUTTI
VIA TOLONE n.3 - 19124 LA SPEZIA
TEL. 0187/770774 - FAX 0187/737586
E-mail: studio@studiozacutti.it

IL COMMITTENTE

Firmato digitalmente da: LOTTI OLIVIA
Luogo: Presidente Lotti Spa
Data: 29/11/2021 13:08:31

Firmato digitalmente da

LORENZO ZACUTTI

O = Ordine Architetti PPC Prov.La Spezia
C = IT