REGIONE ABRUZZO

VILLA SANTA MARIA	MONTEFERRANTE	MONTAZZOLI	ROCCAVIVARA
LEGALE	QUADRO TECNICO	COORDINAMENTO	RICOGNIZIONI
LEGALE	QUADRO TECNICO	COORDINAMENTO	RICOGNIZIONI

COMMITTENTE: Lutomer Elettromeccanica Spa — Via Industriale Zona Ex Zuccherificio 66010 Rocca San Giovanni (CH) — Sede Legale Foro Buonaparte, 31 - 20121 MILANO — Tel. 0144/2211 - Mail: lauretta@lutomer.it — Ing. Alessandro Lauretta — Ord. Ingegneri Milano n. A 20751

Tq-43 nuovo servizi tv

Oggetto:

ADEGUAMENTO TECNICO ELETTRODOTTO AEREO

LINEA AT 150 KV ESISTENTE "VILLA SANTA MARIA – ROCCAVIVARA"

AI SENSI DELL'ART.6 COMMA 9 D.LGS 152/2006

V.P. - VERIFICA PRELIMINARE

PROFILO VILLA SANTA MARIA - MONTEFERRANTE

Terna — LINEA AT 150 KV "VILLA SANTA MARIA - ROCCAVIVARA" — RACCORDO PER MONTEFERRANTE

Il Progettista — Ing. Stefano Quilici

ORDINE DEGLI INGEGNERI DELLA PROVINCIA DI MILANO — Ing. Stefano Quilici — Iscrizione all'Albo n° 23.764 — Provvedimento di Iscrizione all'Albo Nominativo (A)

SCALA: 11

TAVOLA: 11

DATA: 02/07/2021

00	02/07/2021	1:2 - VERIFICA PRELIMINARE	AL,G,S,,D,,ZA,,ZI
00	02/07/2021	PRIMA EMISSIONE	
REV.	DATA	DESCRIZIONE	ELABORATO

Rev. — DATA — Rapp. — Ed. Dimensione
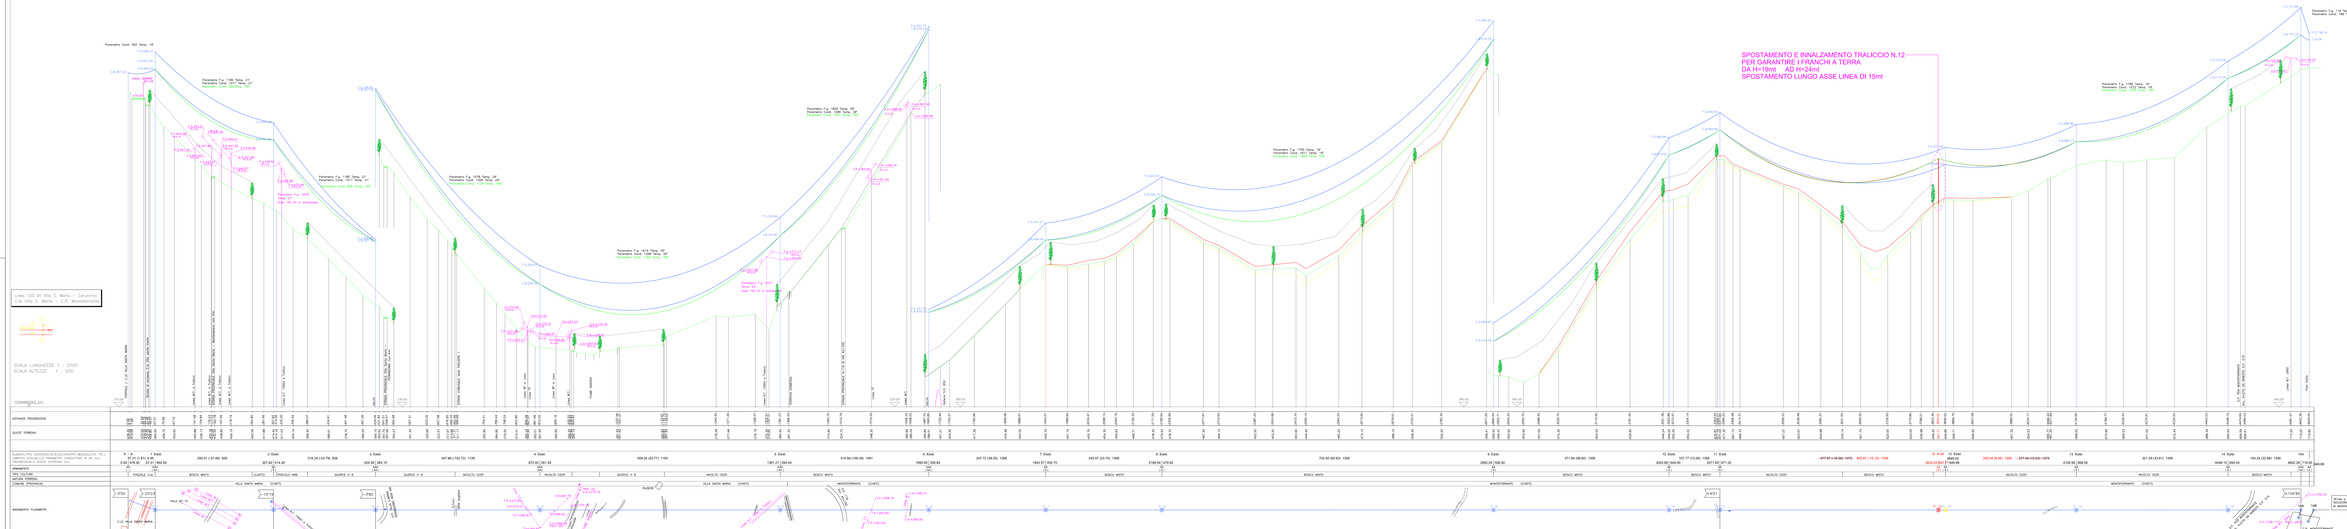
QUESTO DOCUMENTO È DI PROPRIETÀ DELL'ING. STEFANO QUILICI CHE NE VIETA LA COPIA O LA DIFFUSIONE SENZA SUA ESPRESSA AUTORIZZAZIONE