


**S.S. 42 "DEL TONALE E DELLA MENDOLA"
VARIANTE EST DI EDOLO**

PROGETTO DEFINITIVO

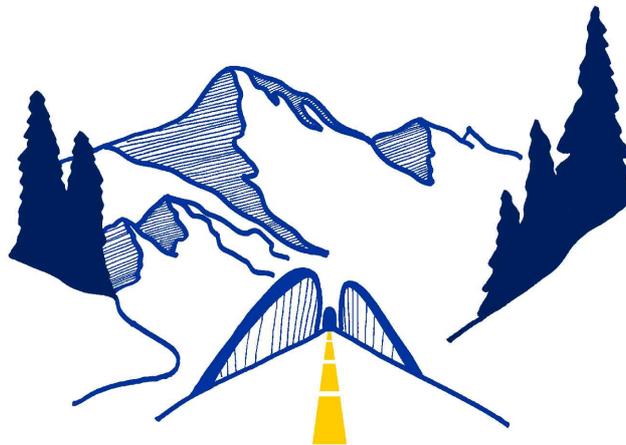

VISTO: IL RESPONSABILE
DEL PROCEDIMENTO

RESPONSABILE
DELL'INTEGRAZIONE DELLE
PRESTAZIONI SPECIALISTICHE

PROGETTISTA SPECIALISTA

IL COORDINATORE DELLA
SICUREZZA IN FASE DI
PROGETTAZIONE

Ing. Giancarlo LUONGO

Ing. Alessandro RODINO

Ing. Alessandro RODINO

Dott. Domenico TRIMBOLI

**RILIEVI ED INDAGINI
RILIEVI TOPOGRAFICI
SCHEDE MONOGRAFICHE CAPOSALDI**

CODICE PROGETTO

NOME FILE

REVISIONE

SCALA:

PROGETTO LIV. PROG. N. PROG.

T00SG00CRTSC01_B

COM I 21 D 1810

CODICE ELAB. T00SG00CRTSC01

B

-

| | | | | | |
|------|--|-------------|--------------|------------|------------|
| C | | | | | |
| B | REVISIONE A SEGUITO ISTRUTTORIA ANAS E PER RICHIESTA MODIFICA TRACCIATO | Agosto 2021 | A. Bertolino | A. Rodino | D. Morgera |
| A | EMISSIONE | Maggio 2021 | A. Bertolino | A. Rodino | D. Morgera |
| REV. | DESCRIZIONE | DATA | REDATTO | VERIFICATO | APPROVATO |

S.S.42 "DEL TONALE E DELLA MENDOLA" VARIANTE EST DI EDOLO

VERTICI RETE DI INQUADRAMENTO/RAFFITTIMENTO/POLIGONALE/LIVELLAZIONE



RIF. CONTRATTO
CIG

VERTICE **E1**

Data esecuzione

13/05/2020


ACCESSO :

MATERIALIZZAZIONE :

DESCRIZIONE: Percorrere la SS42 fino a giungere alla rotonda di Edolo, in prossimità della corsia che accede alla Via Valeriana verso la centrale Enel.


DESCRIZIONE: Centrino metallico infisso con apposita borchia sul cordolo in calcestruzzo della rotonda in prossimità dello Stop

FOTOGRAFIA :

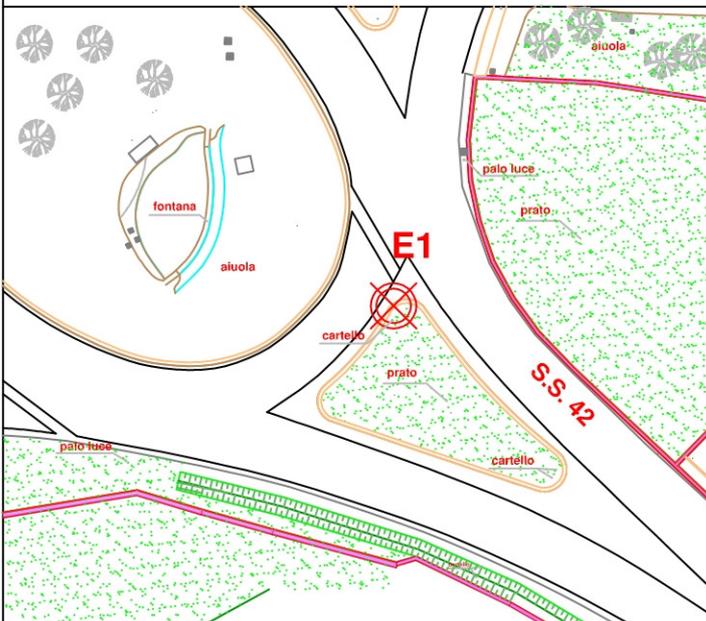

STRALCIO CARTOGRAFIA :

COORDINATE DEL VERTICE :

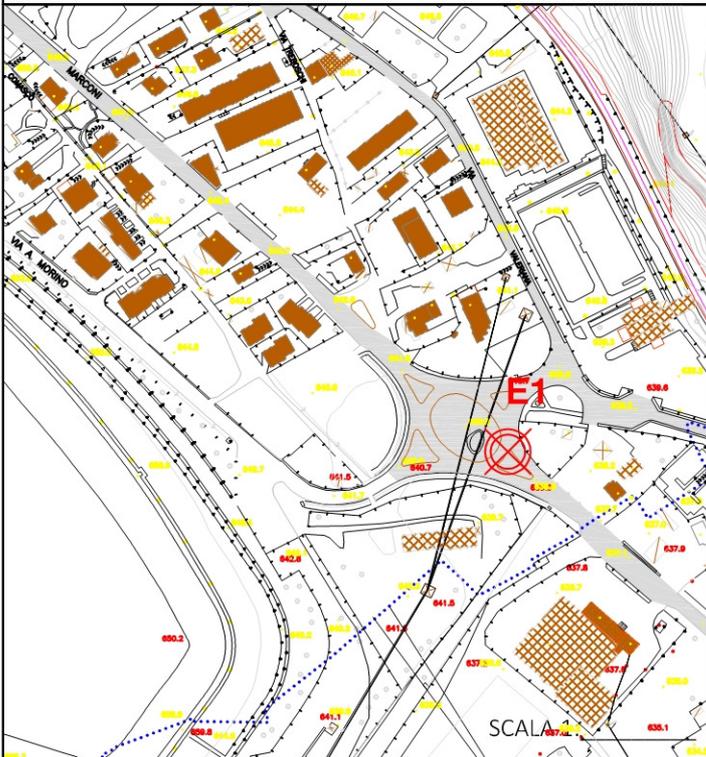

| | |
|---------------------|------------------------------|
| Piane (Gauss-Boaga) | Geografiche (ETRF 2000) |
| N: _____ | ϕ : 46° 10' 17.3560" |
| E: _____ | λ : 10° 20' 35.8126" |
| Q ort.: _____ | Q ell.: 690.561 |
| Fuso OVEST | |

| | |
|----------------------|-------------------|
| Piane (UTM-ETRF2000) | Rettilinee Locali |
| N: 5113978.209 | N: 113978.206 |
| E: 603691.202 | E: 103691.201 |
| Q ort.: 639.565 | _____ |
| Fuso 32 Nord | |

RIFERIMENTI PLANIMETRICI

Quota ort. derivante da livellazione altimetrica

Impresa Esecutrice

S.S.42 "DEL TONALE E DELLA MENDOLA" VARIANTE EST DI EDOLO



VERTICI RETE DI INQUADRAMENTO/RAFFITTIMENTO/POLIGONALE/LIVELLAZIONE

RIF. CONTRATTO
CIG

VERTICE E2

Data esecuzione

13/05/2020

ACCESSO :


MATERIALIZZAZIONE :

DESCRIZIONE: Percorrere la SS42 verso il centro abitato di Edolo, in prossimità di Corso Marconi svoltare in Via Roma e successivamente Via Vidilini.

DESCRIZIONE: Centrino metallico infisso con apposita borchia su asfalto della Via De Gasperi in prossimità della Via Vidilini.


SCHIZZO MONOGRAFICO :

FOTOGRAFIA :

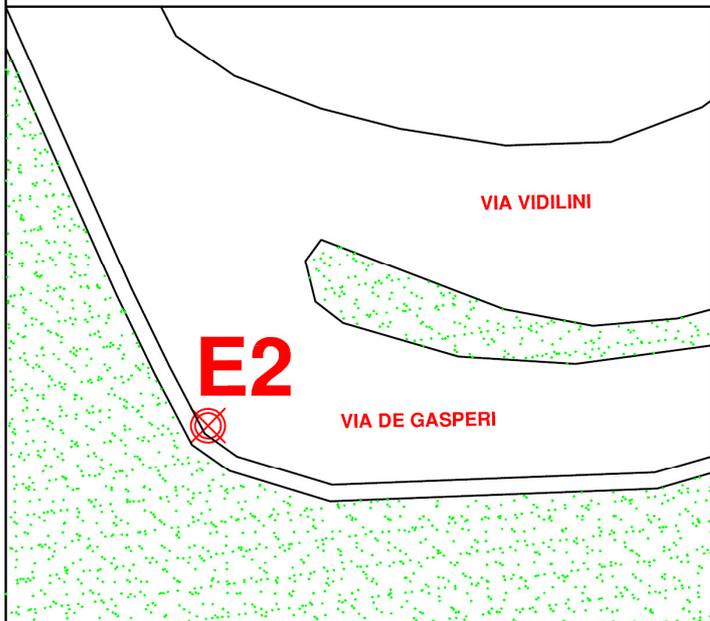

STRALCIO CARTOGRAFIA :

COORDINATE DEL VERTICE :

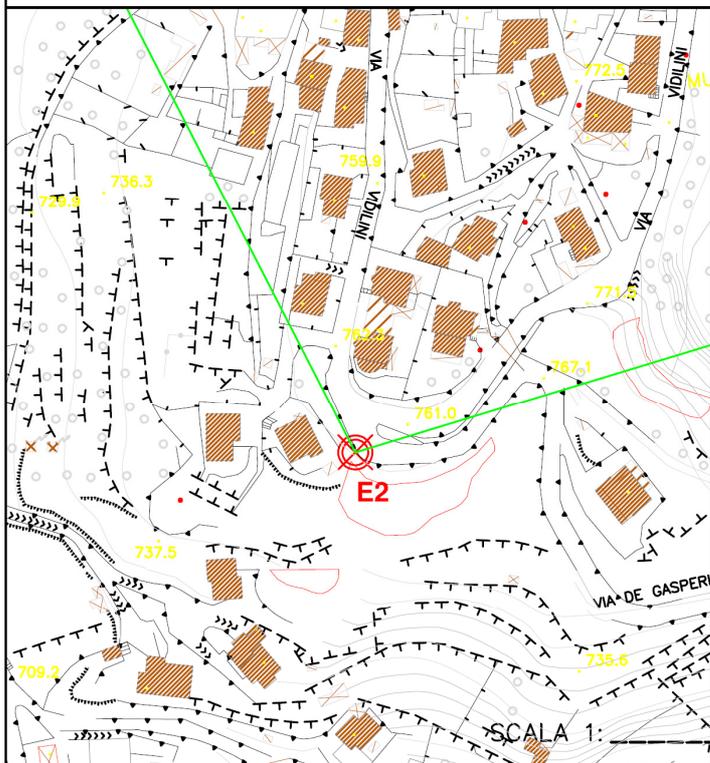

| | |
|---------------------|------------------------------|
| Piane (Gauss-Boaga) | Geografiche (ETRF 2000) |
| N: _____ | ϕ : 46°10'44.67558"N |
| E: _____ | λ : 10°20'19.18556"E |
| Q ort.: _____ | Q ell.: _____ |
| Fuso OVEST | |

| | |
|----------------------|-------------------|
| Piane (UTM-ETRF2000) | Rettilinee Locali |
| N: 603320.4675 | N: 114821.842 |
| E: 10°20'19.18556" | E: 103334.546 |
| _____ | Q ort.: 765.024 |
| Fuso 32 Nord | |

RIFERIMENTI PLANIMETRICI

Impresa Esecutrice

S.S.42 "DEL TONALE E DELLA MENDOLA" VARIANTE EST DI EDOLO



VERTICI RETE DI INQUADRAMENTO/RAFFITTIMENTO/POLIGONALE/LIVELLAZIONE

RIF. CONTRATTO
CIG

VERTICE E3

Data esecuzione

13/05/2020

ACCESSO :

MATERIALIZZAZIONE :

DESCRIZIONE: Percorrere la Via Porro dal centro abitato di Edolo, svoltare in Via Primavera e successivamente Via Costa Croce.

DESCRIZIONE: Centrino metallico infisso con apposita borchia su asfalto della Via Costa Croce prima di arrivare alle abitazioni.


SCHIZZO MONOGRAFICO :

FOTOGRAFIA :



STRALCIO CARTOGRAFIA :

COORDINATE DEL VERTICE :

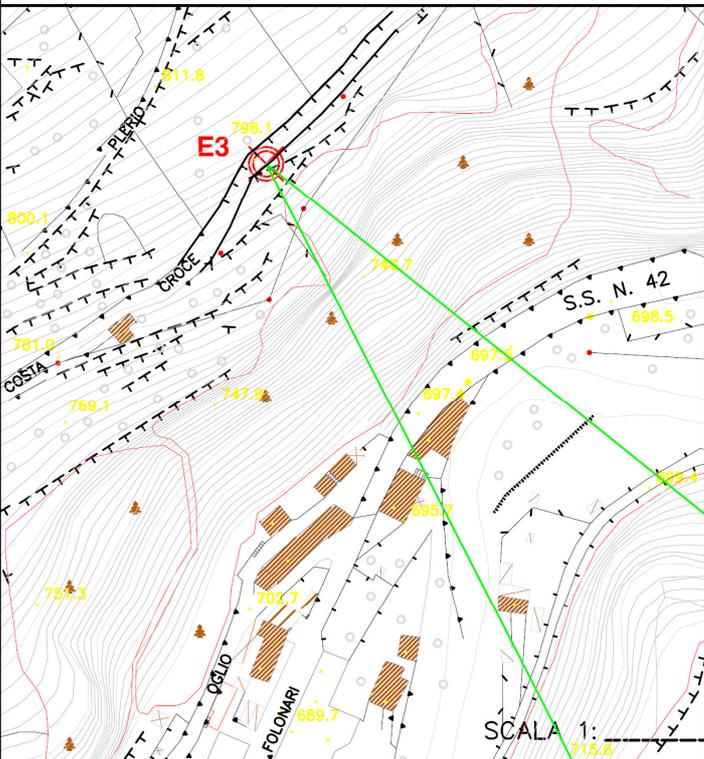

| | |
|---------------------|--------------------------------------|
| Piane (Gauss-Boaga) | Geografiche (ETRF 2000) |
| N: _____ | $\phi: 46^{\circ}11'04.85492''$ N |
| E: _____ | $\lambda: 10^{\circ}20'05.03606''$ E |
| Q ort.: _____ | Q ell.: _____ |
| Fuso OVEST | |

| | |
|----------------------|-------------------|
| Piane (UTM-ETRF2000) | Rettilinee Locali |
| N: 5114815.371 | N: 115445.001 |
| E: 603006.6423 | E: 103031.100 |
| _____ | Q ort.: 797.246 |
| Fuso 32 Nord | |

RIFERIMENTI PLANIMETRICI

Quota ort. derivante da livellazione altimetrica

Impresa Esecutrice

S.S.42 "DEL TONALE E DELLA MENDOLA" VARIANTE EST DI EDOLO



VERTICI RETE DI INQUADRAMENTO/RAFFITTIMENTO/POLIGONALE/LIVELLAZIONE

RIF. CONTRATTO
CIG

VERTICE E4

Data esecuzione

13/05/2020

ACCESSO :


MATERIALIZZAZIONE :

DESCRIZIONE: Percorrere la Via Marconi dal centro abitato di Edolo, svoltare in Via Roma fino all'incrocio con Via Ramus e prendere la strada sterrata che conduce alla Borgata Glere.

DESCRIZIONE: Centrino metallico infisso con apposita borchia su cemento del chiusino al bivio della strada sterrata del Borgata Glere con La strada sterrata che conduce alla centrale.


SCHIZZO MONOGRAFICO :

FOTOGRAFIA :

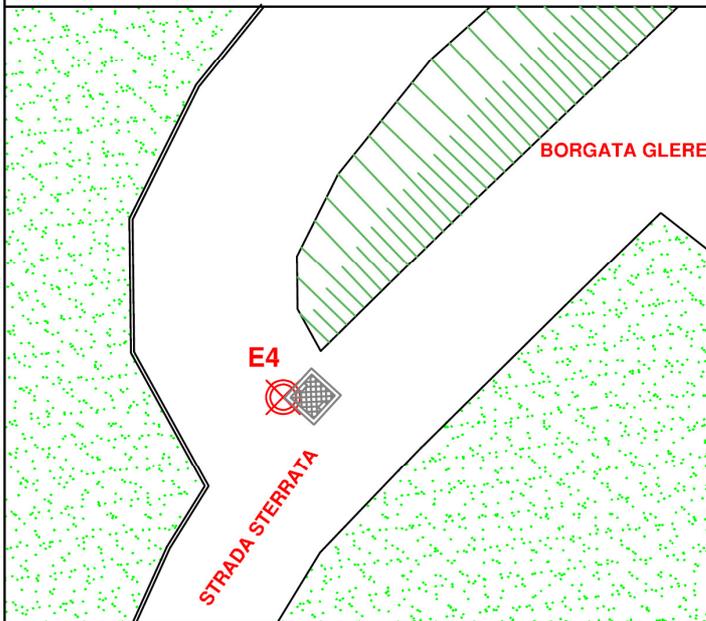

STRALCIO CARTOGRAFIA :

COORDINATE DEL VERTICE :

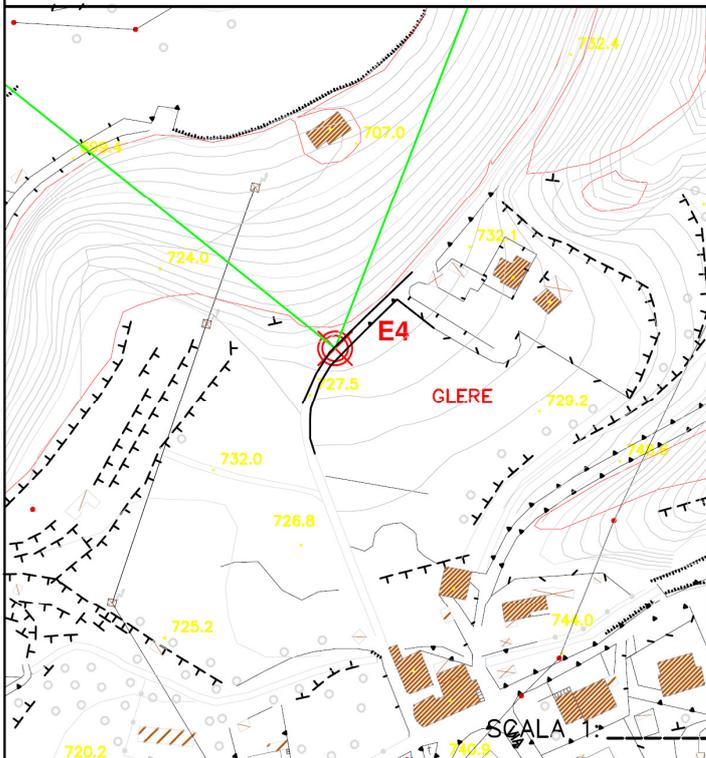

| | |
|---------------------|-------------------------------|
| Piane (Gauss-Boaga) | Geografiche (ETRF 2000) |
| N: _____ | ϕ : 46°10'59.61848" N |
| E: _____ | λ : 10°20'14.05708" E |
| Q ort.: _____ | Q ell.: _____ |

Fuso OVEST

| | |
|----------------------|-------------------|
| Piane (UTM-ETRF2000) | Rettilinee Locali |
| N: 5115274.7 | N: 115283.283 |
| E: 603202.7489 | E: 103224.573 |
| _____ | Q ort.: 730.804 |

Fuso 32 Nord

RIFERIMENTI PLANIMETRICI

Quota ort. derivante da livellazione altimetrica

Impresa Esecutrice

S.S.42 "DEL TONALE E DELLA MENDOLA" VARIANTE EST DI EDOLO

VERTICI RETE DI INQUADRAMENTO/RAFFITTIMENTO/POLIGONALE/LIVELLAZIONE



RIF. CONTRATTO
CIG

VERTICE **E5**

Data esecuzione

13/05/2020

ACCESSO :


MATERIALIZZAZIONE :

DESCRIZIONE: Percorrere la SS42 dopo il centro abitato di Edolo in direzione Tonale, in prossimità della piazzola di sosta.

DESCRIZIONE: Centrino metallico infisso con apposita borchia sul cordolo in calcestruzzo della S.S.42 in prossimità della piazzola di sosta.


SCHIZZO MONOGRAFICO :

FOTOGRAFIA :

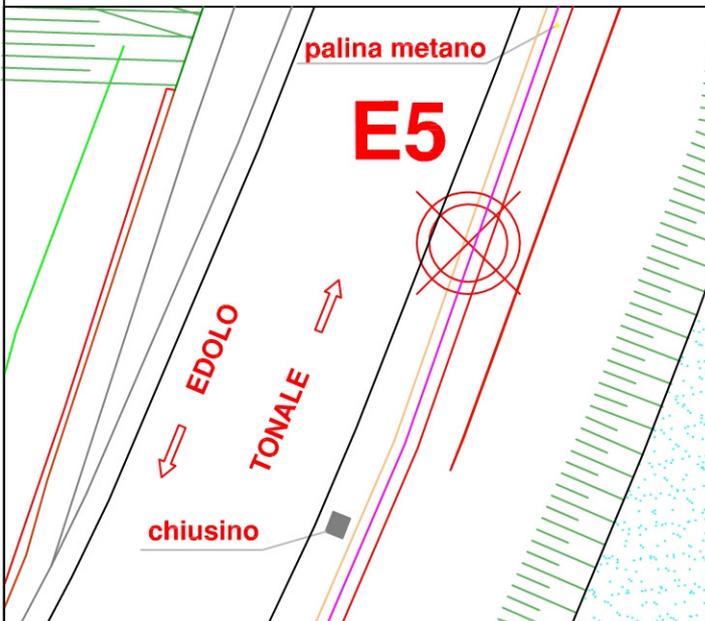

STRALCIO CARTOGRAFIA :

COORDINATE DEL VERTICE :

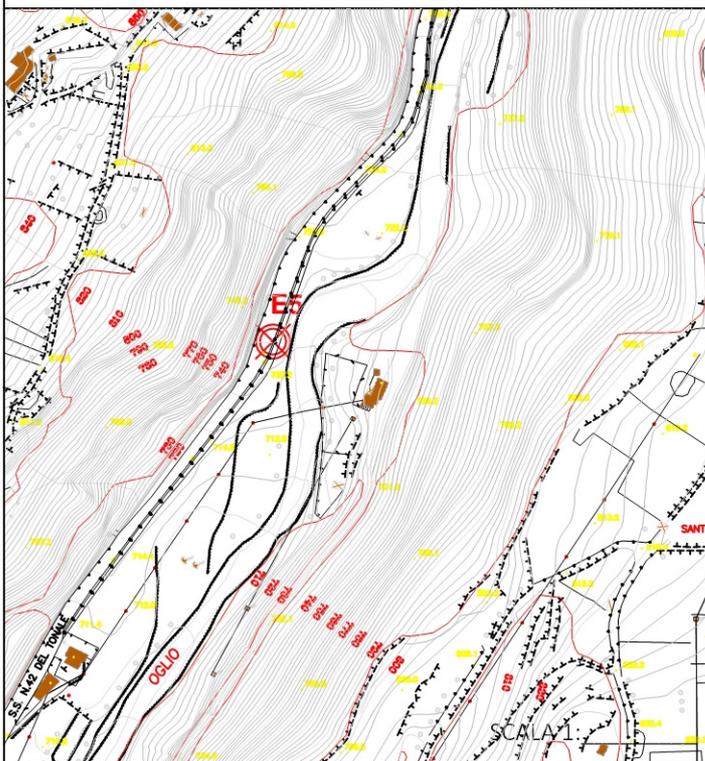

| | |
|---------------------|------------------------------|
| Piane (Gauss-Boaga) | Geografiche (ETRF 2000) |
| N: _____ | ϕ : 46° 11' 16.8666" |
| E: _____ | λ : 10° 20' 24.1520" |
| Q ort.: _____ | Q ell.: 779.162 |
| Fuso OVEST | |

| | |
|----------------------|-------------------|
| Piane (UTM-ETRF2000) | Rettilinee Locali |
| N: 5115810.700 | N: 115815.889 |
| E: 603410.174 | E: 103441.118 |
| Q ort.: 728.133 | _____ |
| Fuso 32 Nord | |

RIFERIMENTI PLANIMETRICI

Quota ort. derivante da livellazione altimetrica

Impresa Esecutrice

S.S.42 "DEL TONALE E DELLA MENDOLA" VARIANTE EST DI EDOLO



VERTICI RETE DI INQUADRAMENTO/RAFFITTIMENTO/POLIGONALE/LIVELLAZIONE

RIF. CONTRATTO
CIG

VERTICE E6

Data esecuzione

13/05/2020


ACCESSO :

MATERIALIZZAZIONE :


DESCRIZIONE: Percorrere la SS42 verso il centro abitato di Edolo, in prossimità della piazzola di sosta.

DESCRIZIONE: Centrino metallico infisso con apposita borchia su asfalto della S.S.42 in prossimità della piazzola di sosta.

SCHIZZO MONOGRAFICO :

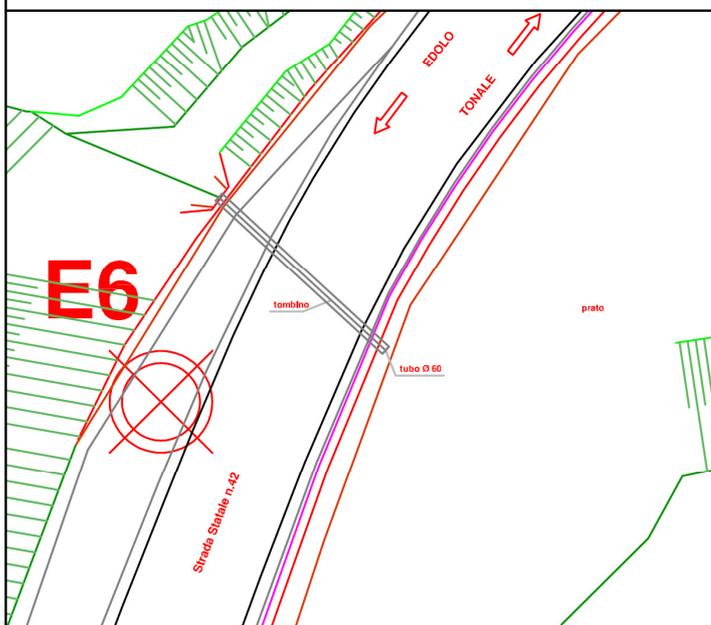

STRALCIO CARTOGRAFIA :

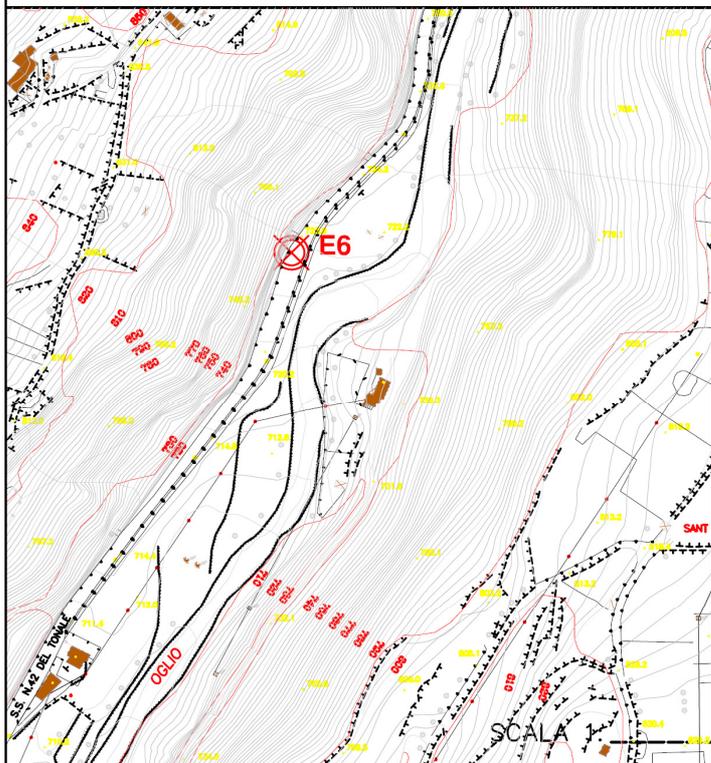

COORDINATE DEL VERTICE :

| | |
|---------------------|-------------------------|
| Piane (Gauss-Boaga) | Geografiche (ETRF 2000) |
| N: _____ | φ: 46°11'18.57927 N |
| E: _____ | λ: 10°20'24.52301" E |
| Q ort.: _____ | Q ell.: _____ |
| Fuso OVEST | |

| | |
|----------------------|-------------------|
| Piane (UTM-ETRF2000) | Rettilinee Locali |
| N: 5115863.694 | N: 115868.776 |
| E: 603417.2348 | E: 103449.078 |
| _____ | Q ort.: 730.151 |
| Fuso 32 Nord | |

RIFERIMENTI PLANIMETRICI

Quota ort. derivante da livellazione altimetrica

Impresa Esecutrice