


LEGENDA

==== Progetto

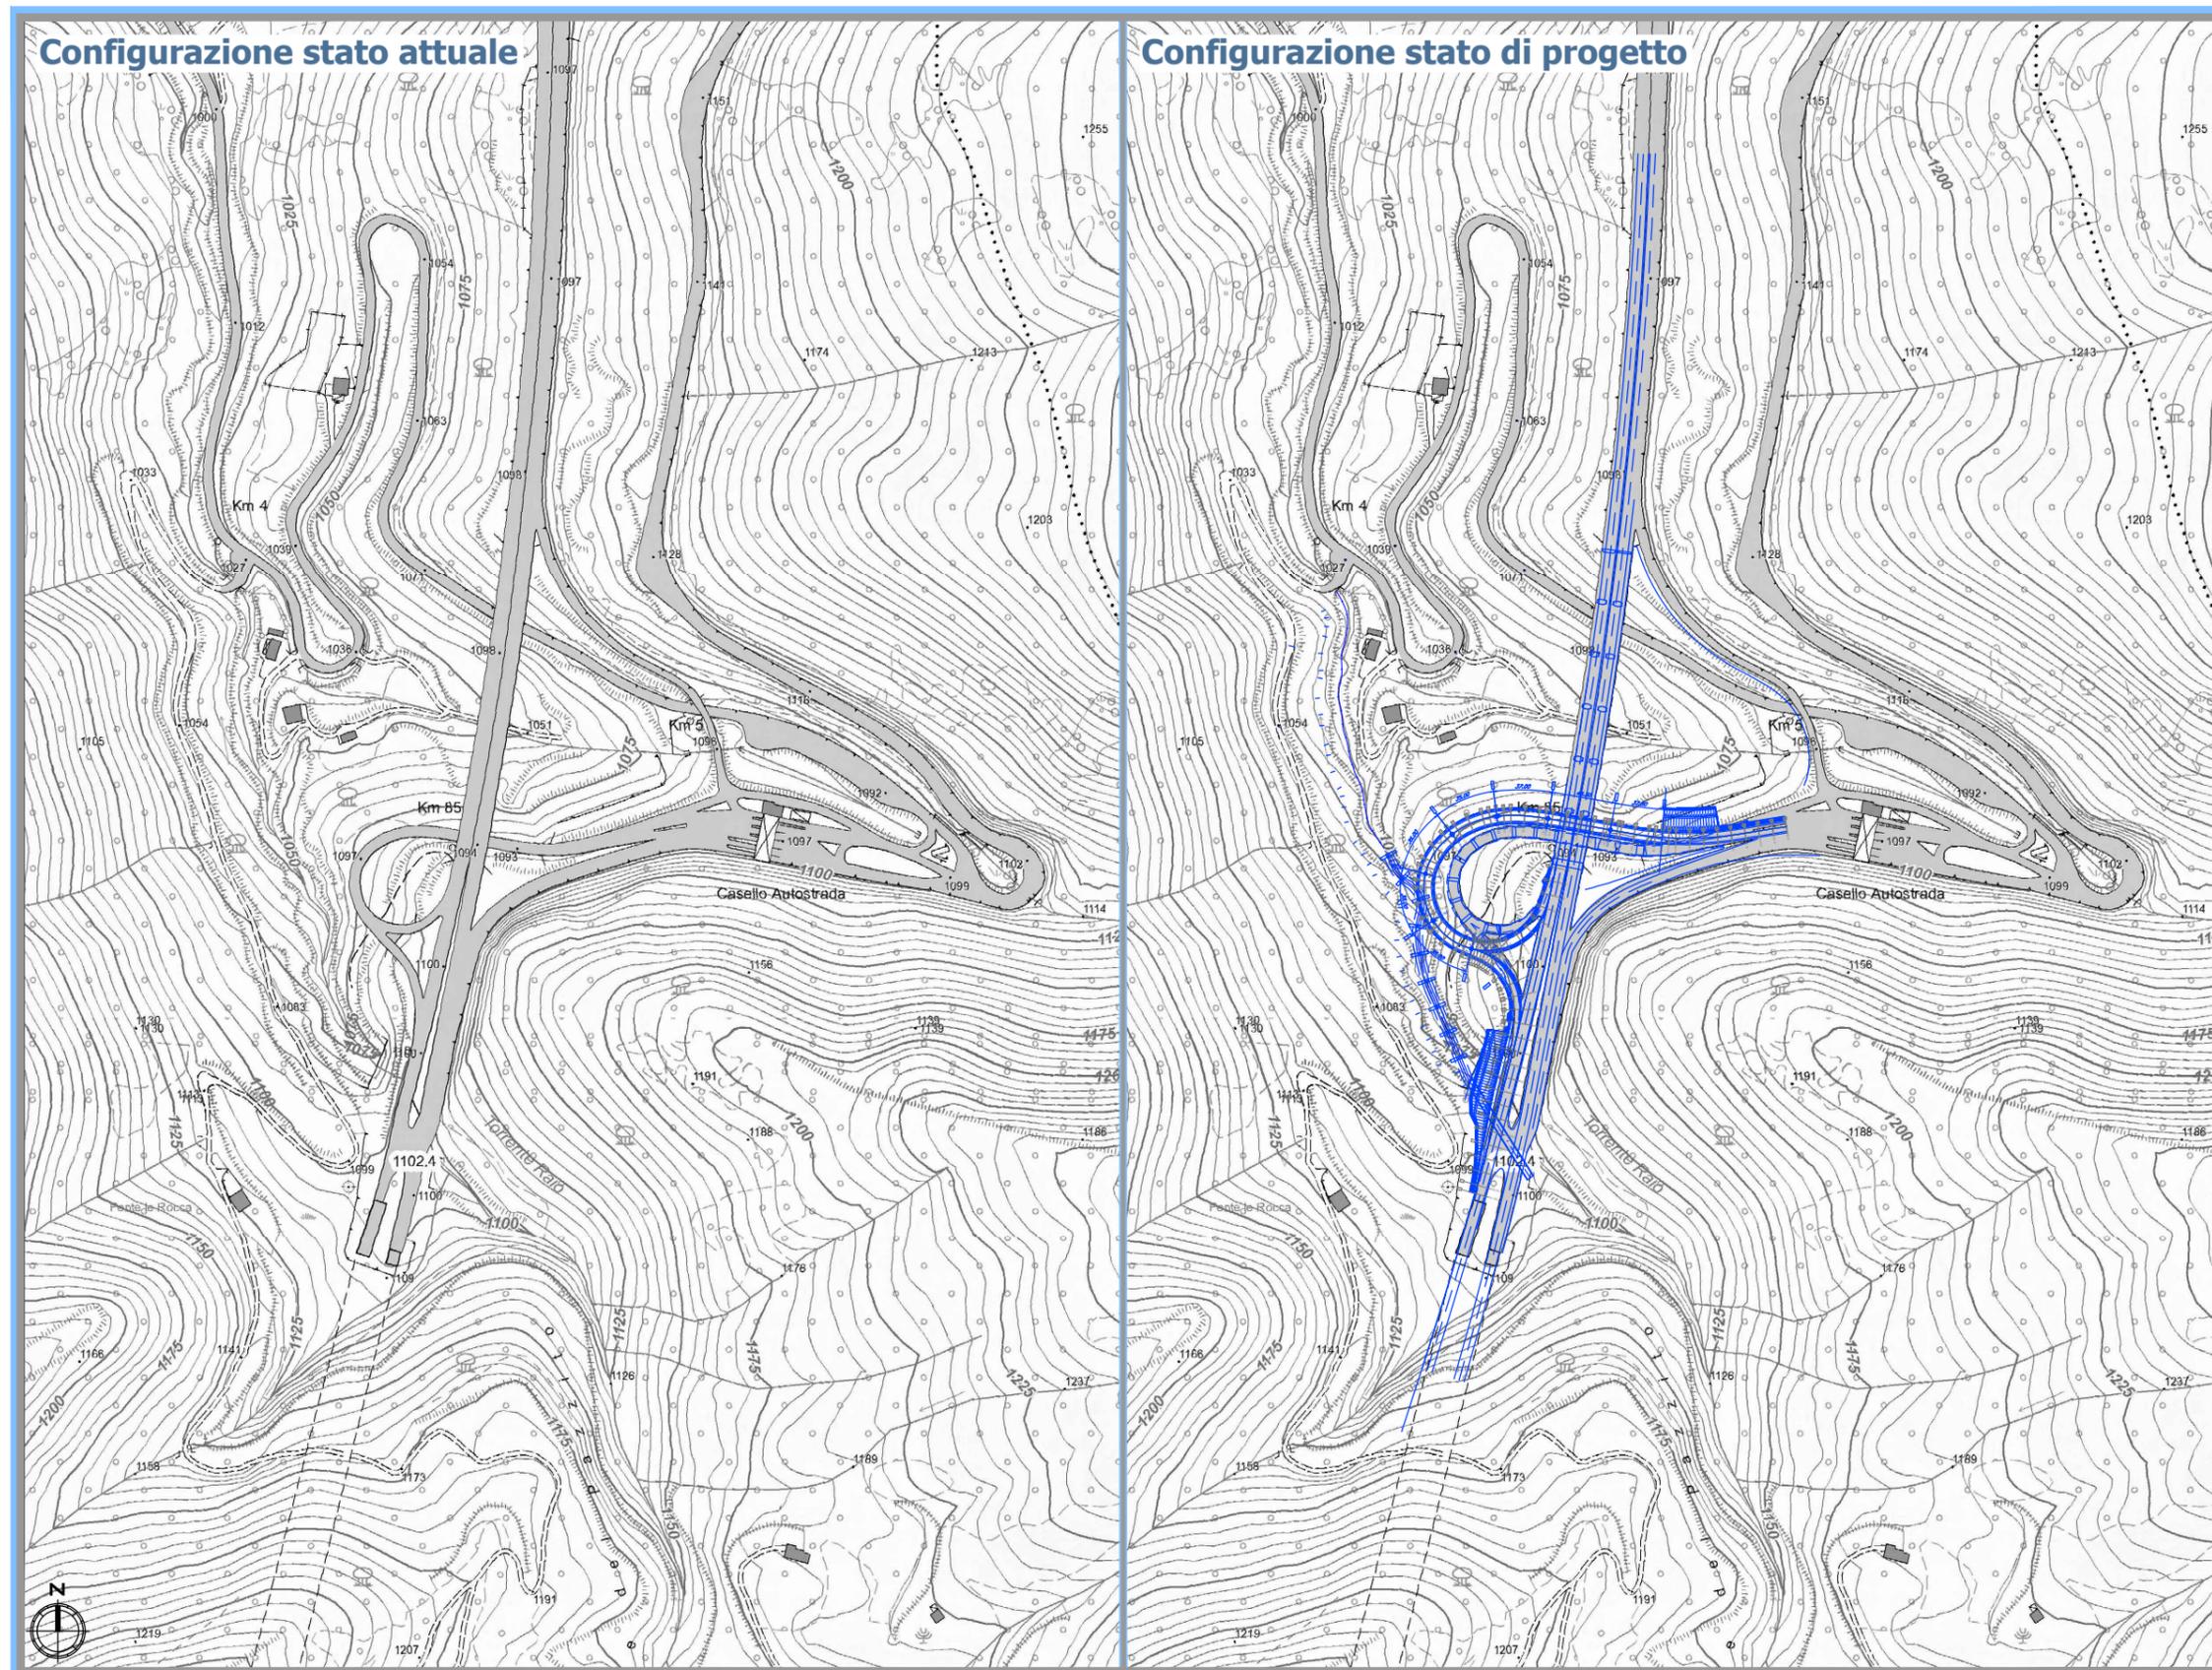

Configurazione stato attuale e di progetto

Scala 1:10.000

Data: 29.11.2021