SCAVI E BONIFICHE	
STERRO	29.037 mq
RILEVATI	
RILEVATO	0.119 mq
SOVRASTRUTTURA STRADALE	
CASSONETTO	4.035 m
MISTO STABILIZZATO	4.481 m
MARCIAPIEDE	1.750 m

SEZIONE N. : 35
QT. PROGETTO : 22.999
DIST.PROG. : 404.388

SEZIONE N. : 7
QT. PROGETTO : 22.633
DIST.PROG. : 95.475
DIST.PREC. : 20.106
DIST.SUCC. : 2.917

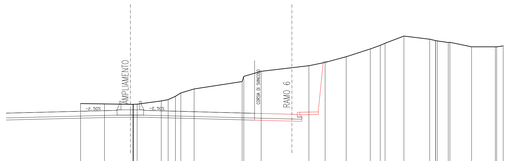

SCALA 1:200

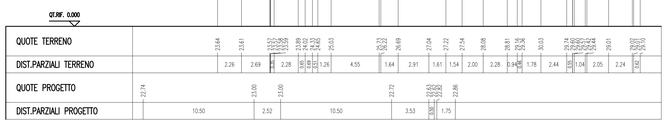

RAMO 6
NODICOLO TAGLI-CARREGGIATA NOTTOLA
Sc. 1 : 22

SCAVI E BONIFICHE	
STERRO	45.047 mq
RILEVATI	
RILEVATO	0.119 mq
SOVRASTRUTTURA STRADALE	
CASSONETTO	4.035 m
MISTO STABILIZZATO	4.501 m
MARCIAPIEDE	1.750 m

SEZIONE N. : 31
QT. PROGETTO : 22.875
DIST.PROG. : 365.013

SEZIONE N. : 10
QT. PROGETTO : 22.533
DIST.PROG. : 134.873
DIST.PREC. : 19.376
DIST.SUCC. : 0.631

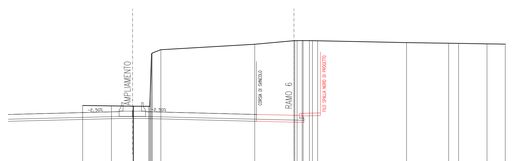

SCALA 1:200

RAMO 6
NODICOLO TAGLI-CARREGGIATA NOTTOLA
Sc. 10 - 22

SCAVI E BONIFICHE	
STERRO	32.694 mq
RILEVATI	
RILEVATO	0.119 mq
SOVRASTRUTTURA STRADALE	
CASSONETTO	4.005 m
MISTO STABILIZZATO	4.413 m
MARCIAPIEDE	1.700 m

SEZIONE N. : 34
QT. PROGETTO : 22.981
DIST.PROG. : 401.477

SEZIONE N. : 8
QT. PROGETTO : 22.614
DIST.PROG. : 98.392
DIST.PREC. : 2.917
DIST.SUCC. : 17.105

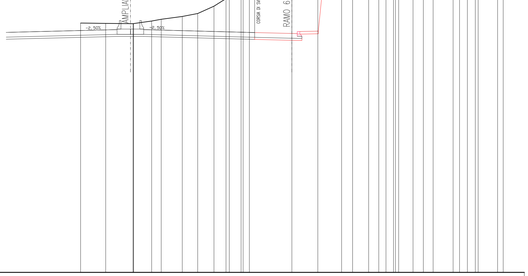

SCALA 1:200

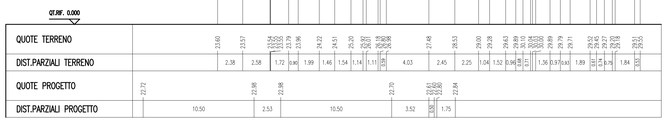

RAMO 6
NODICOLO TAGLI-CARREGGIATA NOTTOLA
Sc. 9 - 22

SCAVI E BONIFICHE	
STERRO	45.338 mq
RILEVATI	
RILEVATO	0.119 mq
SOVRASTRUTTURA STRADALE	
CASSONETTO	4.059 m
MISTO STABILIZZATO	4.520 m
MARCIAPIEDE	1.750 m

SEZIONE N. : 30
QT. PROGETTO : 22.874
DIST.PROG. : 364.383

SEZIONE N. : 11
QT. PROGETTO : 22.532
DIST.PROG. : 135.504
DIST.PREC. : 0.631
DIST.SUCC. : 8.606

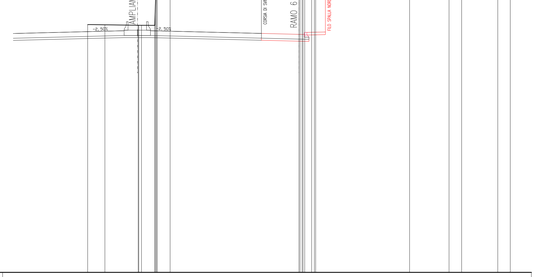

SCALA 1:200

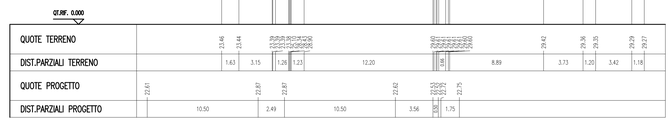

RAMO 6
NODICOLO TAGLI-CARREGGIATA NOTTOLA
Sc. 11 - 22

SCAVI E BONIFICHE	
STERRO	43.776 mq
RILEVATI	
RILEVATO	0.119 mq
SOVRASTRUTTURA STRADALE	
CASSONETTO	4.051 m
MISTO STABILIZZATO	4.647 m
MARCIAPIEDE	1.750 m

SEZIONE N. : 32
QT. PROGETTO : 22.924
DIST.PROG. : 384.383

SEZIONE N. : 9
QT. PROGETTO : 22.559
DIST.PROG. : 115.497
DIST.PREC. : 17.105
DIST.SUCC. : 19.376

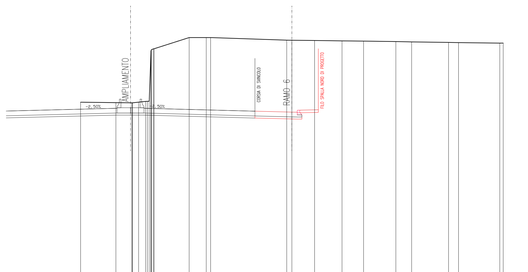

SCALA 1:200

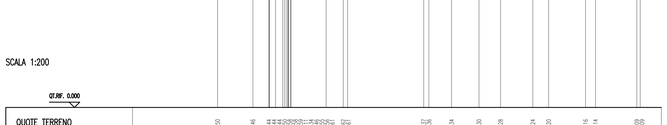

RAMO 6
NODICOLO TAGLI-CARREGGIATA NOTTOLA
Sc. 8 - 22

SCAVI E BONIFICHE	
STERRO	47.458 mq
RILEVATI	
RILEVATO	0.119 mq
SOVRASTRUTTURA STRADALE	
CASSONETTO	4.135 m
MISTO STABILIZZATO	4.581 m
MARCIAPIEDE	1.750 m

SEZIONE N. : 29
QT. PROGETTO : 22.864
DIST.PROG. : 355.771

SEZIONE N. : 12
QT. PROGETTO : 22.520
DIST.PROG. : 144.110
DIST.PREC. : 8.606
DIST.SUCC. : 10.714

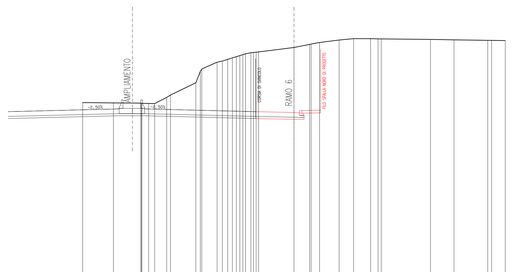

SCALA 1:200

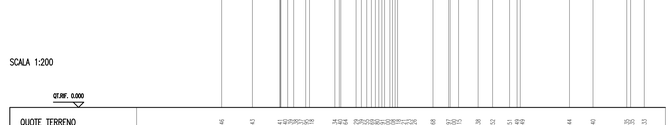

RAMO 6
NODICOLO TAGLI-CARREGGIATA NOTTOLA
Sc. 12 - 22

Anas SpA

Area Compartimentale Lazio

AUTOSTRADA DEL GRANDE RACCORDO ANULARE
Lavori di Potenziamento dello Svincolo Tiburtina
1° Stralcio Funzionale

PROGETTO DEFINITIVO

PROGETTAZIONE: PROGETTAZIONE GRANDI INFRASTRUTTURE - PROGIN SPA

PROGETTISTA: *Dott.Ing. Lorenzo Infante* *Ordine degli Ingegneri Provincia di Salerno n° 3446*	PROGETTAZIONE: PROGETTAZIONE GRANDI INFRASTRUTTURE PROGIN S.p.A. Mandataria — Italeco Ingegneria s.r.l. Mandante
IL GEOLOGO: *Dott. Geol. Gianluca Pandolfi Elmi*	
IL RESPONSABILE DELL'INTEGRAZIONE DELLE PRESTAZIONI SPECIALISTICHE: *Prof. Ing. Antonio Grimaldi*	
COORDINATORE PER LA SICUREZZA IN FASE DI PROGETTAZIONE: *Dott. Ing. Michele Curiale*	
VISTO IL RESP. DEL PROCEDIMENTO *Dott. Ing. Achille Devitofrancesco*	
PROTOCOLLO	DATA

ORDINE DEGLI INGEGNERI PROVINCIA DI SALERNO — INFANTE LORENZO — SEZ. A — 3446

PROGETTO STRADALE
ZONA SVINCOLO
SEZIONI TRASVERSALI RAMI DI SVINCOLO RAMO 6 TAV. 2 di 4

CODICE PROGETTO										NOME FILE	REVISIONE	FOGLIO	SCALA:
PROGETTO		LIV. PROG.		N. PROG.						P00PS01TRASZ28B.DWG			
D	G	1	9	0	9	D	1	7	0	1	CODICE ELAB. P00PS01TRASZ28	B	17 DI 23	1:200

REV.	DESCRIZIONE	DATA	REDATTO	VERIFICATO	APPROVATO
C					
B	EMISSIONE A SEGUITO OSSERVAZIONI CDS	MARZO 2020	L. Mazzoni	R. Velotta	L. Infante
A	EMISSIONE PER CDS	06/2017	M. Rossi	B. De Santis	L. Infante