

## Misura 20 (SS 7 Appia)

Stralcio planimetrico

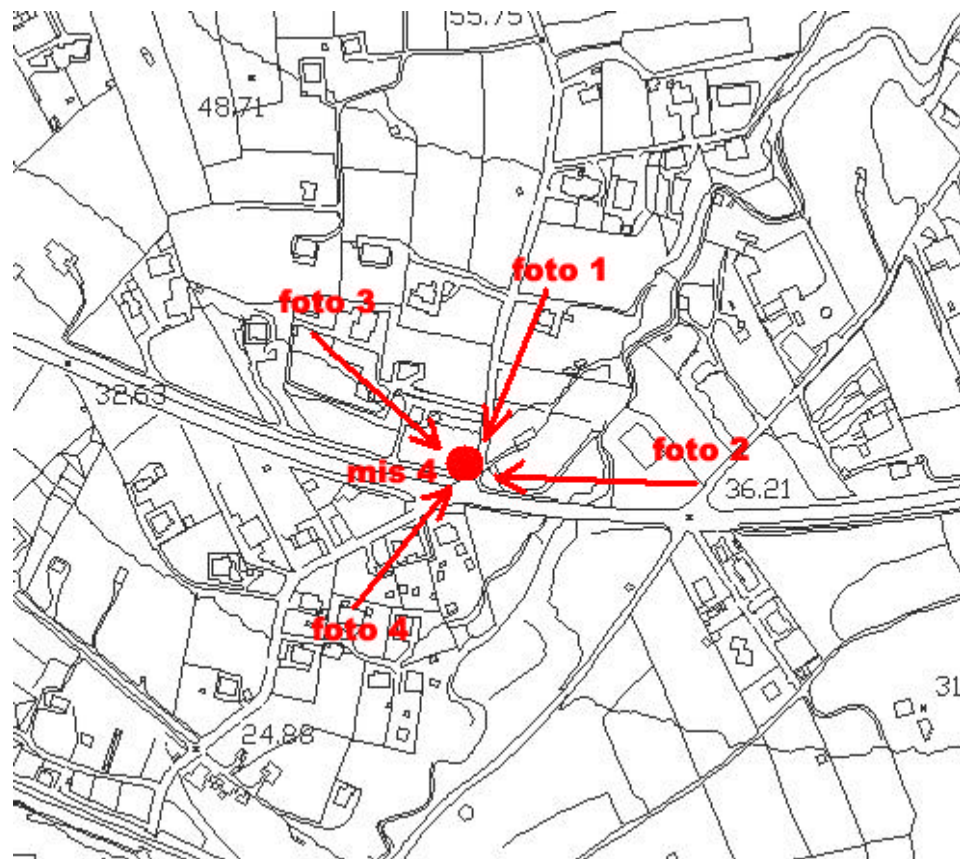


Foto1



Foto 2



### Dati caratteristici della postazione di misura

Data: 10/03/2004; orario 17:32; altezza microfono: 4 metri.  
Comune di Formia: SS 7 Appia (ingresso in Formia)  
Distanza della misura dal centro della carreggiata: 9,5 metri  
Distanza della misura dal limite della carreggiata: 3,5 metri  
Tipologia della strada: extraurbana principale  
Senso di circolazione: doppio  
Larghezza della carreggiata: 12 metri  
Traffico: intenso  
Velocità dei veicoli: entro il limite (50 km/h)  
Livello di usura del manto stradale: ridotto  
Tessuto urbano circostante: diradato con costruzioni distanziate  
Riverbero urbano: assente  
Presenza di ricettori sensibili: no  
Temperatura 16 °C ; Umidità Relativa: 48%

Foto 3



Foto 4

