Sezione A-A
(1 : 200)

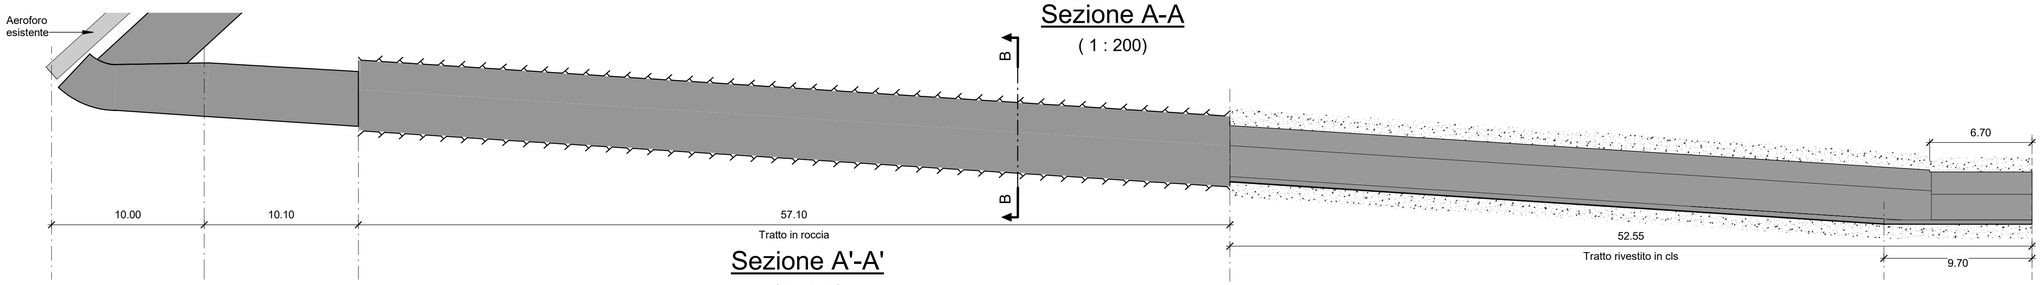

Sezione A'-A'
(1 : 200)

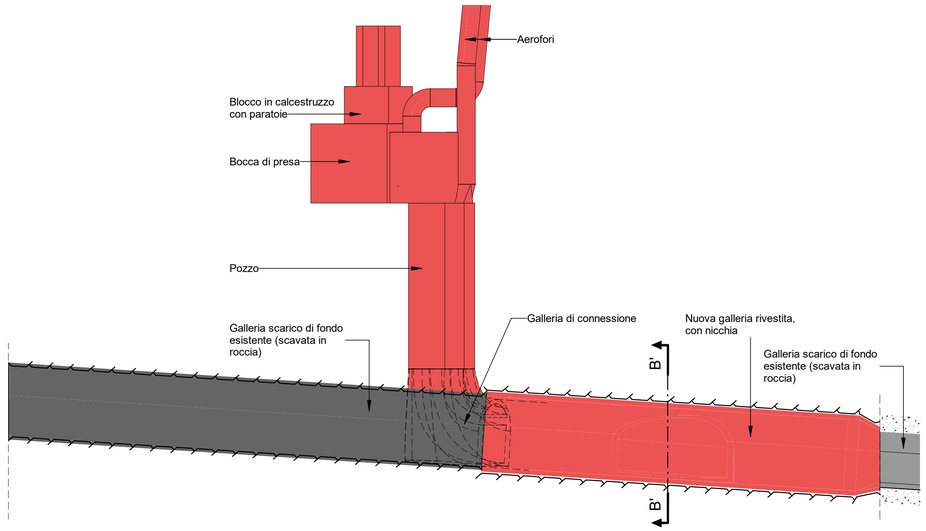

Sezione B-B
(1 : 100)

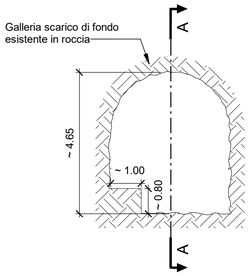

Sezione B'-B'
(1 : 100)

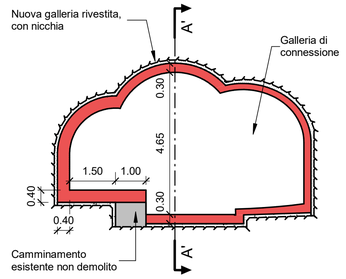

Planimetria stato di fatto
(1 : 500)

Planimetria stato di progetto
(1 : 500)

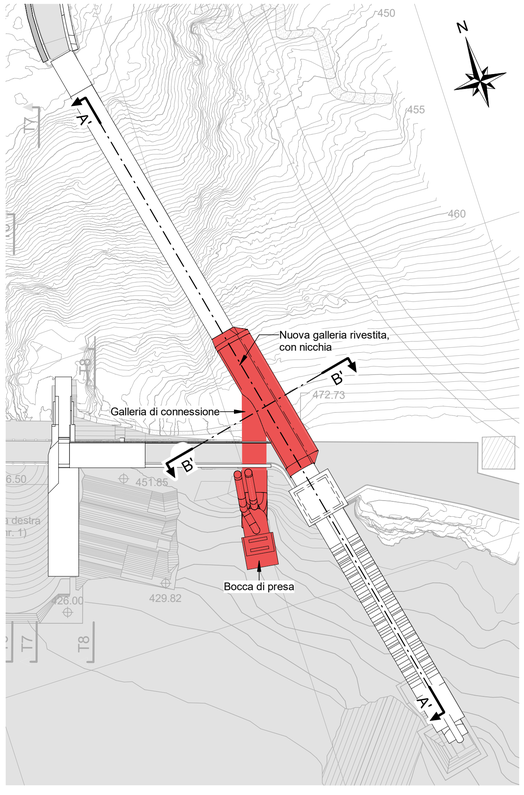

1:100 (A1)
0 1 5 10 m

1:200 (A1)
0 2 10 20 m

1:500 (A1)
0 5 25 50 m

REV.	DATA	DESCRIZIONE	PREPARATO	COLLABORAZ.	CONTROLLATO	VALIDATO
01	14-12-2021	PRIMA EMISSIONE	D. Longo		F. Maugliani	A. Balestra
00	03-08-2021	EMISSIONE PER REVISIONE CLIENTE	D.Longo	R.Sanfilippo	F.Maugliani	A.Balestra

COMMITTENTE / *CLIENT*: **Enel Green Power Italia S.r.l.**
Power Generation Italy
Operation & Maintenance Hydro Italy
Northern Central Area
DATA: 14-12-2021

PROGETTISTA / *DESIGNER*: **Lombardi SA Ingegneri Consulenti**
Via del Tiglio 2, 6512
Bellinzona-Giubiasco (Svizzera)
DATA: 14-12-2021

CODICE Lombardi: 2020.0352.002-GC-FON-DW-215-01
DATA: ING. M. BRAGHINI

IMPIANTO / *PLANT*: IMPIANTO IDROELETTRICO DI SUVIANA
NORTHERN CENTRAL AREA
UT BOLOGNA - UE SUVIANA

PARTE / *PART*: DIGA DI PAVANA
FILE / *FILES*: 2020.0352.002-GC-FON-DW-215-01

PROGETTO/ *PROJECT*: INTERVENTO DI MODIFICA DELLO SCARICO DI FONDO - PROGETTO DEFINITIVO -
FORMATO / *FORMAT*: A1
SCALA PLOT / *PLOT SCALE*: 1 = 1

DISEGNO / *DRAWING*: Stato di fatto - Stato di progetto
Layout generale,planimetria,sezioni
SCALA / *SCALE*: 1:100-1:200-1:500

IL PROGETTISTA SPECIALISTICO	IL DIRETTORE LAVORI	PER PRESA VISIONE ING. RESPONSABILE
ING. A. BALESTRA		ING. A. PARISI
DATA 14-12-2021	DATA	DATA 14-12-2021

CODICE / *CODE* — TAVOLA / *TABLE*: 261

GRUPPO *GROUPE*	FUNZIONE *FUNCTION*	TIPO *TYPE*	EMITTENTE *ISSUER*	PAESE *COUNTRY*	TEC. *TEC.*	IMPIANTO *PLANT*	SISTEMA *SYSTEM*	PROGRESSIVO *PROGRESSIVE*	REVISIONE *REVISION*
GR	EOEM	D	9	IT	H	490222	102	6101	

CLASSIFICAZIONE *CLASSIFICATION*: ☒ PUBBLICO *PUBLIC* ☐ AZIENDALE *COMPANY* ☐ RISERVATO *RESERVED* ☐ RISTRETTO *RESTRICTED*
UTILIZZO *UTILIZATION*: Documentazione progettuale

This document is propeity of ENEL. It is strictly forbidden to reproduce this document, in whole or in part, and to provide to others any related information without the previous written consent by ENEL.