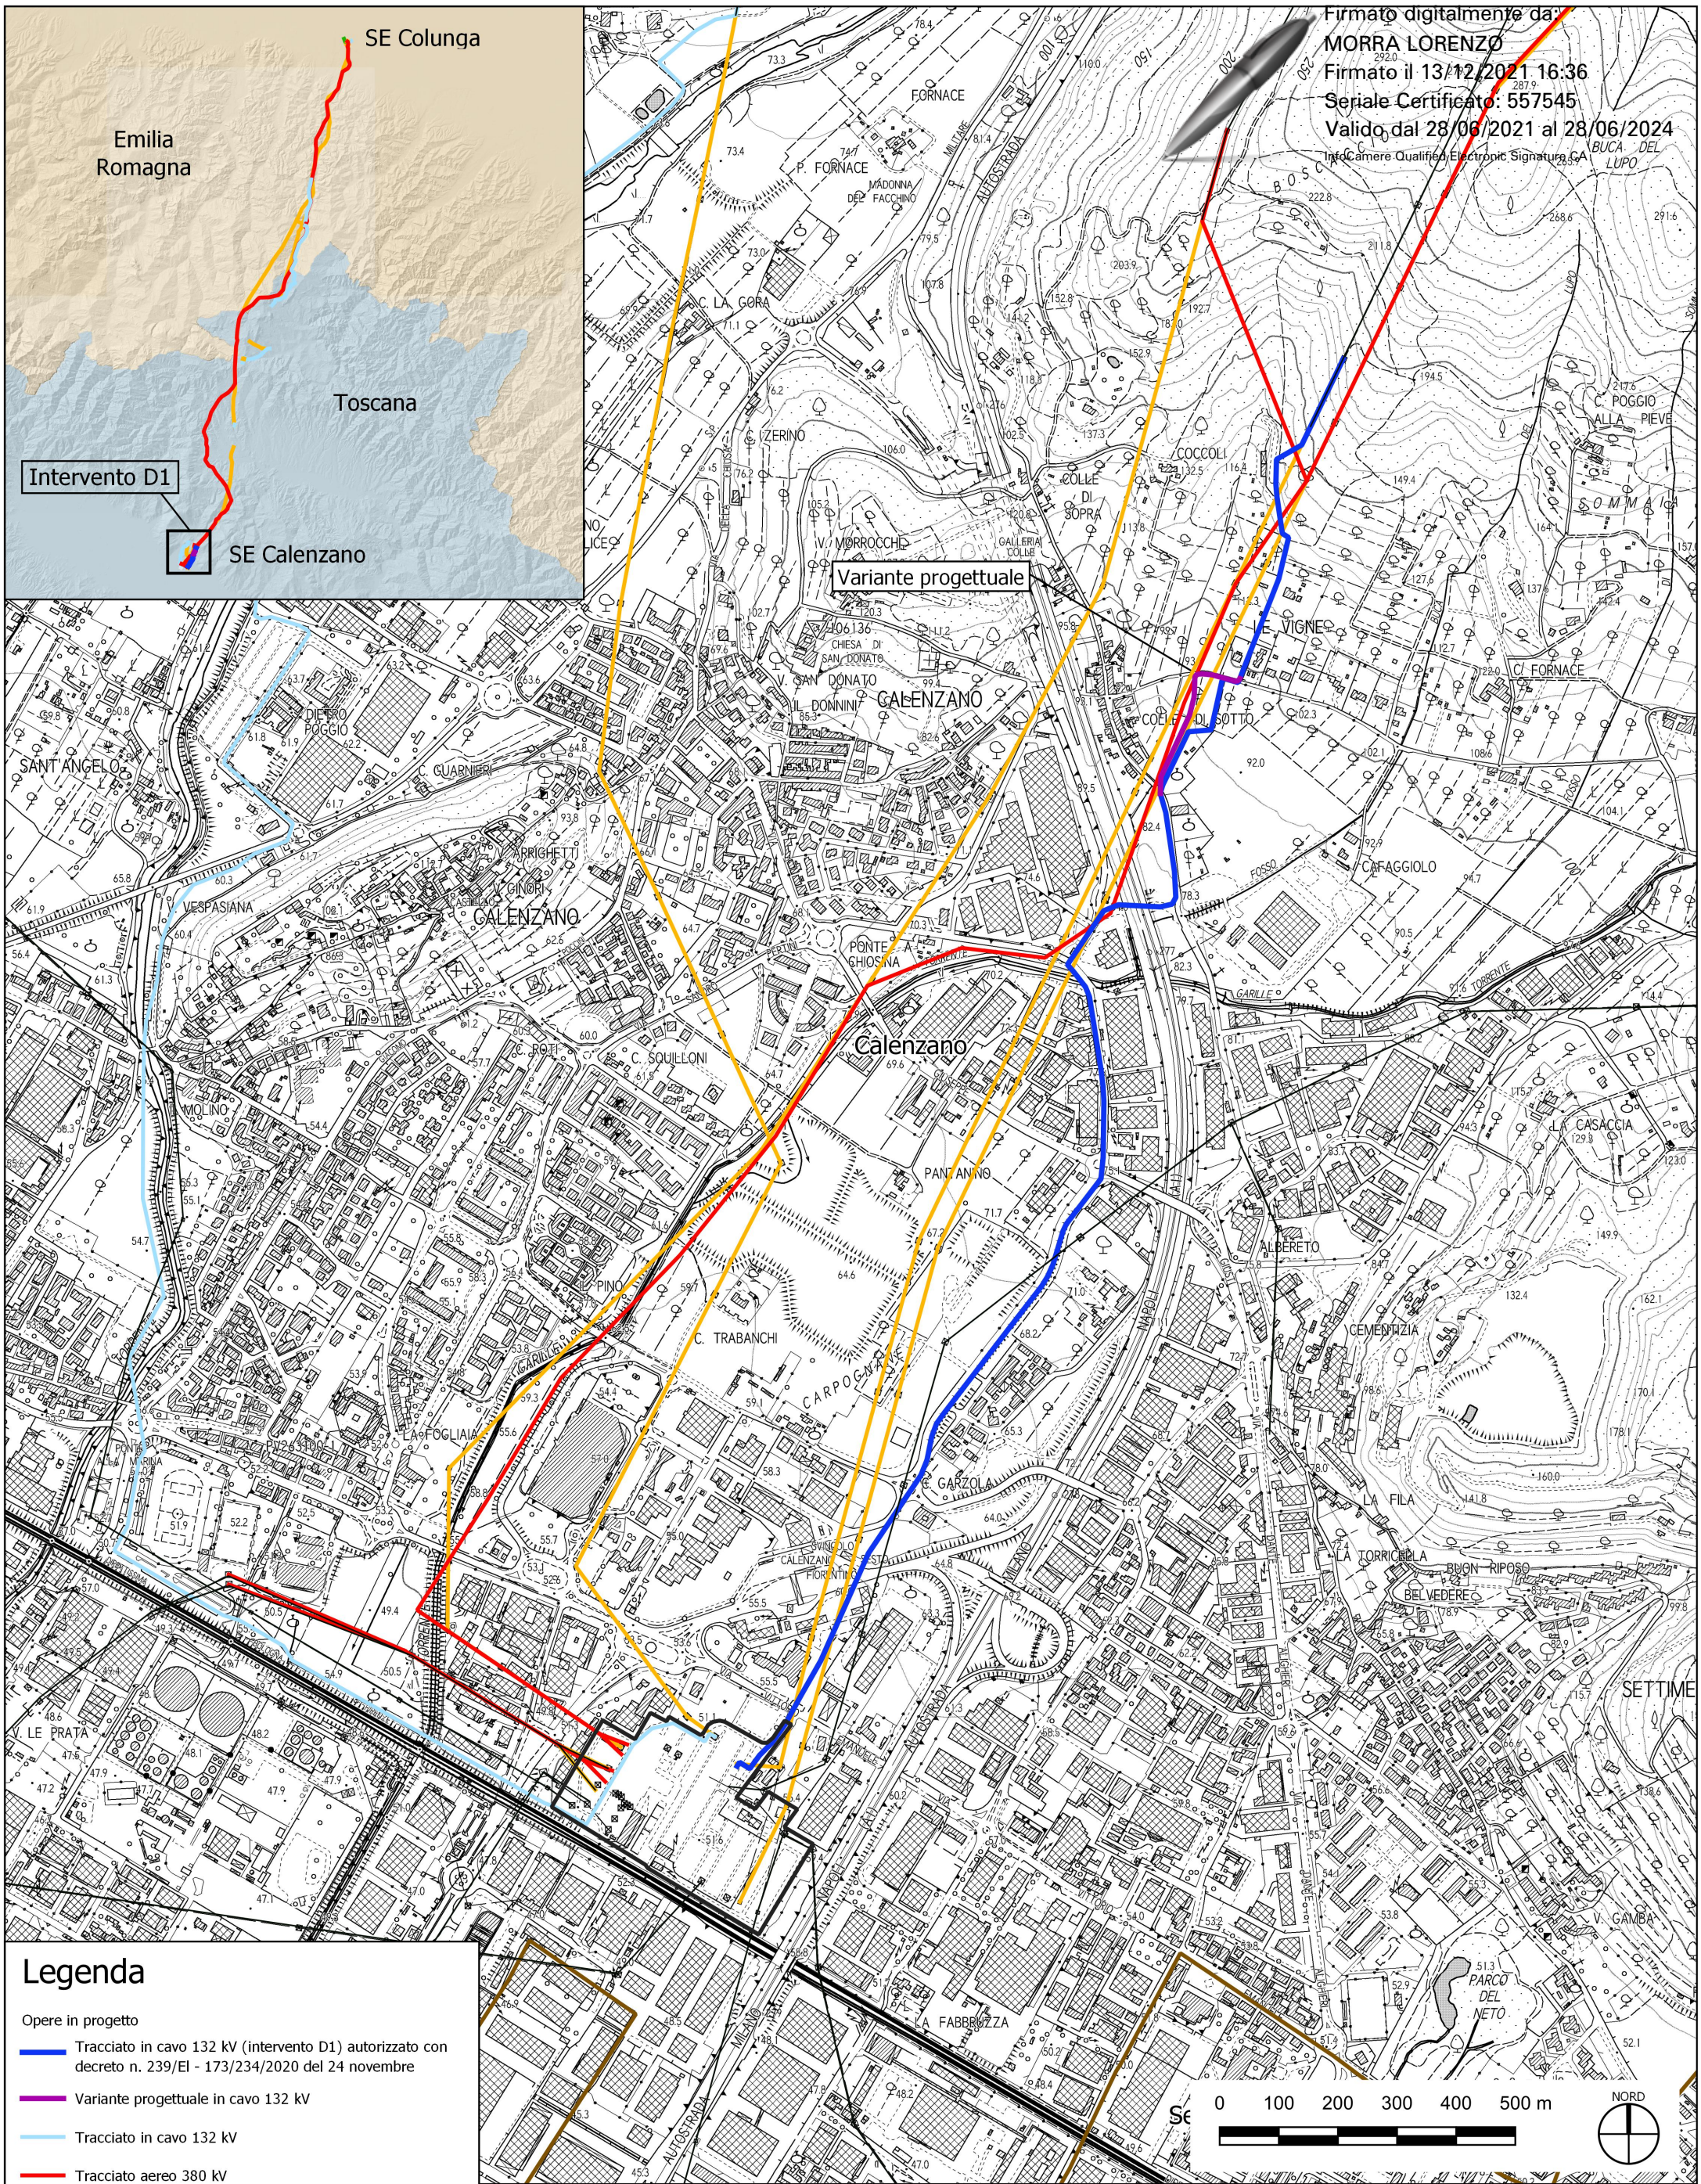

Firmato digitalmente da:
MORRA LORENZO
Firmato il 13/12/2021 16:36
Seriale Certificato: 557545
Valido dal 28/06/2021 al 28/06/2024
InfoCamere Qualified Electronic Signature CA

Legenda

Opere in progetto

- Tracciato in cavo 132 kV (intervento D1) autorizzato con decreto n. 239/EI - 173/234/2020 del 24 novembre
- Variante progettuale in cavo 132 kV
- Tracciato in cavo 132 kV
- Tracciato aereo 380 kV
- Demolizioni

Opere esistenti

- Linee esistenti
- SE esistenti

Limiti amministrativi

- Confini comunali

REVISIONI			
N.	DATA	ACCETTATO	
00	03/11/2021	N. Rivabene SVP-ATS	

Terna Rete Italia
TERNA GROUP

TITOLO ELABORATO

Elettrodotto 380kV S.E. Colunga - S.E. Calenzano ed opere connesse
INT. D1 cavo T. 802 " Barberino – Calenzano "
Valutazione preliminare (art. 6 comma 9 D.Lgs. 152/2006)
Corografia generale

NOME DEL FILE	CODIFICA ELABORATO	FOGLIO	SEGUE FG.
DVDR13004C2310766.qgz	DVDR13004C2310766	/	