Firmato digitalmente da:
MORRA LORENZO
Firmato il 13/12/2021 16:37
Seriale Certificato: 557545
Valido dal 28/06/2021 al 28/06/2024
InfoCamere Qualified Electronic Signature CA

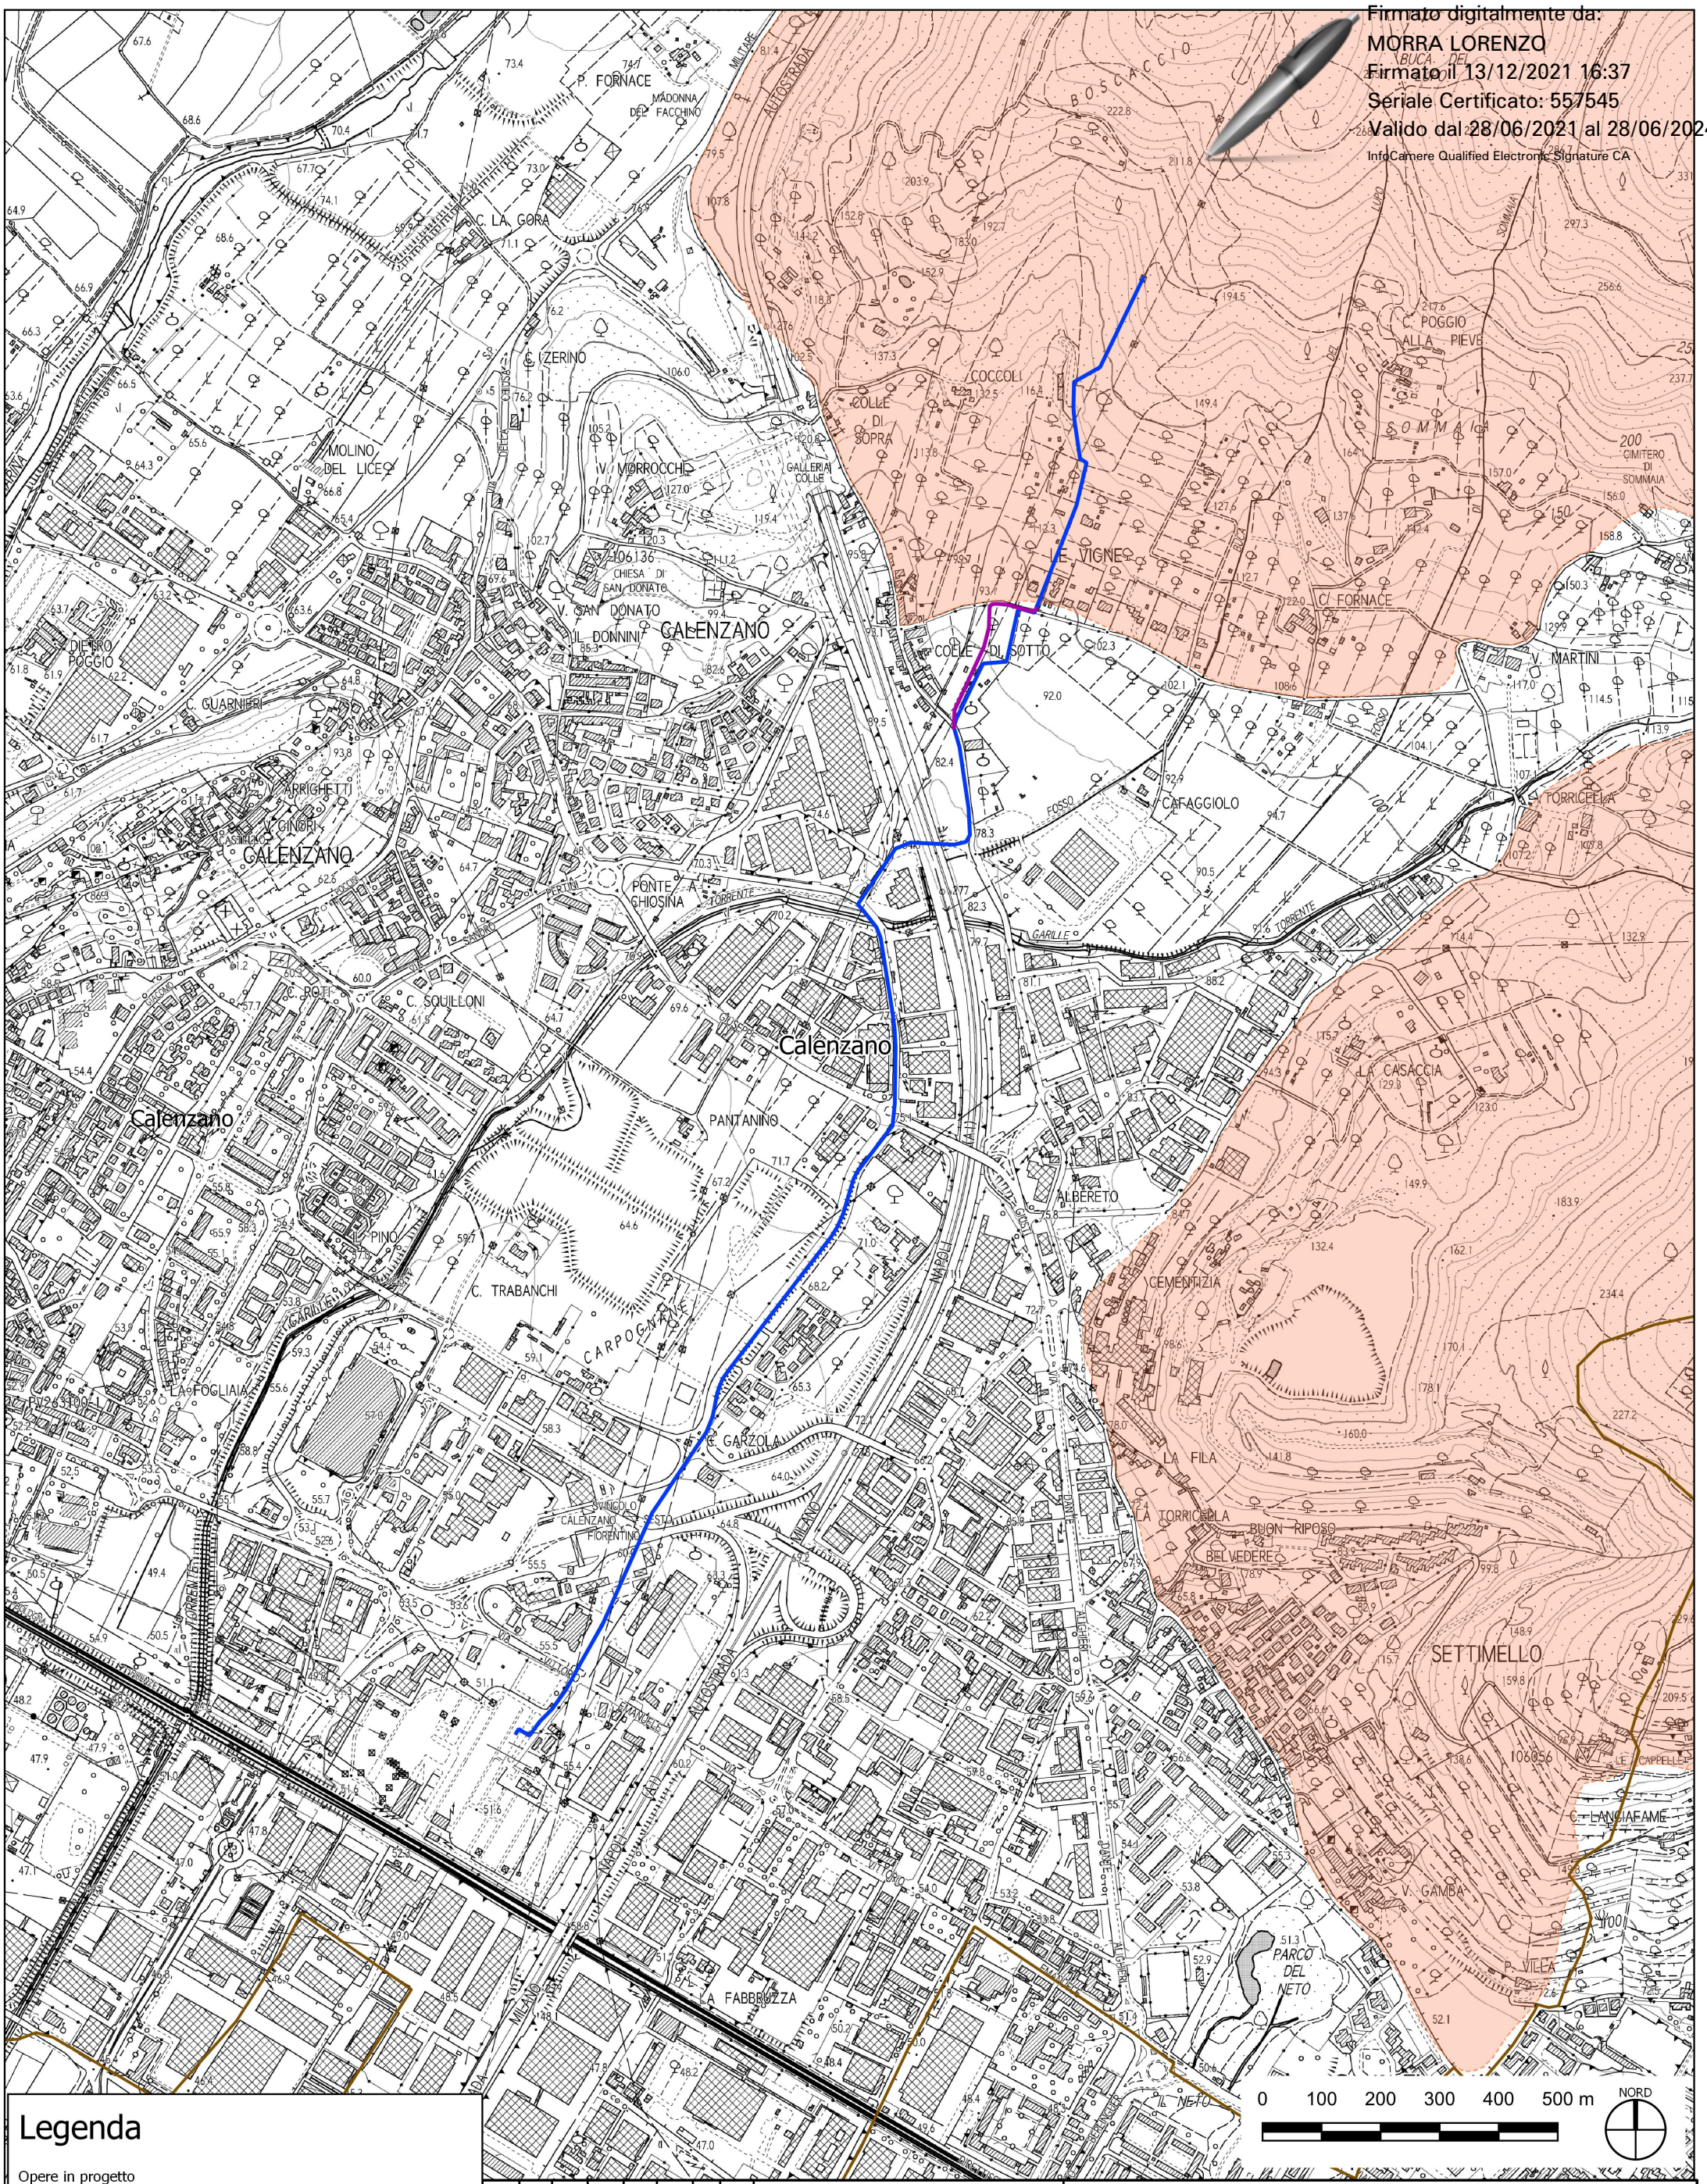

Legenda

Opere in progetto

- Tracciato in cavo 132 kV autorizzato con decreto n. 239/EI - 173/234/2020 del 24 novembre
- Variante progettuale del tracciato in cavo 132 kV

Limiti amministrativi

- Confini comunali

Vincolo idrogeologico

- Aree a vincolo idrogeologico R.D. n.3267/1923

REVISIONI			
N.	DATA	ACCETTATO	
00	03/11/2021	N. Rivabene SVP-ATS	

Terna Rete Italia
TERNA GROUP

NOME DEL FILE	CODIFICA ELABORATO	FOGLIO	SEGUE FG.
DVDR13004C2310985.qgz	DVDR13004C2310985	/	

TITOLO ELABORATO

Elettrodotto 380kV S.E. Colunga - S.E. Calenzano ed opere connesse

INT. D1 cavo T. 802 " Barberino – Calenzano "

Valutazione preliminare (art. 6 comma 9 D.Lgs. 152/2006)

Vincolo idrogeologico