


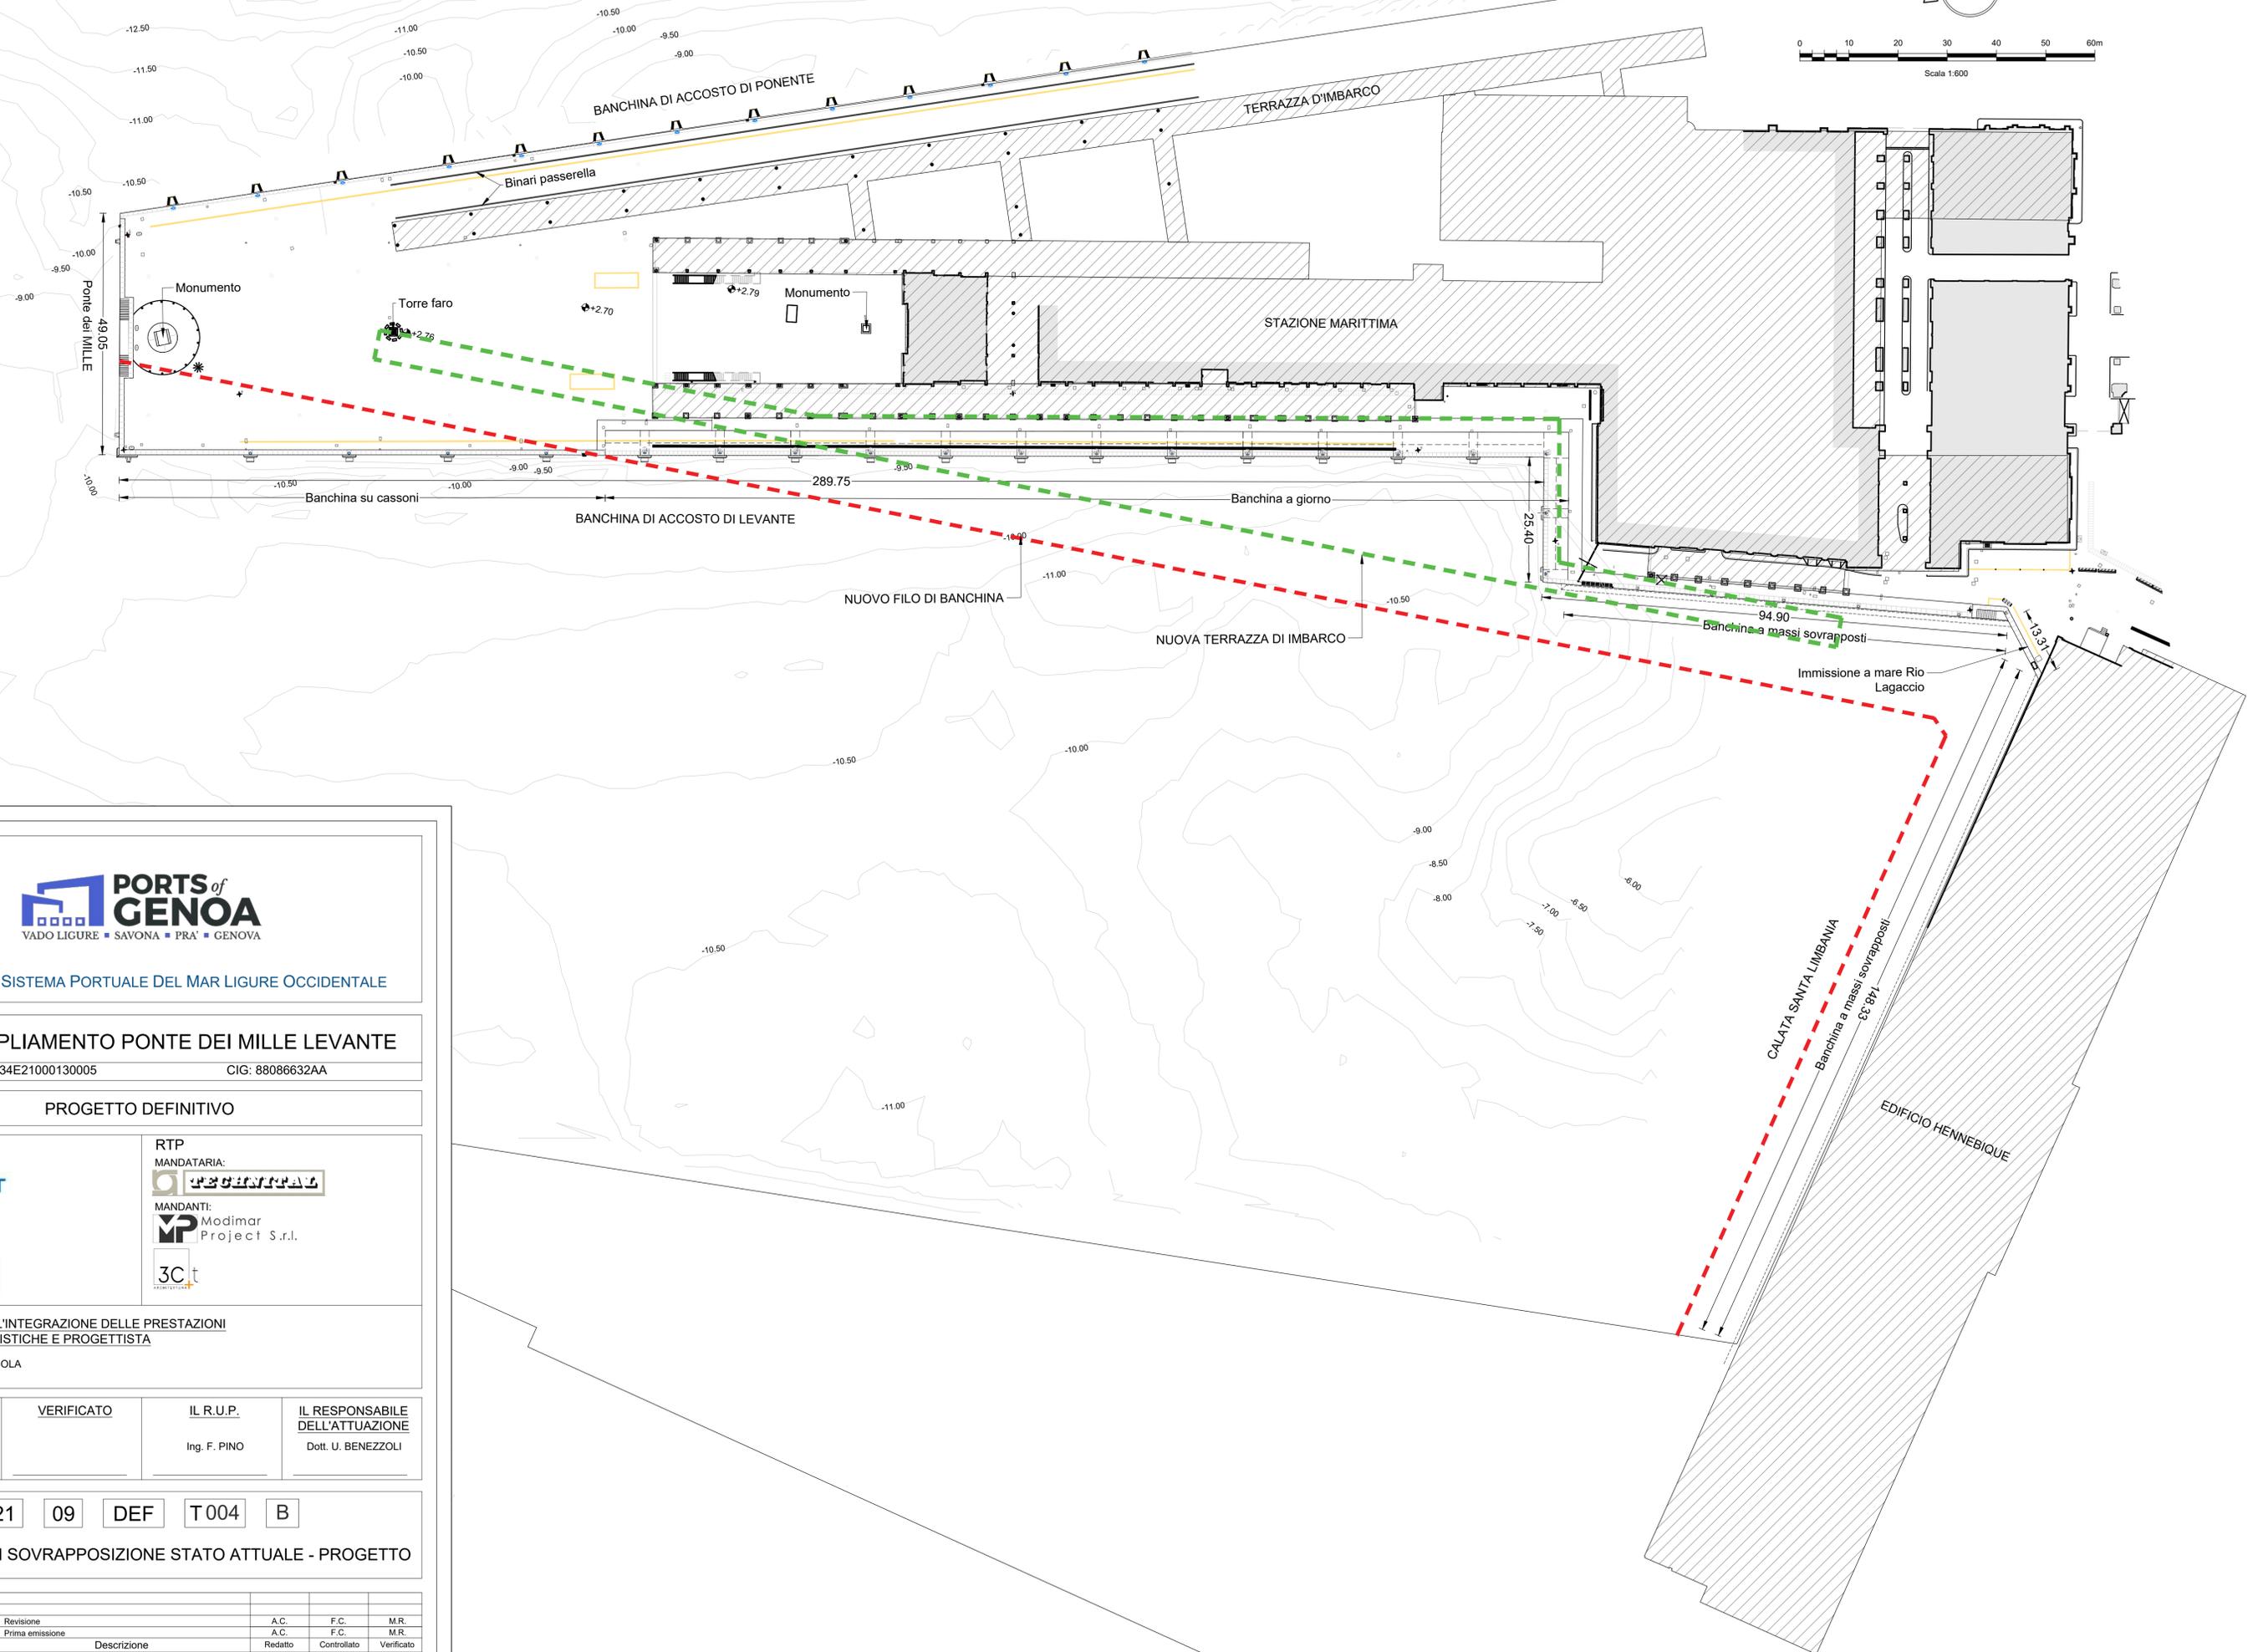

0 10 20 30 40 50 60m

Scala 1:600



AUTORITÀ DI SISTEMA PORTUALE DEL MAR LIGURE OCCIDENTALE

P. 3133 AMPLIAMENTO PONTE DEI MILLE LEVANTE

CUP: C34E21000130005

CIG: 88086632AA

PROGETTO DEFINITIVO


RTI MANDATARIA:



MANDANTI:



RTP MANDATARIA:

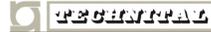

MANDANTI:



RESPONSABILE DELL'INTEGRAZIONE DELLE PRESTAZIONI SPECIALISTICHE E PROGETTISTA

Ing. F. BUSOLA

IL D.E.C.

Ing. P. SPRIANO

VERIFICATO

IL R.U.P.

Ing. F. PINO

IL RESPONSABILE DELL'ATTUAZIONE

Dott. U. BENEZZOLI

21 09 DEF T004 B

PLANIMETRIA DI SOVRAPPOSIZIONE STATO ATTUALE - PROGETTO

Data	Rev.	Descrizione	Redatto	Controllato	Verificato
17/11/2021	B	Revisione	A.C.	F.C.	M.R.
29/10/2021	A	Prima emissione	A.C.	F.C.	M.R.