


NOME	FUNZIONE	ASPETTO	C.d.B. di OCCUPAZIONE
1Ad	AVVISO	G-Gx-V-Gx/Vx	10
1d	I* CAT.	R-G-V-R/G	10
5s	PARTENZA	R-V	12
4s	PARTENZA	R-V	12
3s	PARTENZA	R-V	12
5d	PARTENZA	R-V	22
4d	PARTENZA	R-V	22
3d	PARTENZA	R-V	22
2s	I* CAT.	R-G-V-R/G	20
2As	AVVISO	G-Gx-V-Gx/Vx	20

TABELLA LUNGHEZZA UTILE BINARI

PERCORSO VERSO	BINARI		
	I (m)	II (m)	III (m)
LAMEZIA T. C/LE	230	230	365
CATANZARO LIDO	230	230	365

REGIME D'ESERCIZIO : I-SPT-EDCO

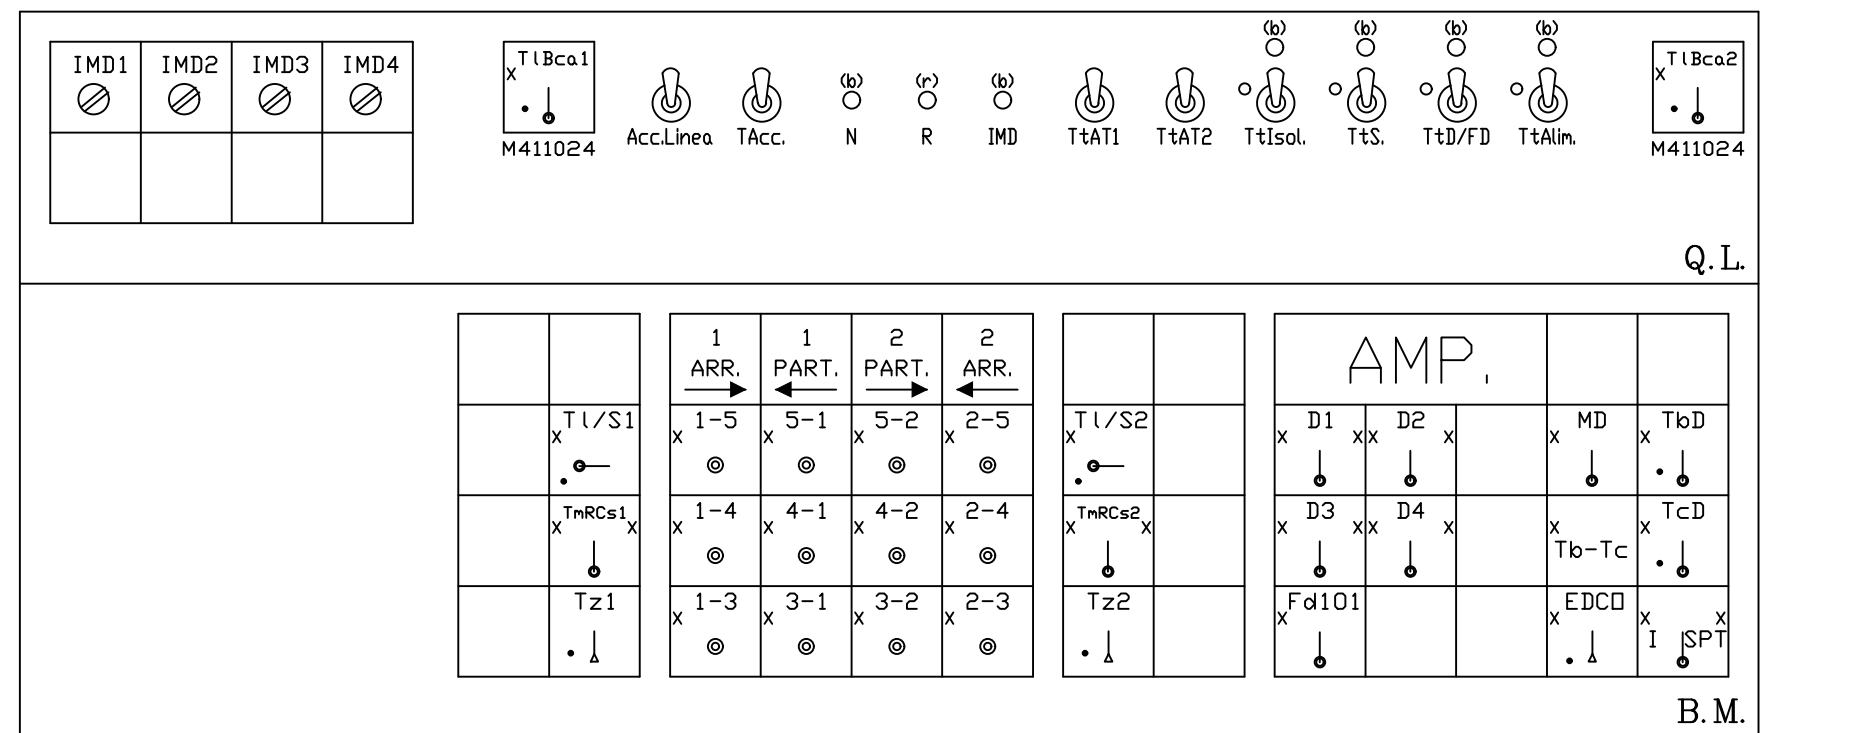

COMMITTENTE: **RFI** RETE FERROVIARIA ITALIANA GRUPPO FERROVIE DELLO STATO ITALIANE
DIREZIONE TERRITORIALE PRODUZIONE REGGIO CALABRIA

SOGGETTO TECNICO: DIREZIONE TERRITORIALE PRODUZIONE REGGIO CALABRIA
S.O. INGEGNERIA

PROGETTAZIONE: **RFI** DIREZIONE TERRITORIALE PRODUZIONE REGGIO CALABRIA
S.O. INGEGNERIA - U.O. TECNOLOGIE

INTERVENTO: Installazione del SID al Dispositivi Contatto Funghi dei deviatoi 1b, 2b, 3 e 4

Linea: **Lamezia T.C. - Catanzaro Lido**

Impianto: **L.T. Nicastro**

Oggetto: **Piano schematico** Tavola n. **01**

Foglio: 01 di 01

Posizione Archivio	Linea	Sede Tecnica	Nome Doc	Numerazione	Codice di Verifica
L629	L00076	TIPS			614759.600865

Rev	Descrizione	Redatto	Data	Progettato	Data	Verificato	Data	Approvato	Data	Autorizzato	Data
0	Emissione	D.Spadaro	09/2017	D.Spadaro	09/2017	R.Gentile	09/2017	A.Gioffrè	09/2017	S.Stassi	09/2017
A	As-Built	A.Scicchitano	07/2018	A.Scicchitano	07/2018	R.Gentile	07/2018	A.Gioffrè	07/2018	S.Stassi	07/2018
B	As-Built	A.Scicchitano	10/2018	A.Scicchitano	10/2018	R.Gentile	10/2018	A.Gioffrè	10/2018	S.Stassi	10/2018

File: RC0W01D67PXAC0206001A PS IS (G-R) Immagine associata: [X] stile di stampamonochrome.ctb scalaschematico

n. Elab.: 543

COMMITTENTE: **RFI** RETE FERROVIARIA ITALIANA GRUPPO FERROVIE DELLO STATO ITALIANE

PROGETTAZIONE: **ITALFERR** GRUPPO FERROVIE DELLO STATO ITALIANE

COLLEGAMENTO LAMEZIA T. - CATANZARO - DORSALE JONICA

U.O. TECNOLOGIE SUD
PROGETTO DEFINITIVO

ELETTRIFICAZIONE TRATTA LAMEZIA T. - CATANZARO L. (Lotto 01)

PFTE da sottoporre all'esame del CSLLPP ai sensi del DL 16 luglio 2020, n. 76 convertito con legge n. 120/2020 «Misure urgenti per la semplificazione e l'innovazione digitale»

Lamezia Terme Nicastro

Piano Schematico IS (G/R) SCALA: -:-

COMMESSA LOTTO FASE ENTE TIPO DOC. OPERA/DISCIPLINA PROGR. REV.

RC0W 01 D 67 PX AC0206 001 A

Rev.	Descrizione	Redatto	Data	Verificato	Data	Approvato	Data	Autorizzato	Data
A	Prima Emissione	P. De Luca Bosso	Giugno 2020	G. Caselli	Giugno 2020	S. Vanloni	Giugno 2020	A. Presta	Giugno 2020

File: n. Elab.: 543