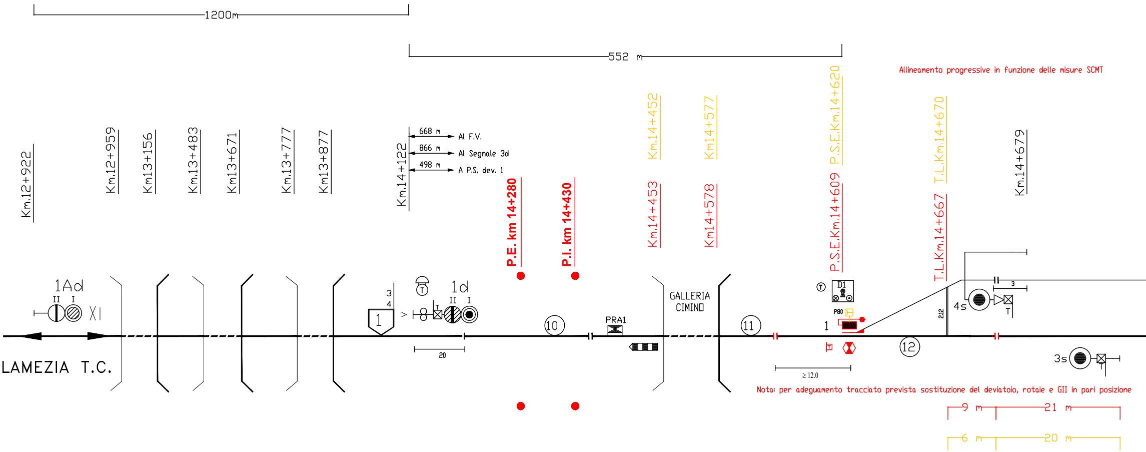
1200m
552 m
Km.12+922
Km.12+959
Km13+156
Km.13+483
Km13+671
Km.13+777
Km13+877
Km.14+122
668 m Al F.V.
866 m Al Segnale 3d
498 m A P.S. dev. 1
P.E. km 14+280
P.I. km 14+430
Km.14+452
Km14+577
Km.14+453
Km14+578
P.S.E.Km.14+620
P.S.E.Km.14+609
T.L.Km.14+670
T.L.Km.14+667
Km.14+679
1Ad
II I
XI
LAMEZIA T.C.
3
4
1
T
1d
II I
20
10
PRA1
GALLERIA CIMINO
11
T
D1
P80
1
12
≥ 12.0
2.12
4s
T
3
3s
T
9 m
21 m
6 m
20 m
Km.14+697

Allineamento progressive in funzione delle misure SCMT

Nota: per adeguamento tracciato prevista sostituzione del deviatoio, rotaie e GII in pari posizione

NOME	FUNZIONE	ASPETTO	C.d.B. di OCCUPAZIONE
1Ad	AVVISO	G-Gx-V-G/V	10
1d	Iª CAT.	R-G-V-R/G	10
4s	PARTENZA	R-V	11
3s	PARTENZA	R-V	12
4d	PARTENZA	R-V	21
3d	PARTENZA	R-V	22
2s	Iª CAT.	R-G-V-R/G	20
2As	AVVISO	G-Gx-V-G/V	20

TABELLA LUNGHEZZA UTILE BINARI		
PERCORSO VERSO	BINARI	
	I [m]	II [m]
LAMEZIA T.C/LE	301	293
CATANZARO LIDO	292	293

REGIME D'ESERCIZIO : I - SPT - EDCO - DIS

P.M. FEROLETO

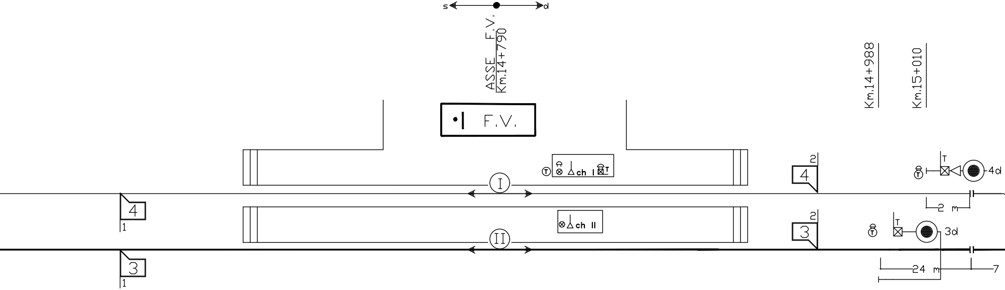
s
d
ASSE F.V.
Km.14+790
F.V.
Km.14+988
Km.15+010
ch I
ch II
T
I
II
4
1
3
1
2
4
2
3
T
4d
2 m
T
3d
24 m
7

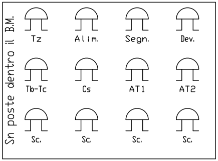
Sn poste dentro il B.M.
Tz
Alim.
Segn.
Dev.
Tb-Tc
Cs
AT1
AT2
Sc.
Sc.
Sc.
Sc.

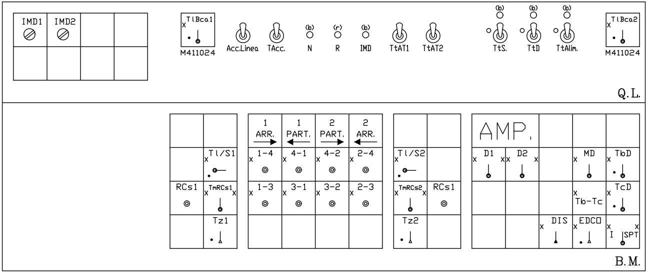
IMD1
IMD2
TlBca1
M411024
Acc.Linea
TAcc.
(b)
N
(r)
R
(b)
IMD
TtAT1
TtAT2
(b)
TtS.
(b)
TtD
(b)
TtAlim.
TlBca2
M411024
Q.L.
Tl/S1
RCs1
TmRCs1
Tz1
1 ARR.
1 PART.
2 PART.
2 ARR.
1-4
4-1
4-2
2-4
1-3
3-1
3-2
2-3
Tl/S2
TmRCs2
RCs1
Tz2
AMP.
D1
D2
MD
TbD
Tb-Tc
TcD
DIS
EDCO
I
SPT
B.M.

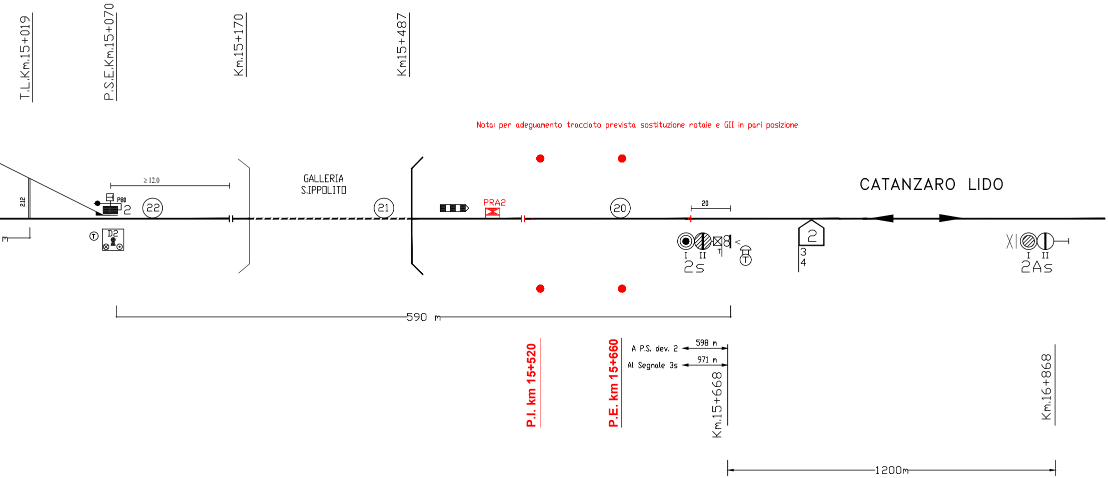
T.L.Km.15+019
P.S.E.Km.15+070
Km.15+170
Km15+487
2.12
≥ 12.0
P80
2
22
D2
T
GALLERIA
S.IPPOLITO
21
PRA2
20
20
2s
I
II
T
2
3
4
CATANZARO LIDO
2As
I
II
590 m
P.I. km 15+520
P.E. km 15+660
A P.S. dev. 2
598 m
Al Segnale 3s
971 m
Km.15+668
Km.16+868
1200m

Nota: per adeguamento tracciato prevista sostituzione rotaie e GII in pari posizione

COMMITTENTE:

RFI RETE FERROVIARIA ITALIANA
GRUPPO FERROVIE DELLO STATO ITALIANE

DIREZIONE TERRITORIALE PRODUZIONE REGGIO CALABRIA

SOGGETTO TECNICO: **DIREZIONE TERRITORIALE PRODUZIONE REGGIO CALABRIA**
S.O. INGEGNERIA

PROGETTAZIONE: RFI **DIREZIONE TERRITORIALE PRODUZIONE REGGIO CALABRIA**
S.O. INGEGNERIA - U.O. TECNOLOGIE

INTERVENTO: **Installazione del SID al Dispositivo Contatto Funghi del deviatoio 1**

Linea: **Lamezia T.C. - Catanzro Lido**

Impianto: **P.M. Feroleto**

Oggetto: **Piano schematico**	**Tavola n.** **01** **Foglio: 01 di 01**

Posizione Archivio	Linea	Sede Tecnica	Nome Doc	Numerazione	Codice di Verifica
	L629	LO0061	TIPS		614759.602914

Rev	Descrizione	Redatto	Data	Progettato	Data	Verificato	Data	Approvato	Data	Autorizzato	Data
A	Emissione	D.Spadaro	09/2017	D.Spadaro	09/2017	R.Gentile	09/2017	A.Gioffrè	09/2017	S.Stassi	09/2017
B	As-Built	A.Scicchitano	08/2018	A.Scicchitano	08/2018	R.Gentile	08/2018	A.Gioffrè	08/2018	S.Stassi	08/2018
C	As-Built	A.Scicchitano	10/2018	A.Scicchitano	10/2018	R.Gentile	10/2018	A.Gioffrè	10/2018	S.Stassi	10/2018

File: RC0W01D67PXAC0406001A PS IS (G-R) Feroleto.dwg	immagine associata: ☒	stile di stampa: monochrome.ctb	scala: schematico

01/01/15

PROPRIETA' E DIRITTI DEL PRESENTE DISEGNO SONO RISERVATI LA RIPRODUZIONE ANCHE PARZIALE E' VIETATA

COMMITTENTE:

RFI RETE FERROVIARIA ITALIANA
GRUPPO FERROVIE DELLO STATO ITALIANE

PROGETTAZIONE:

ITALFERR
GRUPPO FERROVIE DELLO STATO ITALIANE

COLLEGAMENTO LAMEZIA T. - CATANZARO - DORSALE JONICA

U.O. TECNOLOGIE SUD

PROGETTO DEFINITIVO

ELETTRIFICAZIONE TRATTA LAMEZIA T. - CATANZARO L. (Lotto 01)

PFTE da sottoporre all’esame del CSLLPP ai sensi del DL 16 luglio 2020, n. 76 convertito con legge n. 120/2020 «Misure urgenti per la semplificazione e l'innovazione digitale

ITALFERR S.p.A.
Ordine degli Ingegneri della Provincia di La Spezia
Dott. Ing. Andrea Nardinocchi
iscritto all'Albo Professionale
COD. N. A1263

Feroleto

Piano Schematico IS (G/R)

SCALA:
-:-

COMMESSA	LOTTO	FASE	ENTE	TIPO DOC.	OPERA/DISCIPLINA	PROGR.	REV.
RC0W	01	D	67	PX	AC0406	001	A

Rev.	Descrizione	Redatto	Data	Verificato	Data	Approvato	Data	Autorizzato Data
A	Prima Emissione	P. De Luca Bosso P. De Luca Bosso	Giugno 2020	G. Caselli G. Caselli	Giugno 2020	S. Vanfiori	Giugno 2020	A. Presta Giugno 2020 Dott. Ing. ANTONIO PRESTA N. 1959

File:	n. Elab.: 545