
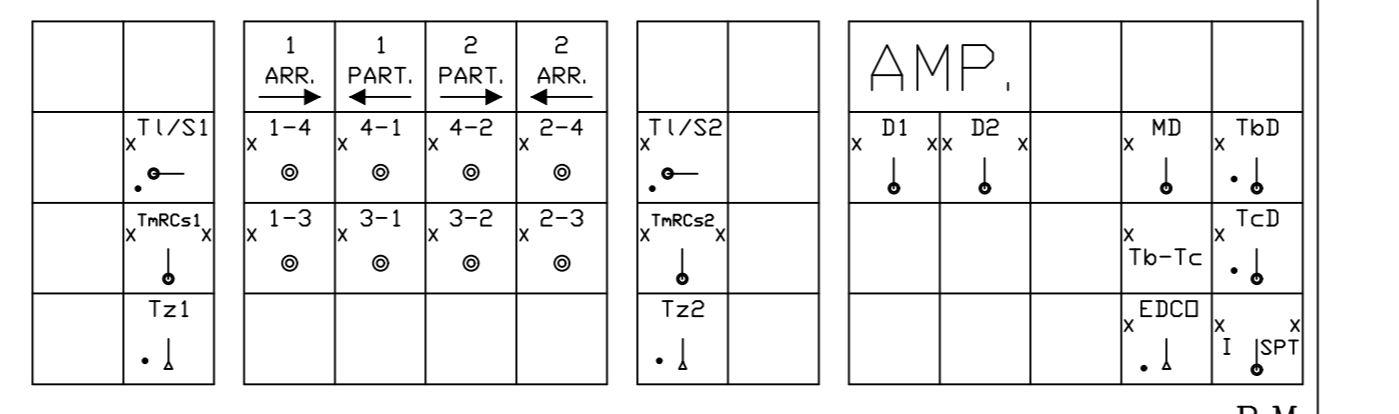
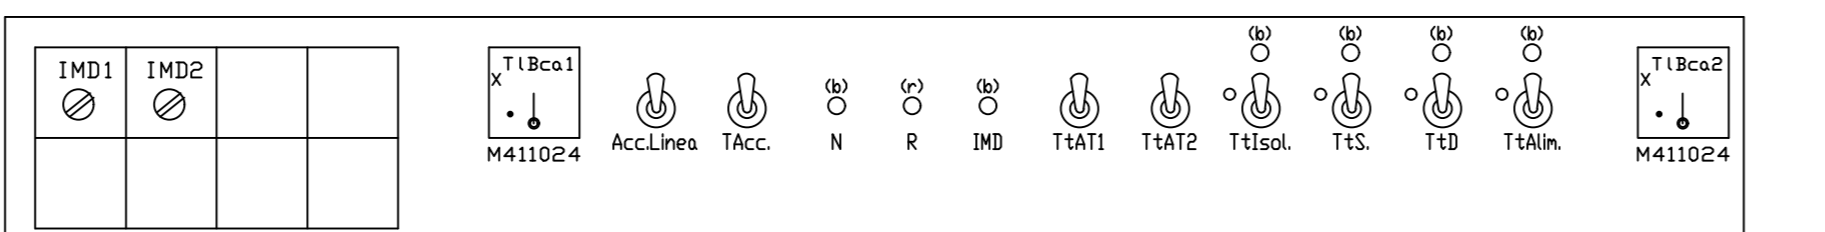


NOME	FUNZIONE	ASPETTO	Cod. B. di OCCUPAZIONE
1Ad	AVVISO	G-Gx-V-Gx/Vx	10
1d	I° CAT.	R-G-V-R/G	10
4s	PARTENZA	R-V	11
3s	PARTENZA	R-V	12
4d	PARTENZA	R-V	22
3d	PARTENZA	R-V	22
2s	I° CAT.	R-G-V-R/G	20
2As	AVVISO	G-Gx-V-G/V	20

P.E. km 24+047
P.I. km 24+207

TABELLA LUNGHEZZA UTILE BINARI		
PERCORSO VERSO	BINARI	
	[m]	[m]
LAMEZIA T.C/LE	301	293
CATANZARO LIDO	292	293

REGIME D'ESERCIZIO : I - SPT - EDCC

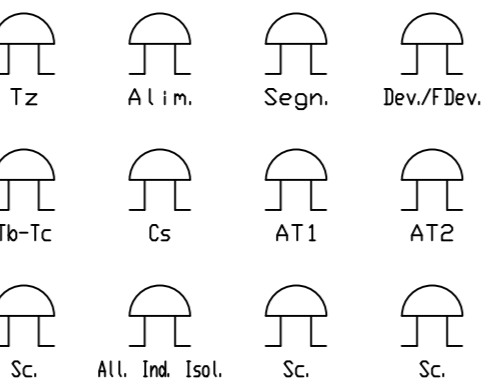

COMMITENTE: **RFI RETE FERROVIARIA ITALIANA GRUPPO FERROVIE DELLO STATO ITALIANE**
DIREZIONE TERRITORIALE PRODUZIONE REGGIO CALABRIA

SOGGETTO TECNICO: **DIREZIONE TERRITORIALE PRODUZIONE REGGIO CALABRIA**
S.O. INGEGNERIA

PROGETTAZIONE: **DIREZIONE TERRITORIALE PRODUZIONE REGGIO CALABRIA**
S.O. INGEGNERIA - U.O. TECNOLOGIE

INTERVENTO: **Installazione del SID al Dispositivo Contatto Funghi del deviatoio 1**

Linea: **Lamezia T.C. - Catanzaro Lido**
 Impianto: **Marcellinara**

Oggetto: **Piano schematico** Tavola n. **01**
 Foglio: **01 di 01**

Posizione Archivio	Linea	Sede Tecnica	Nome Doc	Numerazione	Codice di Verifica
	L629	L00083	TIPS		614759.604699

Rev	Descrizione	Redatto	Data	Progettato	Data	Verificato	Data	Approvato	Data	Autorizzato	Data
A	Emissione	D.Spadaro	09/2017	D.Spadaro	09/2017	R.Gentile	09/2017	A.Gioffre	09/2017	S.Stassi	09/2017
B	As-Built	A.Scicchitano	08/2018	A.Scicchitano	08/2018	R.Gentile	08/2018	A.Gioffre	08/2018	S.Stassi	08/2018
C	As-Built	A.Scicchitano	10/2018	A.Scicchitano	10/2018	R.Gentile	10/2018	A.Gioffre	10/2018	S.Stassi	10/2018

File: **RC0W01D67PXAC0606001A PS IS (G-R)** immagine associata [X] stile di stampamonochrome.ctb scalaschematico

COMMITENTE: **RFI RETE FERROVIARIA ITALIANA GRUPPO FERROVIE DELLO STATO ITALIANE**

PROGETTAZIONE: **ITALFERR GRUPPO FERROVIE DELLO STATO ITALIANE**

COLLEGAMENTO LAMEZIA T. - CATANZARO - DORSALE JONICA

U.O. TECNOLOGIE SUD

PROGETTO DEFINITIVO

ELETTRIFICAZIONE TRATTA LAMEZIA T. - CATANZARO L. (Lotto 01)

PFTE da sottoporre all'esame del CSLPP ai sensi del DL 16 luglio 2020, n. 76 convertito con legge n. 120/2020 «Misure urgenti per la semplificazione e l'innovazione digitale»

Marcellinara

Piano Schematico IS (G/R)

COMMESSA	LOTTO	FASE	ENTE	TIPO DOC.	OPERA/DISCIPLINA	PROGR.	REV.
RC0W	01	D	67	PX	AC0606	001	A

Rev.	Descrizione	Redatto	Data	Verificato	Data	Approvato	Data	Autorizzato	Data
A	Prima Emissione	P. De Luca Basso	Giugno 2020	G. Caselli	Giugno 2020	S. Vianori	Giugno 2020	A. Presta	Giugno 2020

File: n. Elab.: 547