H

SCALA DI PLOTTAGGIO 1:SP

DISEGNO ELABORATO DA MAIRE ENGINEERING CON SISTEMA CAD

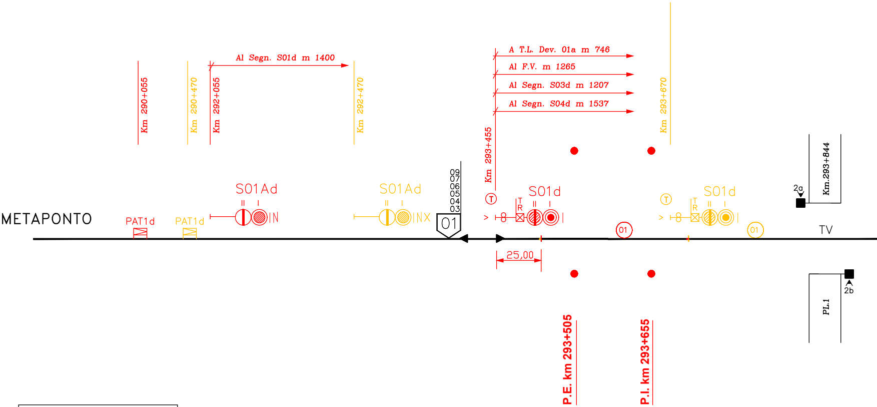
Km 290+055
Km 290+470
Km 292+055
Al Segn. S01d m 1400
Km 292+470
A T.L. Dev. 01a m 746
Al F.V. m 1265
Al Segn. S03d m 1207
Al Segn. S04d m 1537
Km 293+670
Km 293+455
09
07
06
05
04
03
Km.293+844
METAPONTO
PAT1d
PAT1d
S01Ad
IN
S01Ad
INX
01
T
R
S01d
T
R
S01d
01
01
2a
TV
25,00
2b
PL.1
P.E. km 293+505
P.I. km 293+655

TABELLA IMMOBILIZZAZIONE DEVIATOI (LATO METAPONTO)

Deviatoio	C. di B.
01 a/b	61 – 03
03 a/b	03 – 07 – 04
05 a/b	04 – 05
07 a/b	04 – 12
09 a/b	08 – 09
13 a/b	64 – 14
Sc91	07
Sc94	64

TABELLA ASPETTO SEGNALI(LATO METAPONTO)

SEGNALE	FUNZIONE	ASPETTO	C.d.B. di OCCUPAZIONE	DISTANZA OCCUPAZIONE
01Ad	Avviso	G–V–Gx–Gx/Vx–G/V	01	1220
01d	I° Cat.	R–G–V–R/G–G/V	01	20
06 s	Partenza	R–V	66	40
04 s	Partenza	R–V	15	20
03 s	Partenza	R–V	04	20
05 s	Partenza	R–V	05	20
07 s	Partenza	R–V	08	20
09 s	Partenza	R–V	09	20

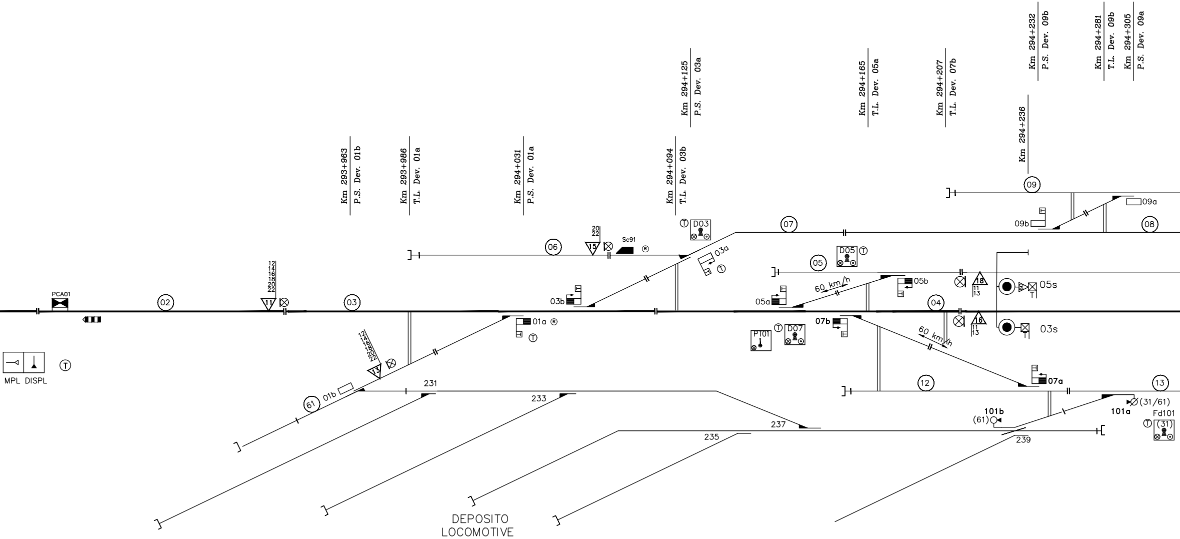
Km 293+963 P.S. Dev. 01b
Km 293+986 T.L. Dev. 01a
Km 294+031 P.S. Dev. 01a
Km 294+094 T.L. Dev. 03b
Km 294+125 P.S. Dev. 03a
Km 294+165 T.L. Dev. 05a
Km 294+207 T.L. Dev. 07b
Km 294+236
Km 294+232 P.S. Dev. 09b
Km 294+281 T.L. Dev. 09b
Km 294+305 P.S. Dev. 09a
PCA01
02
03
04
05
06
07
08
09
12
13
61
11
13
15
16
18
12 14 16 18 20 22
20 22
11 13
Sc91
D03
D05
D07
P101
Fd101
(31)
01a
01b
03a
03b
05a
05b
07a
07b
09a
09b
05s
03s
60 km/h
60 km/h
101a
101b
(61)
(31/61)
231
233
235
237
239
MPL DISPL
DEPOSITO
LOCOMOTIVE

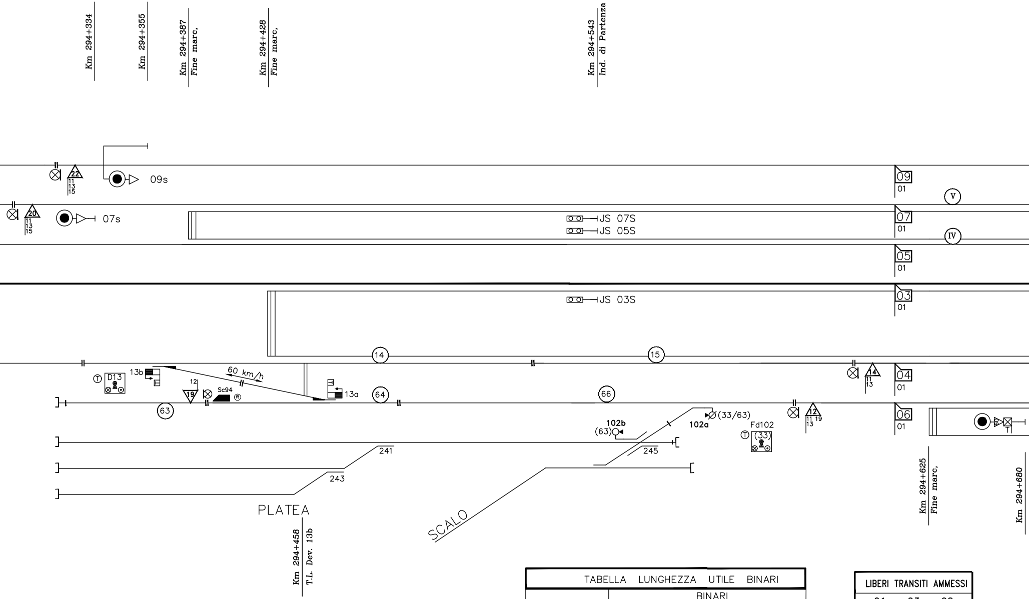
Km 294+334
Km 294+355
Km 294+387 Fine marc,
Km 294+428 Fine marc,
Km 294+543 Ind. di Partenza
22
11
13
15
09s
20
11
13
15
07s
JS 07S
JS 05S
JS 03S
09
01
V
07
01
IV
05
01
03
01
14
15
T
D13
13b
60 km/h
12
19
Sc94
R
13a
64
66
63
14
11
13
04
01
102b
(63)
102a
(33/63)
Fd102
T
(33)
12
11 19
13
06
01
60
T
241
243
245
PLATEA
SCALO
Km 294+458 T.L. Dev. 13b
Km 294+625 Fine marc,
Km 294+680

NOTA : BINARI IN TELECOMANDO I–II–III–IV–V

TABELLA LUNGHEZZA UTILE BINARI

PERCORSO VERSO	BINARI					
	I [m]	II [m]	III [m]	IV [m]	V [m]	VI [m]
METAPONTO–REGGIO C.	337	318	548	535	521	461
LAM.TERME–CATANZARO LIDO	325	318	577	548	558	443

LIBERI TRANSITI AMMESSI
01 – 03 – 02
02 – 03 – 01
21 – 03 – 01
01 – 03 – 21

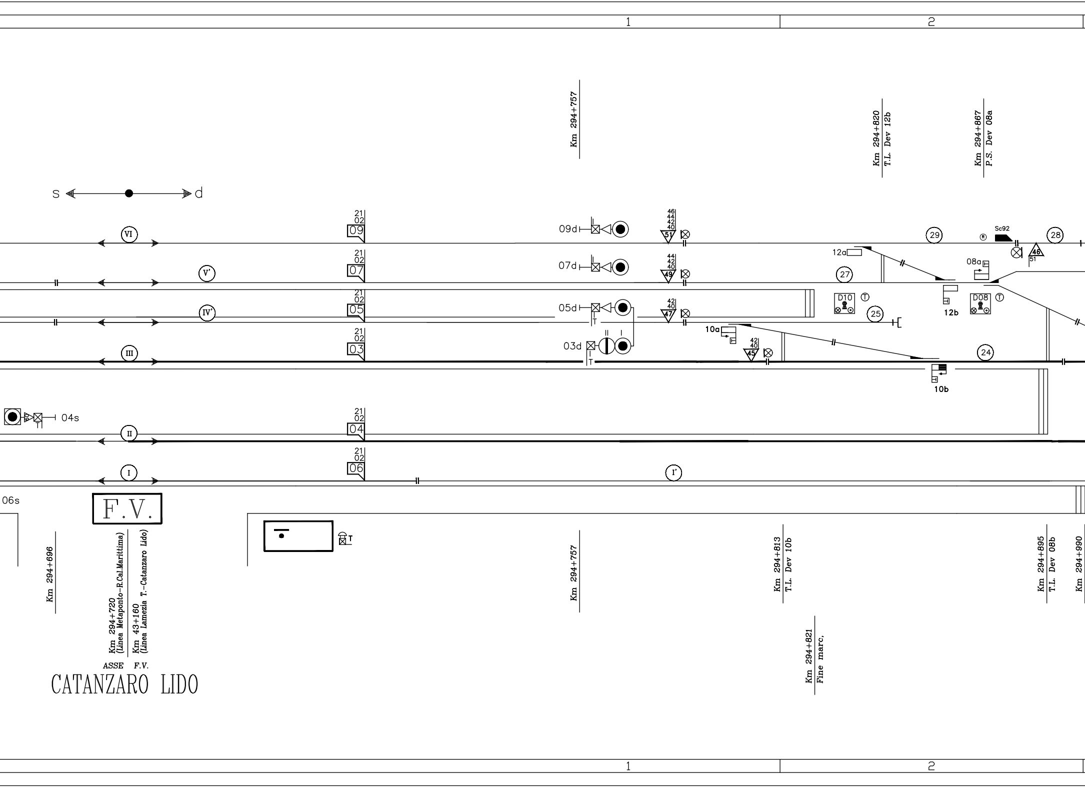
1
2
Km 294+757
Km 294+820
T.L. Dev 12b
Km 294+867
P.S. Dev 08a
s
d
VI
V'
IV'
III
II
I
I'
21
02
09
07
05
03
04
06
09d
07d
05d
03d
04s
06s
46
44
42
40
51
49
47
45
12a
08a
12b
10a
10b
D10
D08
27
29
28
25
24
Sc92
F.V.
Km 294+696
Km 294+720
(Linea Metaponto-R.Cal.Marittima)
Km 43+160
(Linea Lamezia T.-Catanzaro Lido)
ASSE F.V.
CATANZARO LIDO
Km 294+757
Km 294+813
T.L. Dev 10b
Km 294+821
Fine marc,
Km 294+895
T.L. Dev 08b
Km 294+990
1
2

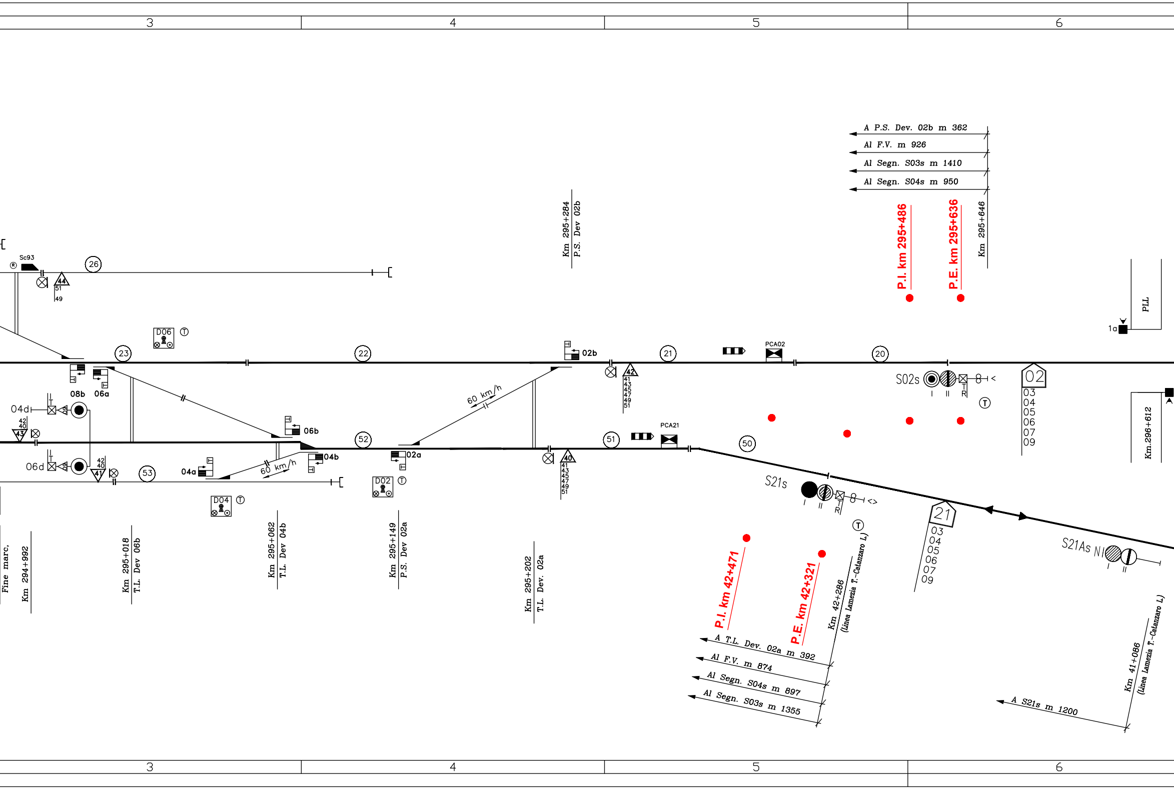
3
4
5
6
A P.S. Dev. 02b m 362
Al F.V. m 926
Al Segn. S03s m 1410
Al Segn. S04s m 950
P.I. km 295+486
P.E. km 295+636
Km 295+646
Km 295+284
P.S. Dev 02b
PLL
1a
Sc93
26
44
51
49
D06
T
23
22
21
20
02b
42
41
43
45
47
49
51
PCA02
S02s
I
II
R
T
02
03
04
05
06
07
09
Km.296+612
08b
06a
04d
42
40
43
06b
60 km/h
60 km/h
52
51
PCA21
50
02a
04b
04a
06d
42
40
41
53
D02
T
D04
T
40
41
43
45
47
49
51
S21s
I
II
R
T
21
03
04
05
06
07
09
S21As N
I
II
Fine marc,
Km 294+992
Km 295+018
T.L. Dev 06b
Km 295+062
T.L. Dev 04b
Km 295+149
P.S. Dev 02a
Km 295+202
T.L. Dev. 02a
P.I. km 42+471
P.E. km 42+321
Km 42+286
(Linea Lamezia T.-Catanzaro L.)
A T.L. Dev. 02a m 392
Al F.V. m 874
Al Segn. S04s m 897
Al Segn. S03s m 1355
A S21s m 1200
Km 41+086
(Linea Lamezia T.-Catanzaro L.)
3
4
5
6

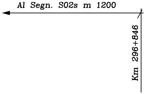
Al Segn. S02s m 1200
Km 296+846

Numerazione Sistema	Progressive P.L.	Tipo di schema adottato	Punto di comando		Manovra	Allarmi	Levette	Controlli e consenso	Disp. di Presenz.
			Treni dispari	Treni pari					
110	Km.296+612	V303	ITINER. PARTENZA	ITINER. 3–1; 4–1 SQUILLACE	CATANZARO LIDO		TLPLL PRPLL	PLL	MPL

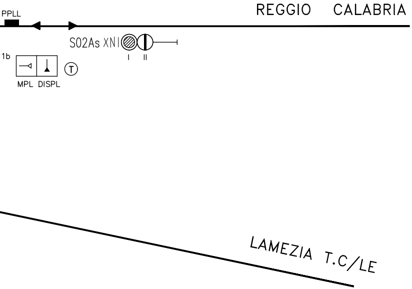
PPLL
REGGIO CALABRIA
S02As XNI
I II
1b
MPL DISPL
T
LAMEZIA T.C/LE

TABELLA IMMOBILIZZAZIONE DEVIATOI
(LATO REGGIO C.– LAM.T.)

Deviatoio	C. di B.
02 a/b	22 – 52
04 a/b	52 – 53
06 a/b	52 – 23
08 a/b	23 – 27 – 24
10 a/b	24 – 25
12 a/b	27 – 29
Sc92	29
Sc93	27

TABELLA ASPETTO SEGNALI (LATO REGGIO CALABRIA –LAMEZIA T.)

SEGNALE	FUNZIONE	ASPETTO	C.d.B. di OCCUPAZIONE	DISTANZA OCCUPAZIONE
02As	Avviso	G–V–Gx/Vx–G/V–Gx	20	1220
02s	I° Cat.	R–G–V–R/G	20	20
21As	Avviso	G–G/V–Gx/Vx	50	1220
21s	I° Cat.	R–R/G–R/V	50	20
06d	Partenza	R–V	53	28
04d	Partenza	R–V	22/51	20/26
03d	Partenza	R–V–R/V	24	50
05d	Partenza	R–V	25	20
07d	Partenza	R–V	27	20
09d	Partenza	R–V	29	20

COMMITTENTE:

RFI RETE FERROVIARIA ITALIANA
GRUPPO FERROVIE DELLO STATO ITALIANE

DIREZIONE TERRITORIALE PRODUZIONE REGGIO CALABRIA

SOGGETTO TECNICO: **DIREZIONE TERRITORIALE PRODUZIONE REGGIO CALABRIA**
S.O. INGEGNERIA - U.O. TECNOLOGIE

PROGETTAZIONE: RFI **DIREZIONE TERRITORIALE PRODUZIONE REGGIO CALABRIA**
S.O. INGEGNERIA - U.O. TECNOLOGIE

INTERVENTO: **Lavori di spostamento UBD PT1**

Linea: **Sibari - Melito P.S.**

Impianto: **Catanzaro Lido**

Oggetto: **Piano schematico**

Tavola n. **01**
Foglio: 01 di 01

Posizione Archivio	Linea	Sede Tecnica	Nome Doc	Numerazione	Codice di Verifica
	L594	LO0040	TIPS	01	614759.670211

Rev	Descrizione	Redatto	Data	Progettato	Data	Verificato	Data	Approvato	Data	Autorizzato	Data
A	As Built	S.Calafiore	04/2017	S.Calafiore	04/2017	R.Gentile	04/2017	A.Gioffrè	04/2017	S.Stassi	04/2017

File: RC0W01D67PXAC1006001A PS IS (G-R) Catanzaro Lido.dwg | immagine associata: ☒ | stile di stampa: monochrome.ctb | scala: schematico

01/01/15 PROPRIETA' E DIRITTI DEL PRESENTE DISEGNO SONO RISERVATI LA RIPRODUZIONE ANCHE PARZIALE E' VIETATA

COMMITTENTE:

RFI RETE FERROVIARIA ITALIANA
GRUPPO FERROVIE DELLO STATO ITALIANE

PROGETTAZIONE:

ITALFERR
GRUPPO FERROVIE DELLO STATO ITALIANE

COLLEGAMENTO LAMEZIA T. - CATANZARO - DORSALE JONICA

U.O. TECNOLOGIE SUD

PROGETTO DEFINITIVO

ELETTRIFICAZIONE TRATTA LAMEZIA T. - CATANZARO L. (Lotto 01)

PFTE da sottoporre all’esame del CSLLPP ai sensi del DL 16 luglio 2020, n. 76 convertito con legge n. 120/2020 «Misure urgenti per la semplificazione e l'innovazione digitale

Catanzaro Lido

ITALFERR S.p.A.
Ordine degli Ingegneri della Provincia di La Spezia
Dott. Ing. Andrea Nardinocchi
Iscritto all'Albo Professionale
COD.N. A1263

Piano Schematico IS (G/R)

SCALA: -:-

COMMESSA	LOTTO	FASE	ENTE	TIPO DOC.	OPERA/DISCIPLINA	PROGR.	REV.
RC0W	01	D	67	PX	AC1006	001	A

Rev.	Descrizione	Redatto	Data	Verificato	Data	Approvato	Data	Autorizzato Data
A	Prima Emissione	P. De Luca Bosso Paolo De Luca Bosso	Giugno 2020	G. Caselli	Giugno 2020	S. Vanfiori	Giugno 2020	A. Presta Giugno 2020 Dott. Ing. ANTONIO PRESTA N. 1959

File: | n. Elab.: 551