



Sezione n°104

Sezione n°105

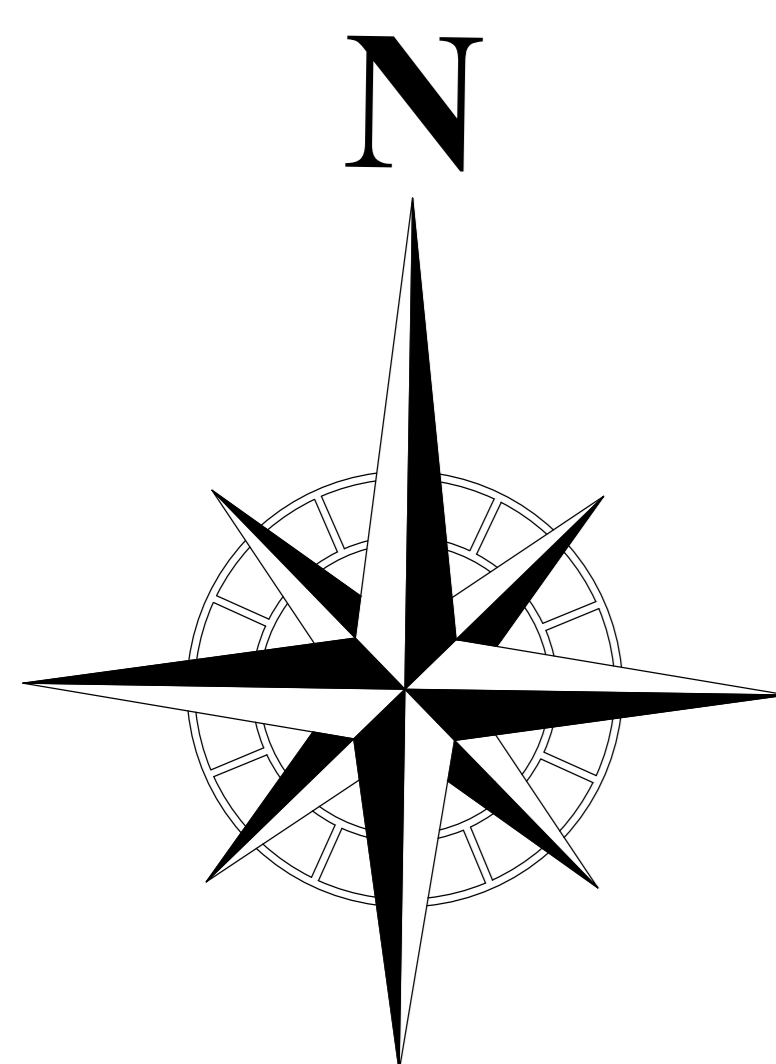

INQUADRAMENTO CARTOGRAFICO  
SCALA 1:100000

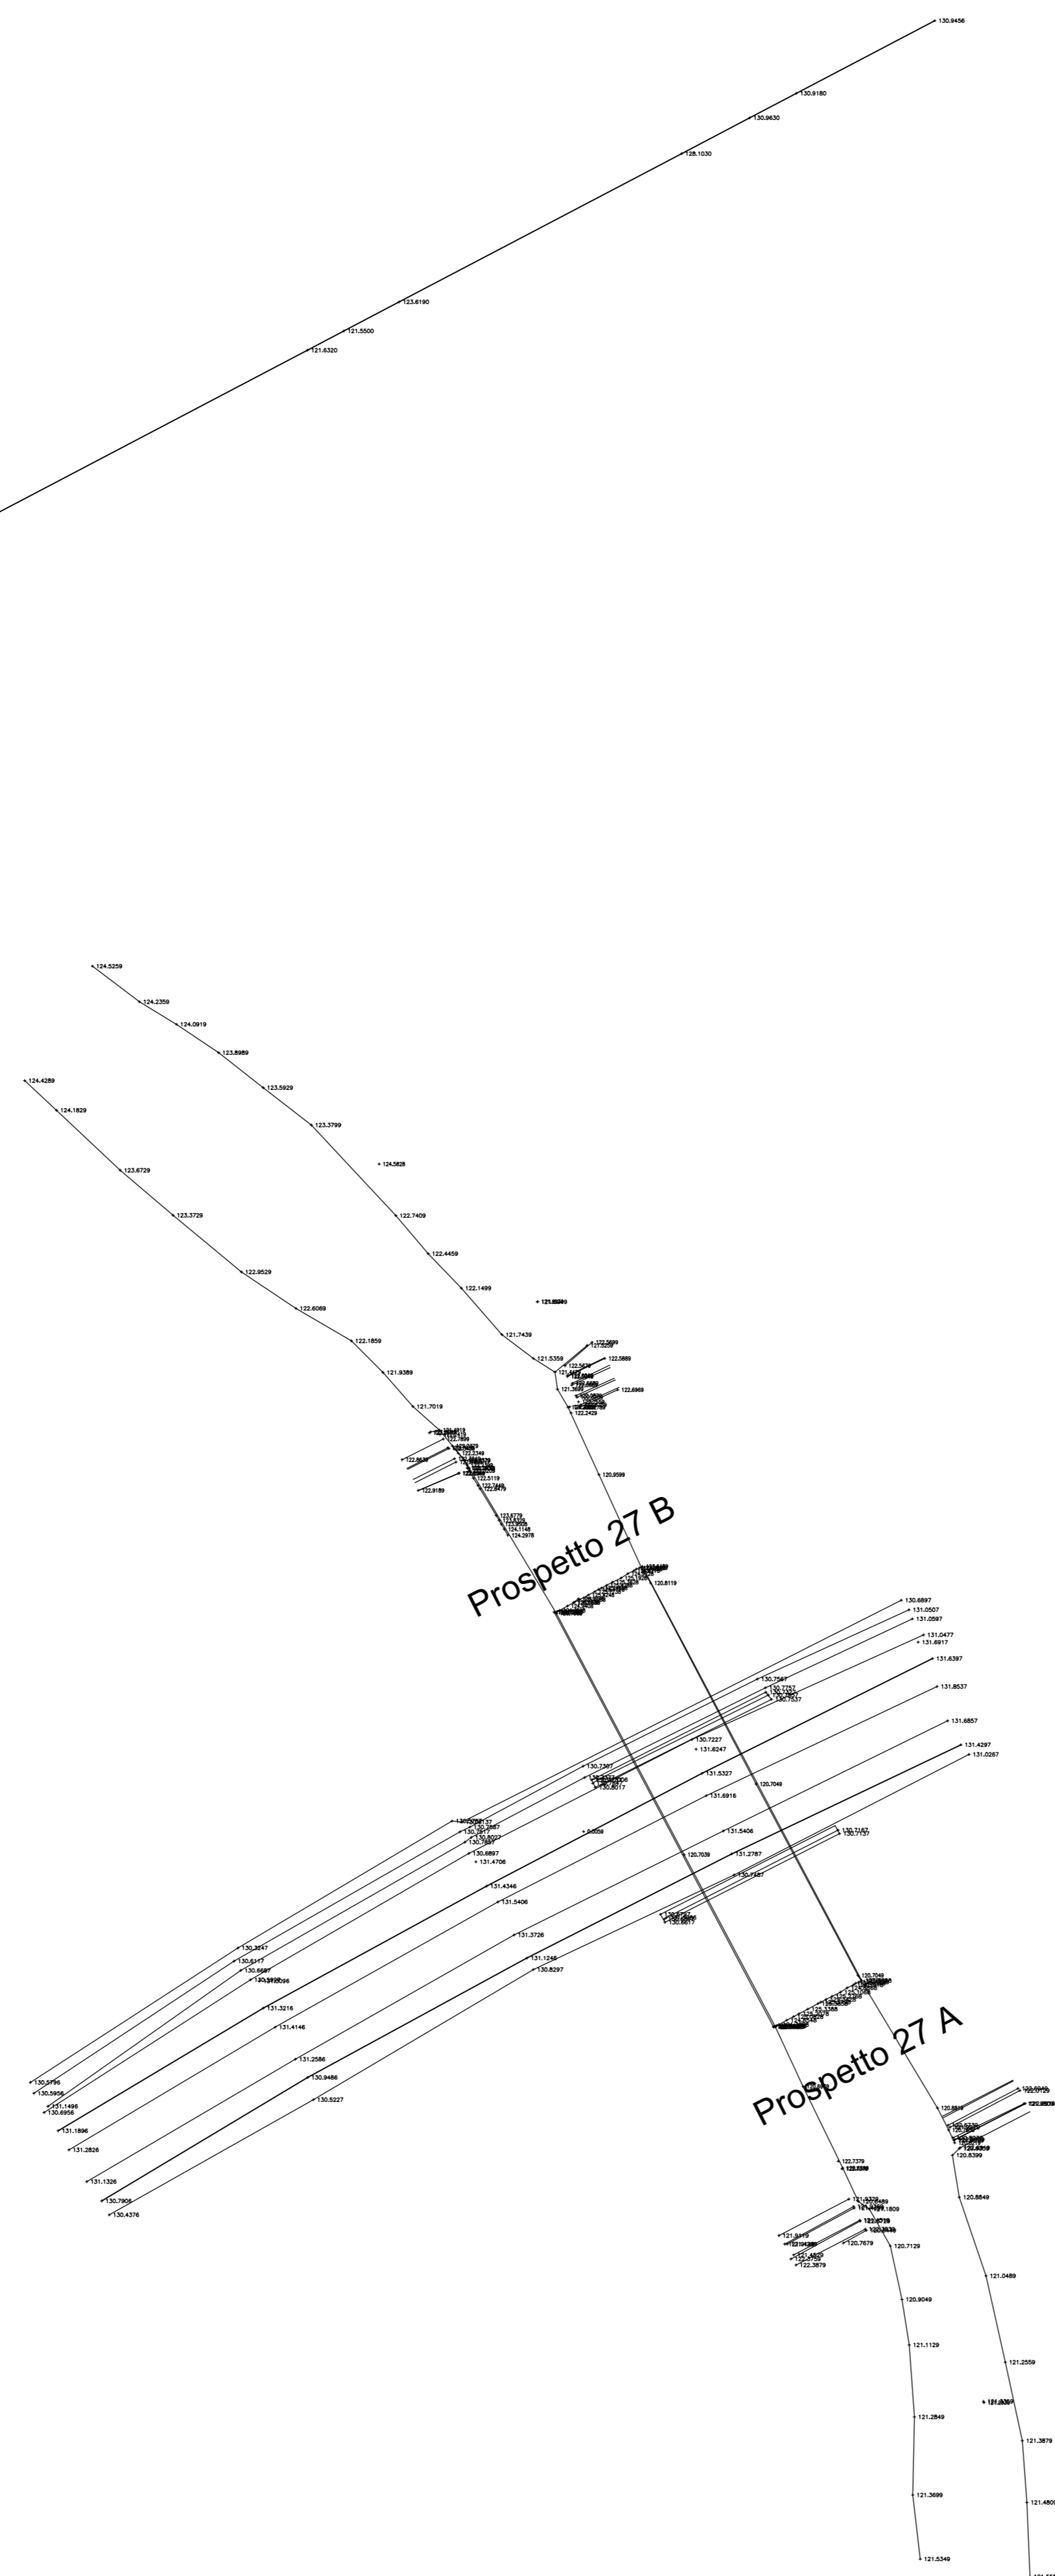

COMMITTENTE:

PROGETTAZIONE:

LINEA LAMEZIA T. - CATANZARO L.

U.O. PROGETTAZIONE LINEE NODI E ARMAMENTO

STUDIO DI FATTIBILITA'

COLLEGAMENTO LAMEZIA T. - SETTINGIANO.  
PFTE VELOCIZZAZIONE MEDIANTE RETTIFICHE DI TRACCIATO.

RILIEVO CELERIMETRICO TAV. 075

SCALA:  
1:200

COMMESSA LOTTO FASE ENTE TIPO DOC. OPERA/DISCIPLINA PROGR. REV.

RC0Y 00 R 13 P9 IF0009 075 A

Rev.	Descrizione	Redatto	Data	Verificato	Data	Approvato	Data	Autorizzato	Data
A	Indagine preliminare	[Signature]	dicembre 2019	[Signature]	dicembre 2019	[Signature]	dicembre 2019	[Signature]	dicembre 2019