


INQUADRAMENTO CARTOGRAFICO
SCALA 1:100000

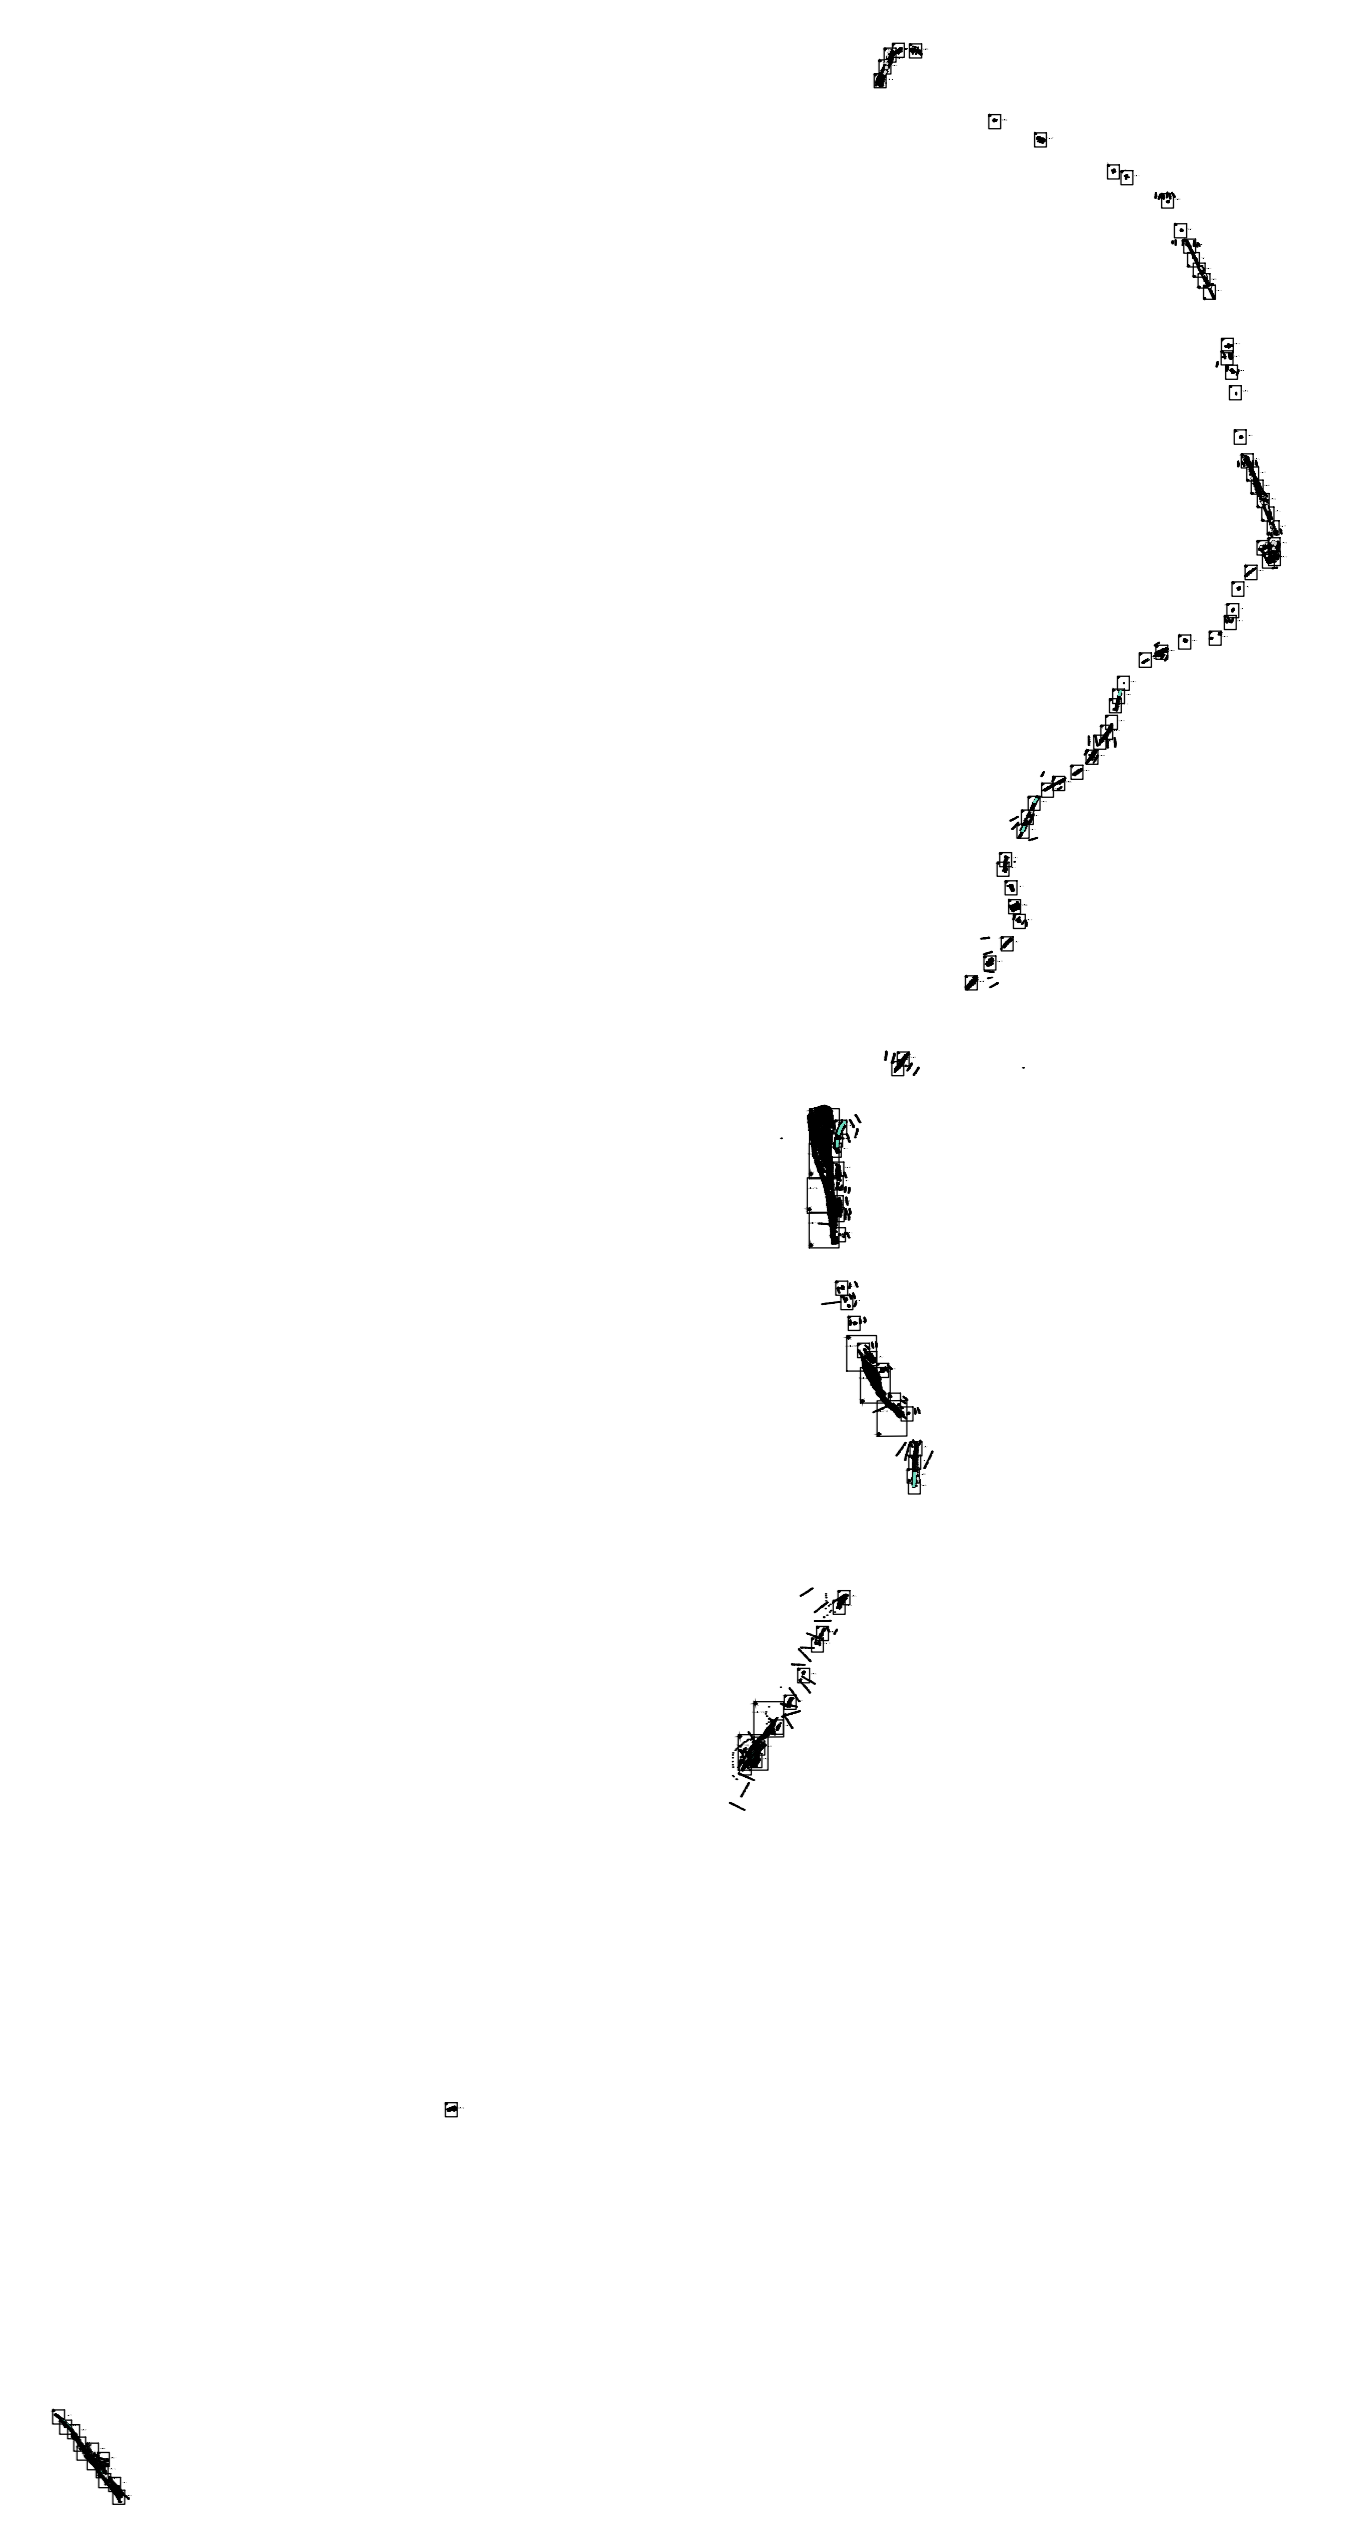

COMMITTENTE:
RFI
R.F.I. - R.F.E. FERROVIARIA ITALIANA
GRUPPO FERROVIE DELLO STATO ITALIANO

PROGETTAZIONE:
ITALFERR
GRUPPO FERROVIE DELLO STATO ITALIANO

LINEA LAMEZIA T. - CATANZARO L.

U.O. PROGETTAZIONE LINEE NODI E ARMAMENTO

STUDIO DI FATTIBILITA'

COLLEGAMENTO LAMEZIA T. - SETTINGIANO.
PFTE VELOCIZZAZIONE MEDIANTE RETTIFICHE DI
TRACCIATO.

RILIEVO CELERIMETRICO TAV. 091

SCALA:
1:200

COMMESSA LOTTO FASE ENTE TIPO DOC. OPERA/DISCIPLINA PROGR. REV.
RC0Y 00 R 13 P9 1F0009 091 A

Rev.	Descrizione	Redatto	Data	Verificato	Data	Approvato	Data	AutORIZZATO	Data
A	Emissione esecuta	[Firma]	8 ottobre 2019	[Firma]	8 ottobre 2019	[Firma]	8 ottobre 2019	[Firma]	8 ottobre 2019

138